

Megrendelő	Kézdát 01. Ápr. 2011	Létesítmény
JCI Kft.	Dátum 08. Ápr. 2011	ALLISON SZERELŐ ÜZEM
CONT-IO Kft.	Nyomat 08. Ápr. 2011	SZENIGOTTHÁRD
Cég	Berendezés	Tervező Szender

Megj.	Megj.	Megj.
Tervező Szender	Lap	Tervezés
Tervező Szender	Tervezés	EPÜLETAUTOMATIKA
Tervező Szender	Megj.	EPÜLETAUTOMATIKA
Tervező Szender	Megj.	EPÜLETAUTOMATIKA

KÉSZÜLT : 2011.04.01		SZENDER LÁSZLÓ	HI-T-01-5685
FILE NÉV		TERVEZŐ:	
MEGBIZÓ	: JCI Kft.		
TERV	: MEGVALÓSULÁSI TERV		
TERV	: MEGVALÓSULÁSI TERV		
BERENDEZÉS	: +HS39 ELOSZTÓ		
LÉTESÍTMÉNY	: ALLISON SZERELŐ ÜZEM SZENIGOTTHÁRD		
TERV FAJTA	: EPÜLETAUTOMATIKA		

TERVEZŐ: CONT-IO Kft.	MOBIL: 06-30-241-33-45
EPÜLETAUTOMATIKA, ELEKTROMOS TERVEZŐ, KÖNYVELŐ	TEL.: FAX: 06-26-351-804
ÉS MÉRŐK SZOLGÁLTATÓ KFT.	H-2096 ÜRÖM, MUST U. 12.
MEGBIZÓ: JOHNSON CONTROLS INT'L Kft.	TEL.: FAX: 459-3700
	FAX : 459-3710
	H-1096 BUDAPEST, GUBACSI U. 6B/1.

Tartalomjegyzék

001 22. 04. 1996

Lap	Lapnöv	Lapadatok (kieg. mezn)	Dátum	Kidolgozta
-----	--------	------------------------	-------	------------

/1	Eltápl		07. Már. 2011	005
/2	Tartalomjegyzék		21. Már. 2011	005
/3	Tartalomjegyzék		21. Már. 2011	005
=BET+F1/10	Normál betáplálás		21. Már. 2011	005
=BET+F1/11	Működtető feszültség 230V HC		09. Már. 2011	005
=BET+F1/12	Működtető feszültség 24V HC		09. Már. 2011	005
=BET+F1/13	Tűzjelző engedély-tiltás		09. Már. 2011	005
=BET+F1/14	Hiba nyugtázás		09. Már. 2011	005
=BET+F1/15	Lámpapróba		09. Már. 2011	005
=BET+F1/18	Tartalék leágazások		21. Már. 2011	005
=BET+F1/19	Kapcsolószekrény világlítás		21. Már. 2011	005
=F01.K1+F1/20	Kazán 1. leválasztása		21. Már. 2011	005
=F01.K1+F1/21	Kazán 1. vezérlés		21. Már. 2011	005
=F01.K1+F1/22	Kazán 1. főköríszivattyú		09. Már. 2011	005
=F01.K1+F1/23	Kazán 1. főköríszivattyú		21. Már. 2011	005
=F01.K2+F1/25	Kazán 2. leválasztása		09. Már. 2011	005
=F01.K2+F1/26	Kazán 2. vezérlés		21. Már. 2011	005
=F01.K2+F1/27	Kazán 2. főköríszivattyú		09. Már. 2011	005
=F01.K2+F1/28	Kazán 2. főköríszivattyú		21. Már. 2011	005
=F01.K3+F1/30	Kazán 3. leválasztása		09. Már. 2011	005
=F01.K3+F1/31	Kazán 3. vezérlés		21. Már. 2011	005
=F01.K3+F1/32	Kazán 3. főköríszivattyú		09. Már. 2011	005
=F01.K3+F1/33	Kazán 3. főköríszivattyú		21. Már. 2011	005
=F01.K4+F1/35	Kazán 4. leválasztása		09. Már. 2011	005
=F01.K4+F1/36	Kazán 4. vezérlés		21. Már. 2011	005
=F01.K4+F1/37	Kazán 4. főköríszivattyú		09. Már. 2011	005
=F01.K4+F1/38	Kazán 4. főköríszivattyú		21. Már. 2011	005
=F01.FSZ1+F1/40	HMV fűtés keringtető szivattyú működtetés		09. Már. 2011	005
=F01.FSZ1+F1/41	HMV fűtés keringtető szivattyú		21. Már. 2011	005
=F01.FSZ2+F1/45	Légtechnikai fűtés keringtető szivattyú 1. működtetés		09. Már. 2011	005

Megrendelő	Kézet 01. Ápr. 2011	Létesítmény	Tervezés	Szender
JCI Kft.	Dátum 21. Már. 2011	Berendezés	Tervező	Nyomtat 08. Ápr. 2011
CONT-IO Kft.				

Megj.	Tervező	Szender	Megj.	Lap	Megj.	Lapszám
				=		2

SZENIGOTI HÁRD		ÉPÜLETAUTOMATIKA	
ALLISON SZERELŐ ÜZEM		+HS39	
Tartalomjegyzék		Tartalomjegyzék	

Tartalomjegyzék

001 22. 04. 1996

Kidolgozta

Lap	Lapnáv	Lapadatok (kieg. mezn)	Dátum
=F01.FSZ2+F1/46	Légtechnika fűtés keringtető szivattyú 1.		21. Már. 2011
=F01.FSZ2+F1/47	Légtechnika fűtés keringtető szivattyú 2. működetés		09. Már. 2011
=F01.FSZ2+F1/48	Légtechnika fűtés keringtető szivattyú 2.		21. Már. 2011
=F01.FSZ3+F1/50	Fan-coil fűtés keringtető szivattyú 1. működetés		09. Már. 2011
=F01.FSZ3+F1/51	Fan-coil fűtés keringtető szivattyú 1.		21. Már. 2011
=F01.FSZ3+F1/52	Fan-coil fűtés keringtető szivattyú 2. működetés		09. Már. 2011
=F01.FSZ3+F1/53	Fan-coil fűtés keringtető szivattyú 2.		21. Már. 2011
=DX01+F1/60	DDC01 DX-9100-8004		09. Már. 2011
=DX01+F1/61	DDC01 Hlítások		09. Már. 2011
=DX01+F1/62	DDC01 Jelzések		09. Már. 2011
=DX01+F1/63	DDC01 Mérések		09. Már. 2011
=DX01+F1/64	DDC01 Kapcsolások		09. Már. 2011
=XT02+F1/65	DDC01 Bővítő modulok		09. Már. 2011
=XT02+F1/66	XP DCC01 Jelzések		09. Már. 2011
=XT02+F1/67	XP DCC01 Jelzések		09. Már. 2011
=XT03+F1/70	DDC01 Bővítő modulok		09. Már. 2011
=XT03+F1/71	XP DCC01 Jelzések		09. Már. 2011
=XT03+F1/72	XP DDC01 Kapcsolások		09. Már. 2011
=ELO/100	Elosztó elrendezés		21. Már. 2011
=ELO/110	Hnyaglista		21. Már. 2011
=ELO/111	Hnyaglista		21. Már. 2011
=ELO/112	Hnyaglista		21. Már. 2011
=KAB/150	Kábellista		09. Már. 2011
=KAB/151	Kábellista		09. Már. 2011

Megrendelő	JCI Kft.	Dátum	21. Már. 2011
Cég	CONT-IO Kft.	Nyomat	08. Ápr. 2011
Megj.	Tervező	Szender	

Létesítmény	ALLISON SZERELŐ ÜZEM
Tervezés	EPÜLETAUTOMATIKA

Tervszám	+HS39
Lap	=
Megj.	
Lapszám	3


Tartalomjegyzék

Megrendelő	JCI Kft.	Kézdét 01. Ápr. 2011	Létesítvény
Cég	CONT-IO Kft.	Nyomtat 08. Ápr. 2011	Berendezés
Megj.	Tervező Szender	Dátum 21. Már. 2011	ÉPÜLETAUTOMATIKA

ALLISON SZERELŐ ÜZEM

+HS39

BET Normál betáplálás

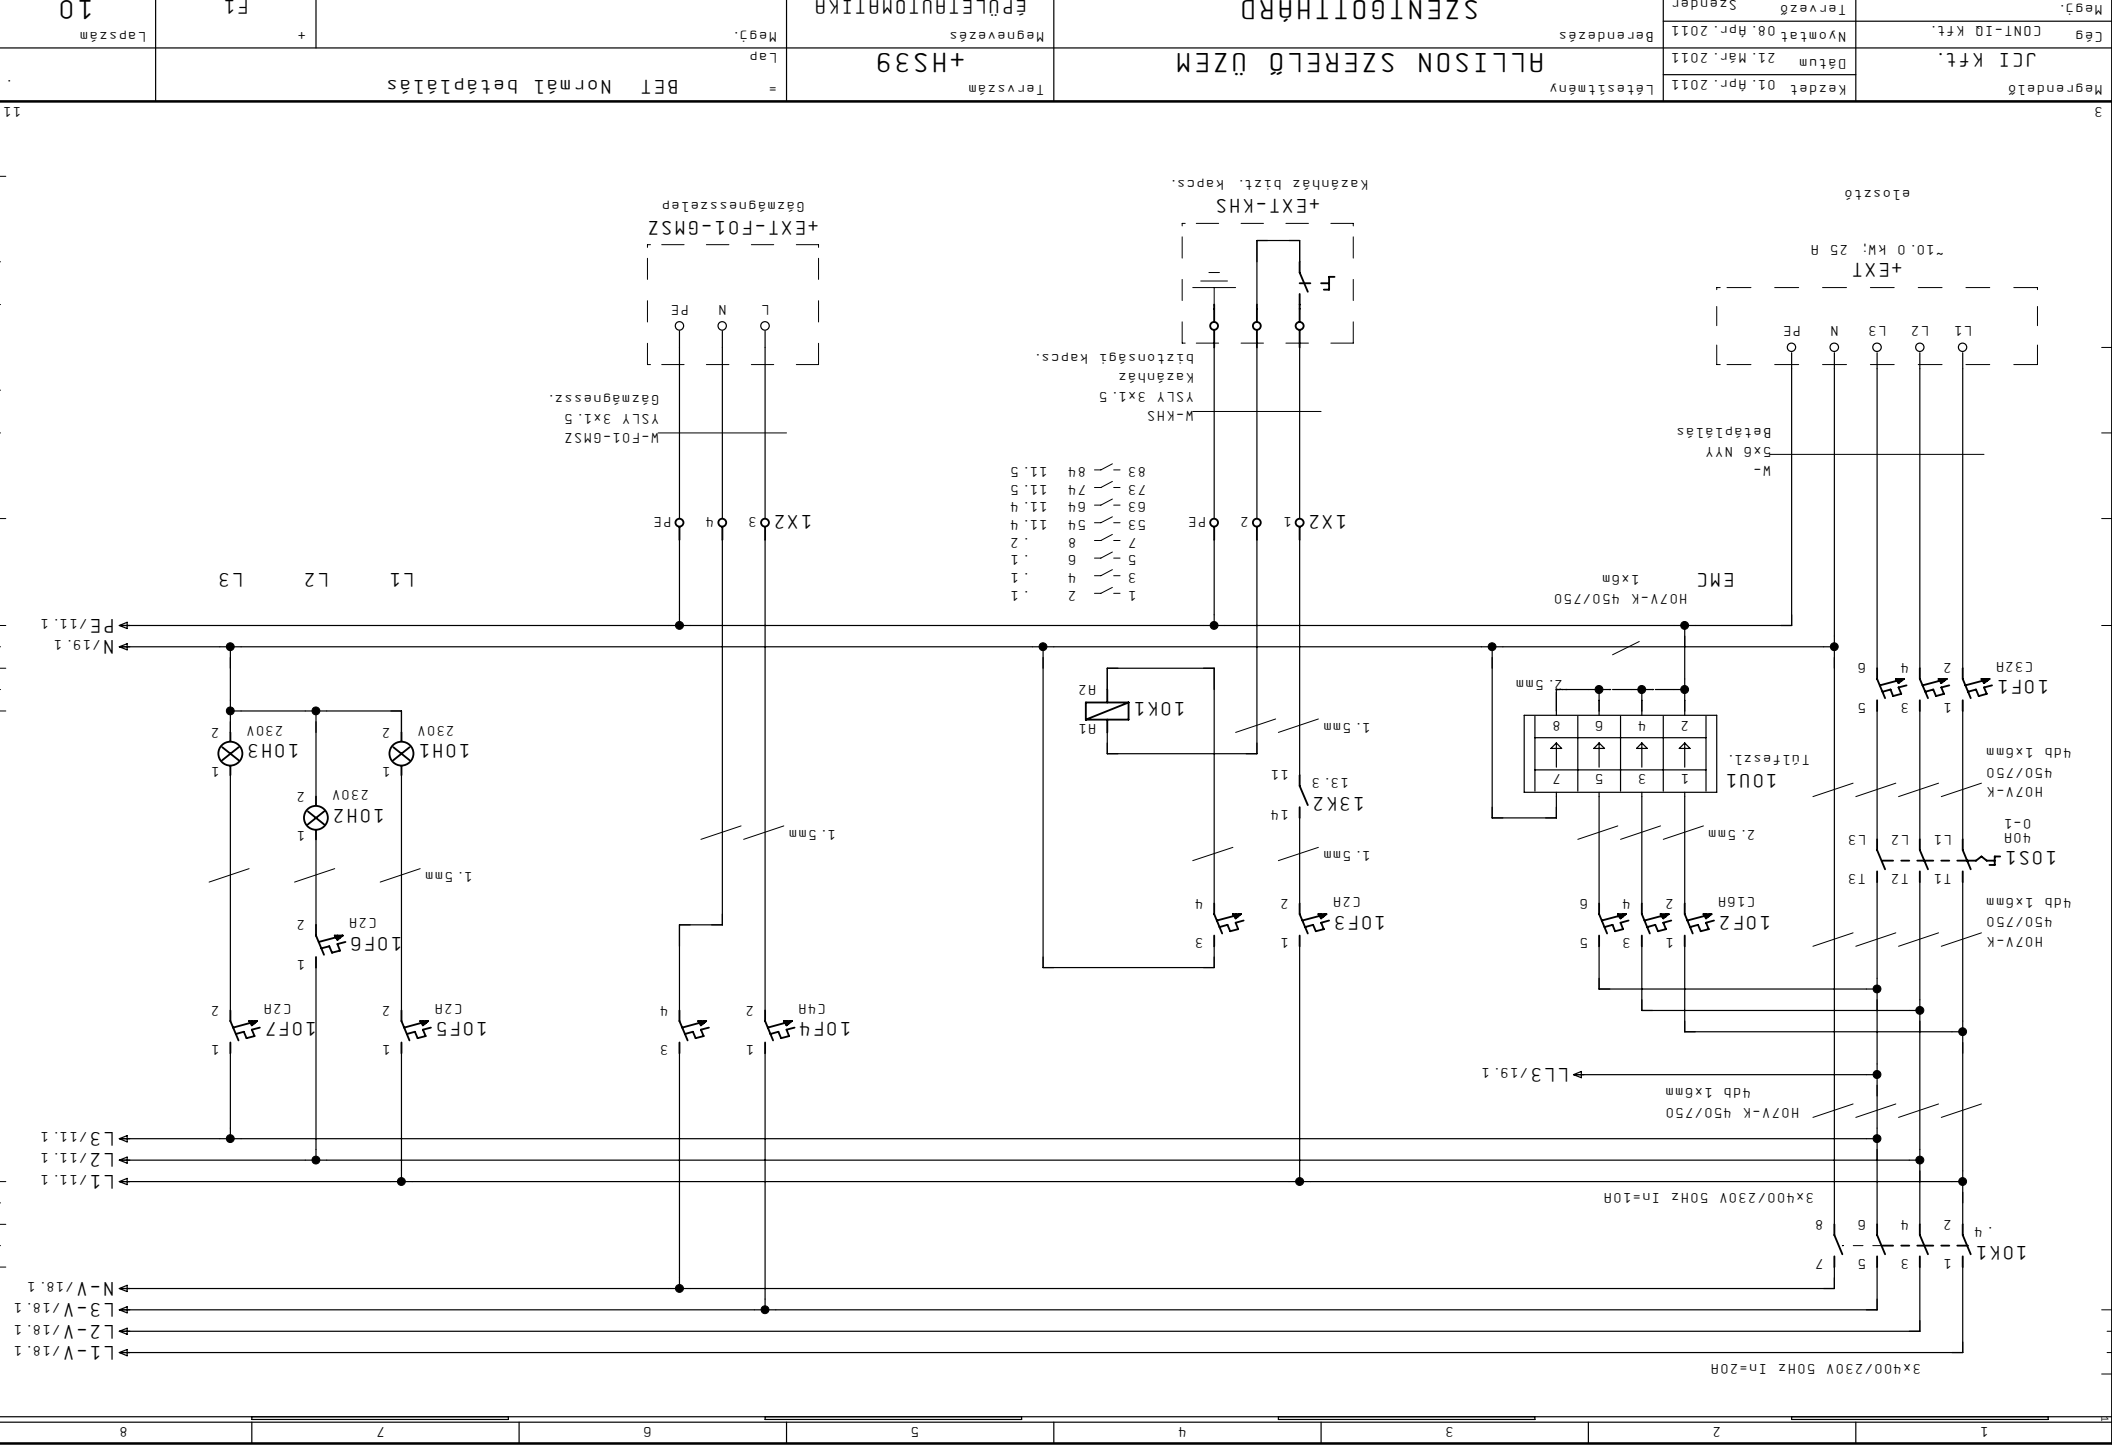


8	7	6	5	4	3	2	1
---	---	---	---	---	---	---	---

Megrendelő	JCI Kft.	Kézdét 01. Ápr. 2011	Létesítvény
Cég	CONT-IO Kft.	Nyomtat 08. Ápr. 2011	Berendezés
Megj.	Tervező Szender	Dátum 21. Már. 2011	ÉPÜLETAUTOMATIKA

SZENIGÓTHÁRD

+HS39

BET Normál betáplálás

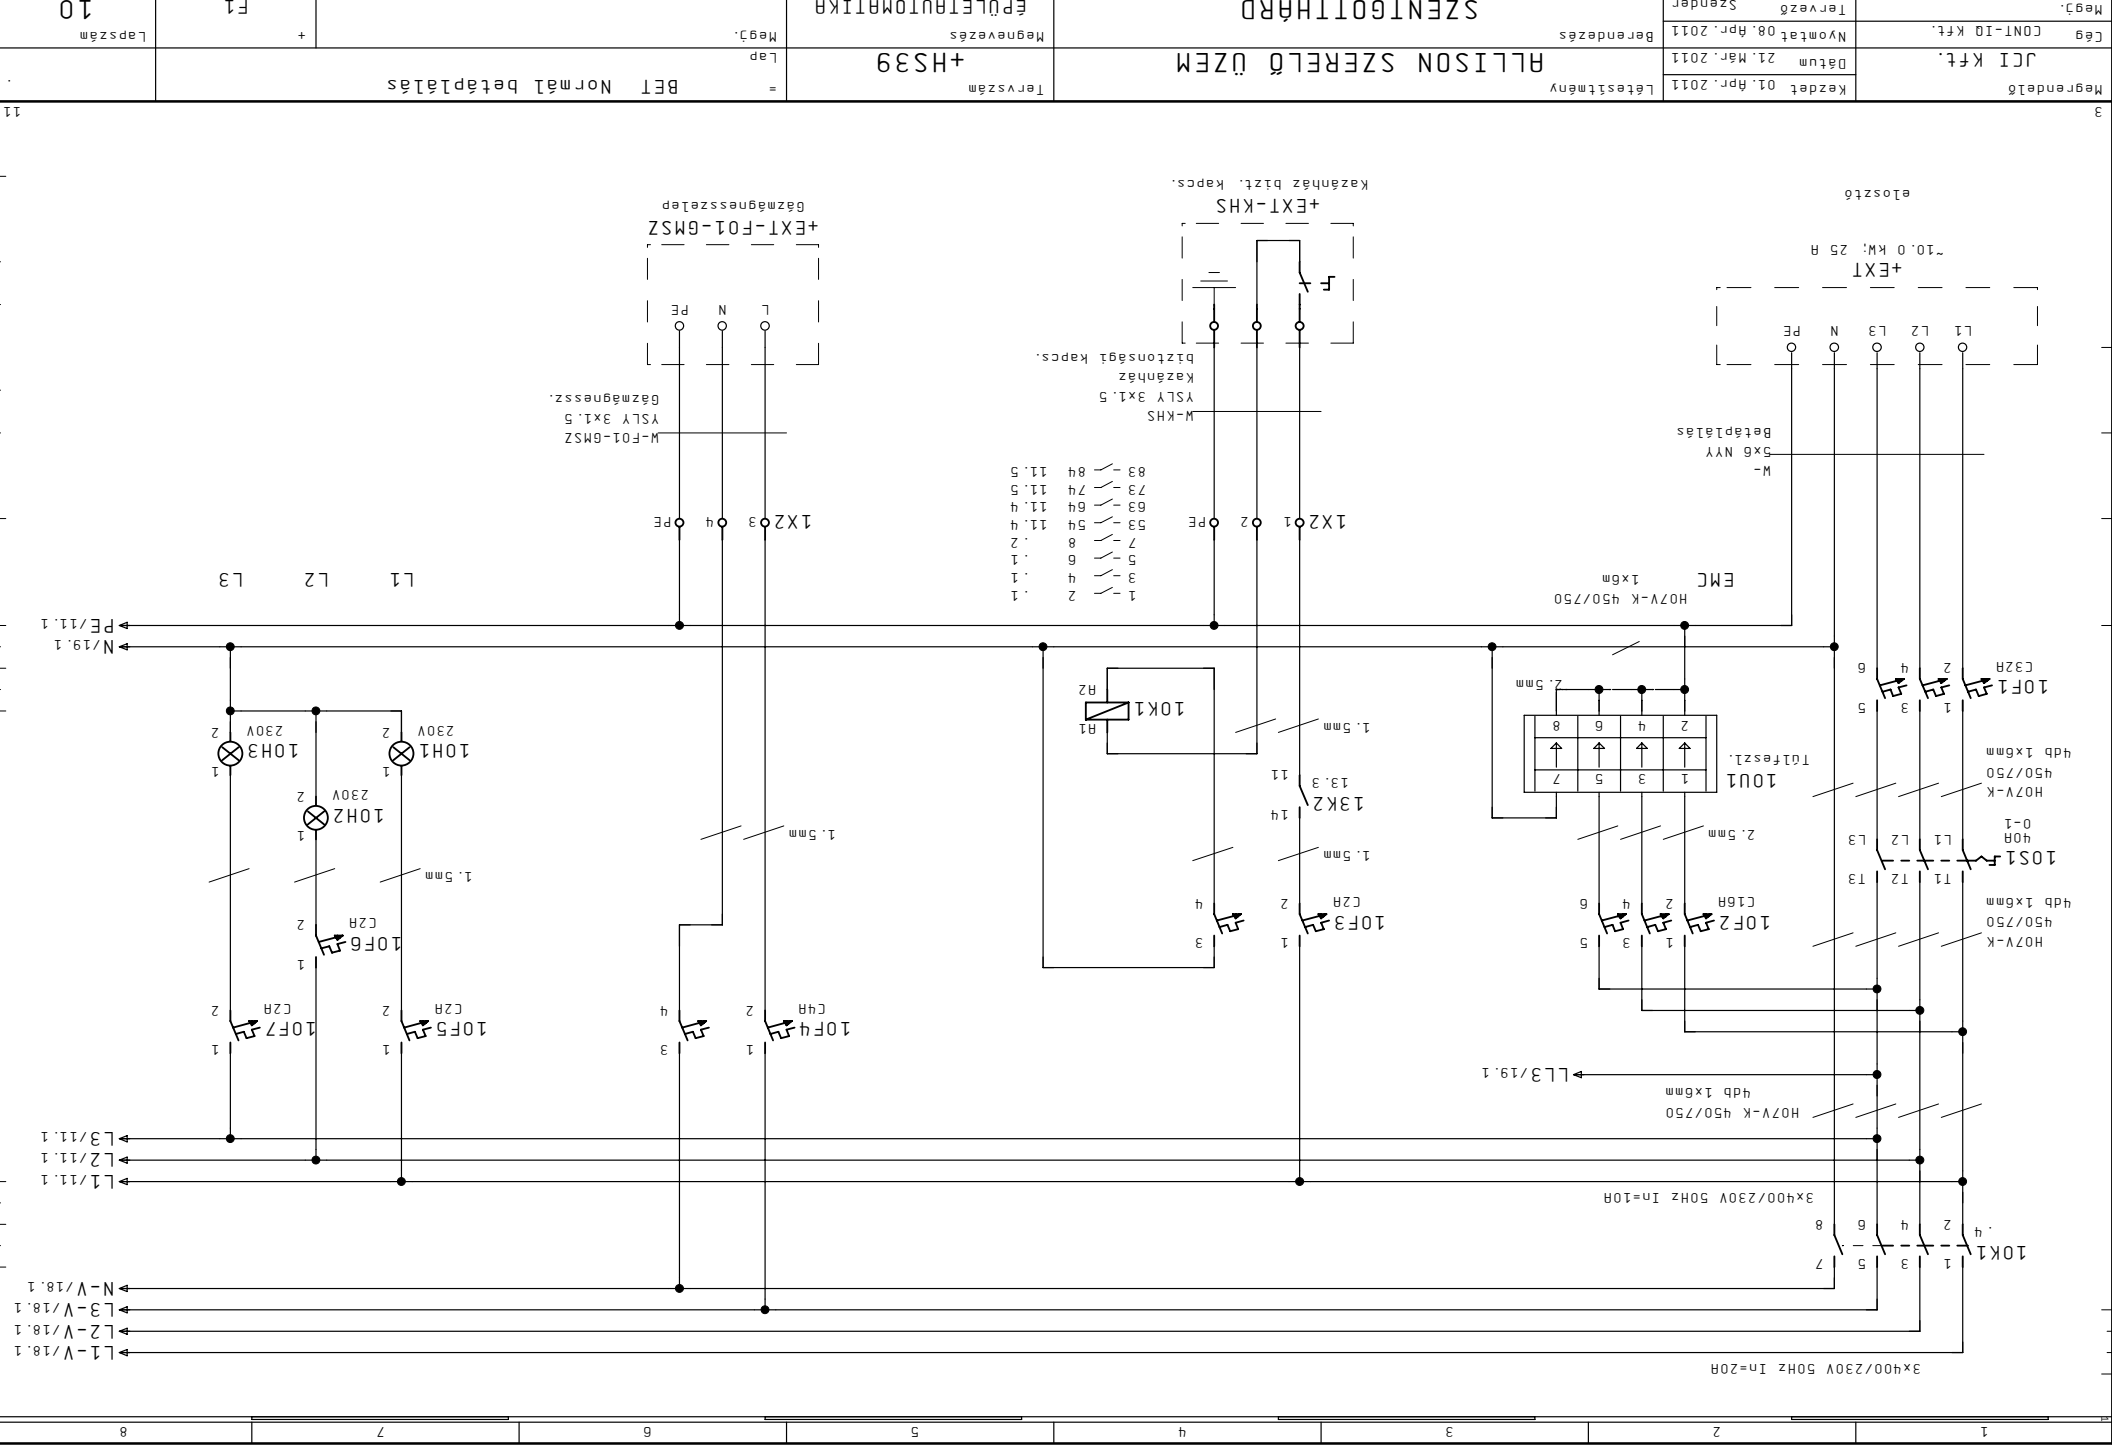

8	7	6	5	4	3	2	1
---	---	---	---	---	---	---	---


Megrendelő	Készlet 01. Ápr. 2011	Létesítmény
JCI Kft.	Dátum 09. Már. 2011	Berendezés
Cég CONT-IO Kft.	Nyomtat 08. Ápr. 2011	Szender

SZENIGÓTIHÁRD

ALLISON SZERELŐ ÜZEM

Tervezés +HS39


Megrendelő	Lap	Megj.	Megj.	F1	Lapszám

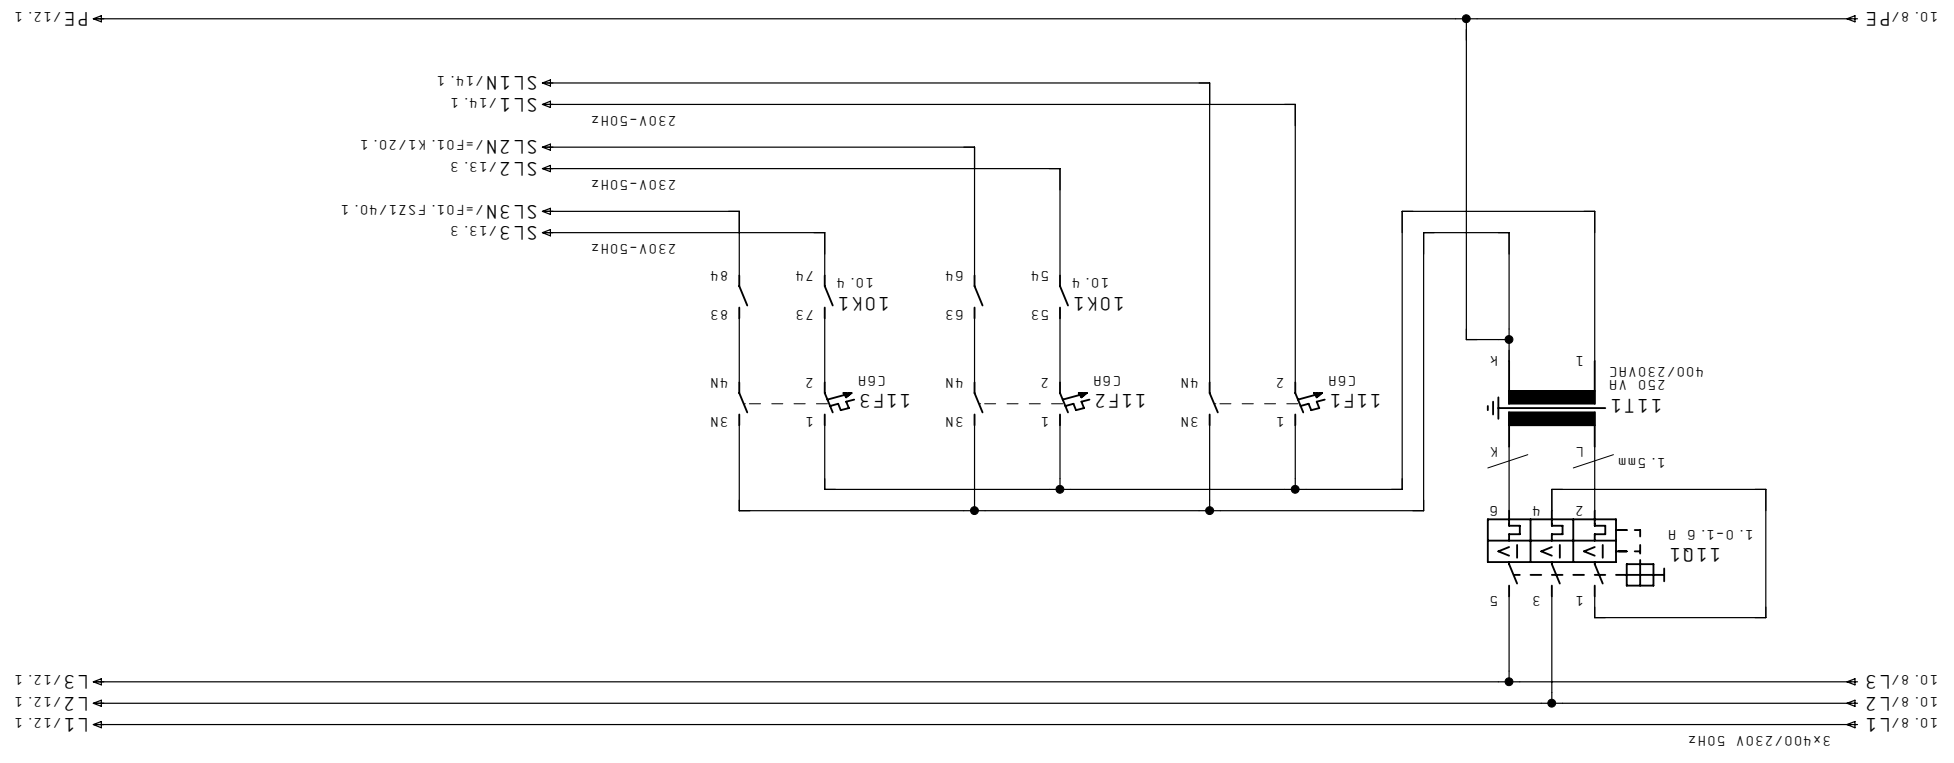


Megrendelő	JCI Kft.
Készlet	01. Ápr. 2011
Létesítmény	ALLISON SZERELŐ ÜZEM
Berendezés	EPÜLETAUTOMATIKA
Szender	Tervező
Nyomat	08. Ápr. 2011
Dátum	21. Már. 2011
Cég	CONT-IO Kft.

Megj.	Tervező
Megrendelő	JCI Kft.
Lap	=
Megj.	+
Lapszám	12

13

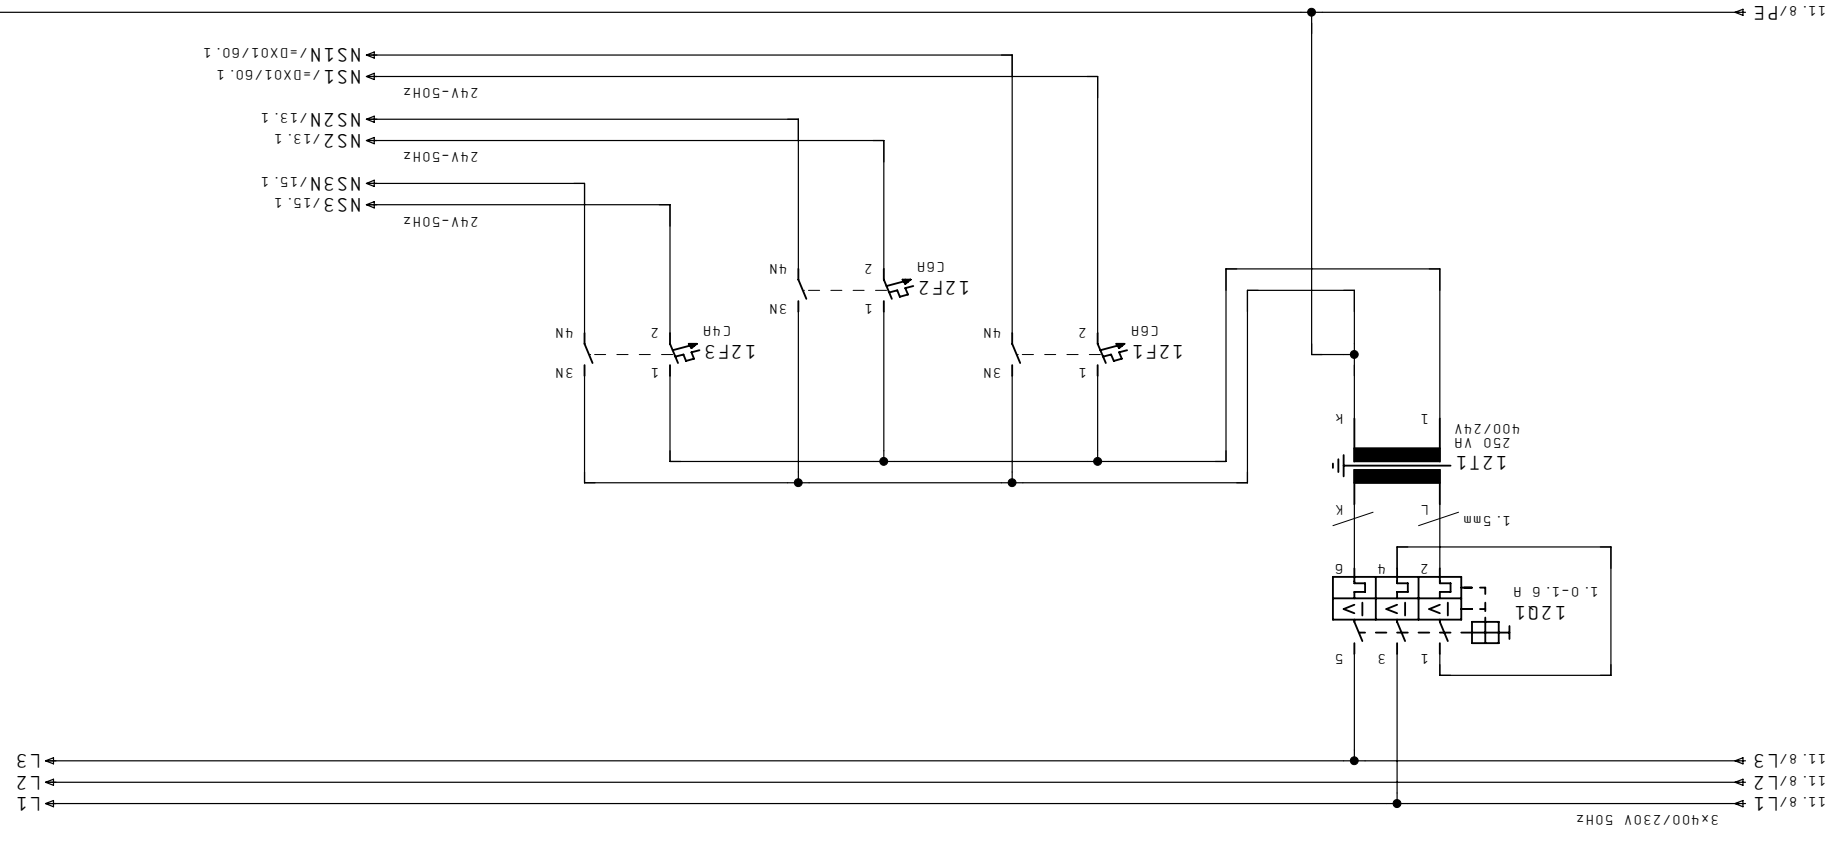

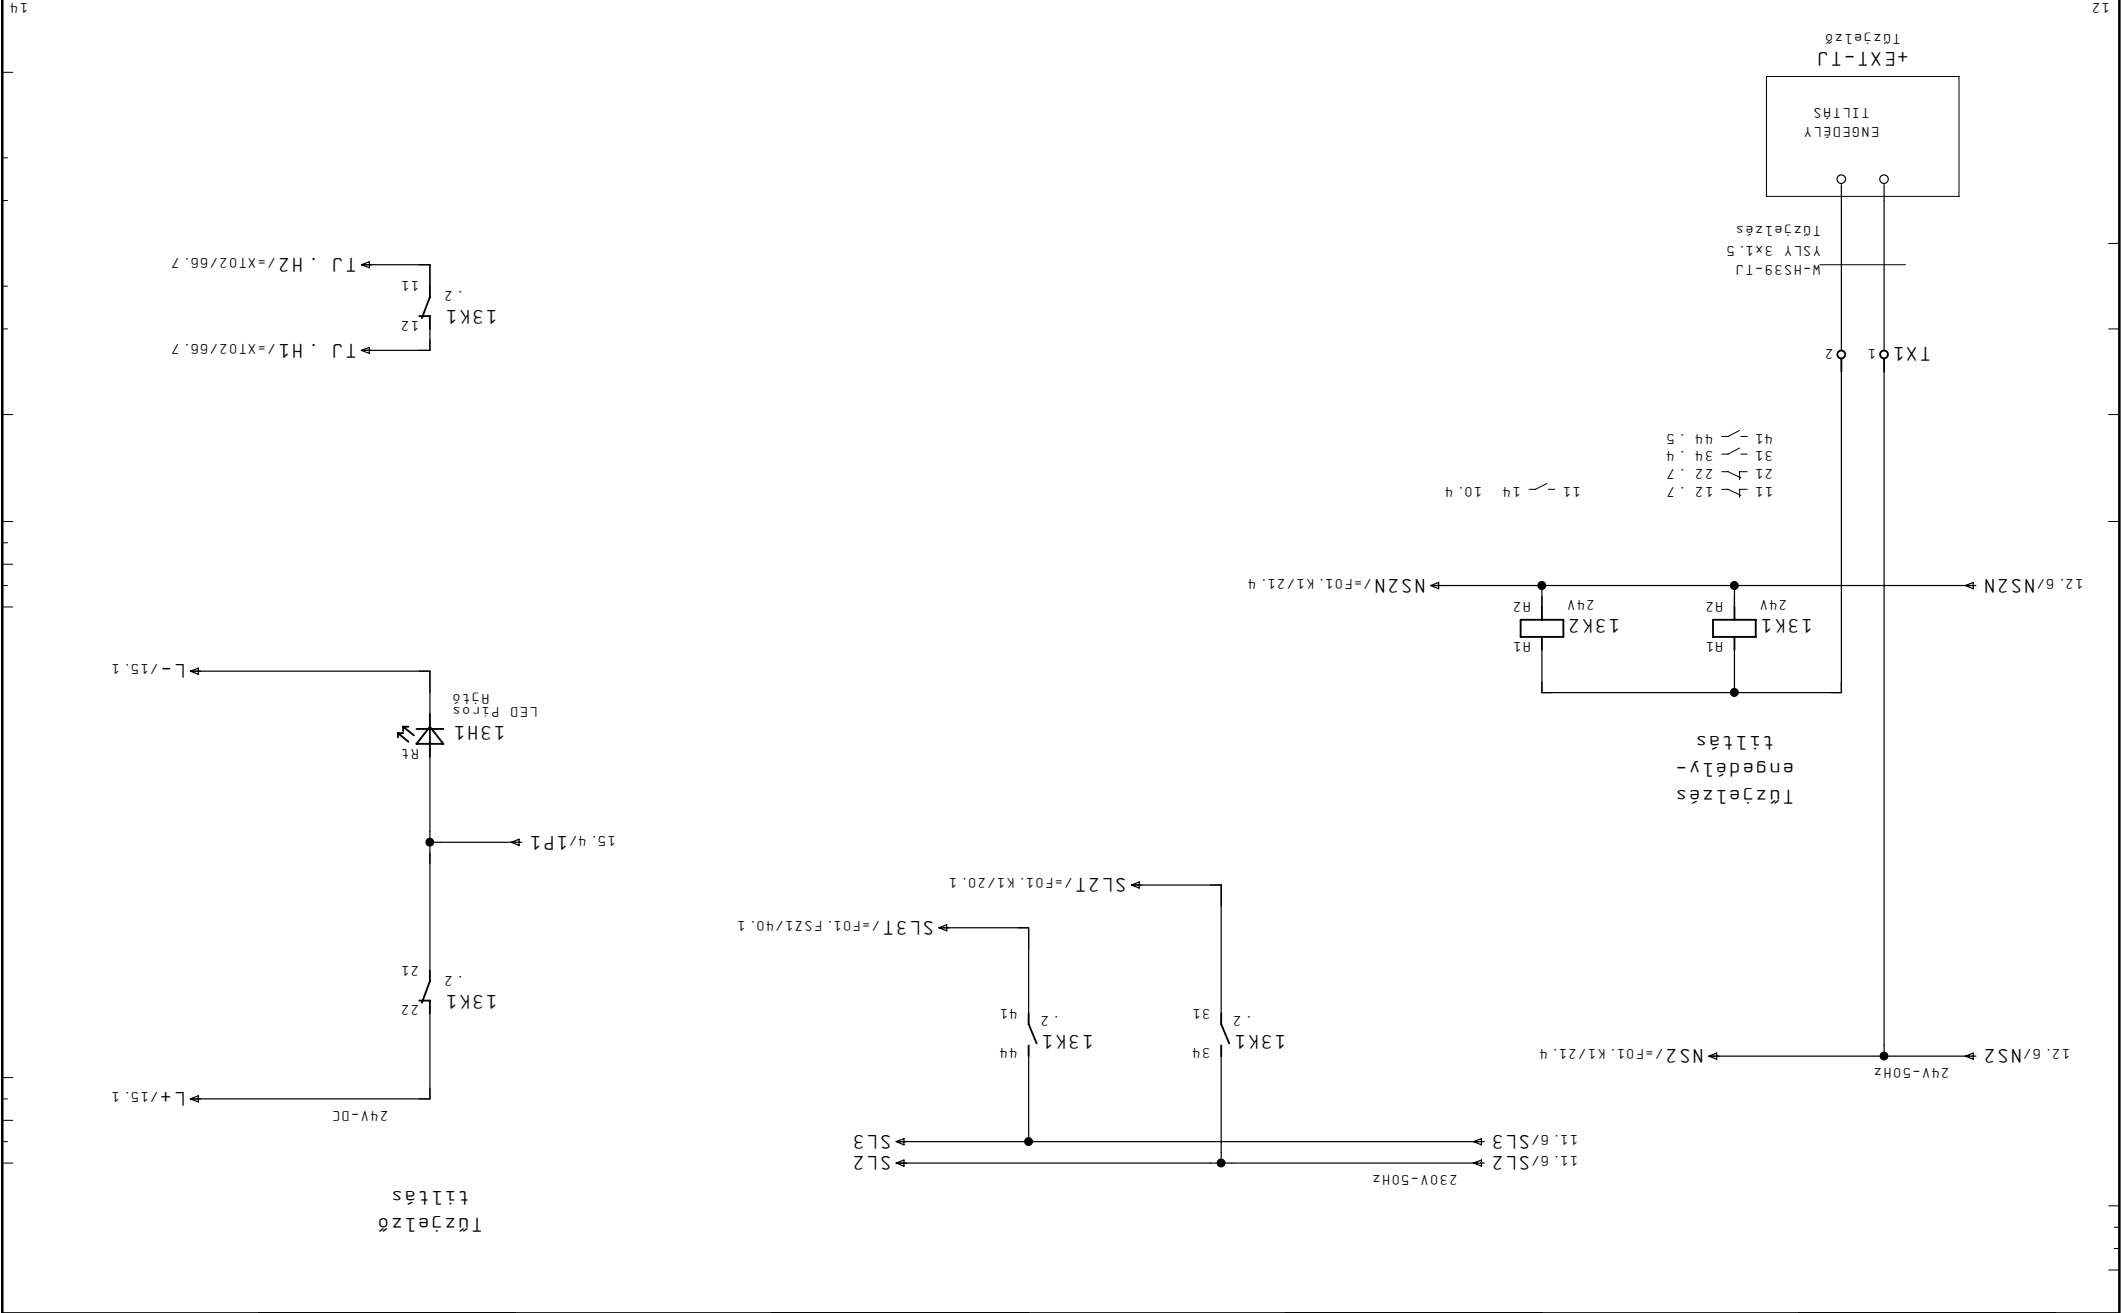

Megrendelő	Kézet 01. Ápr. 2011	Létesítmeny	ALLISON SZERELŐ ÜZEM	Tervező	+HS39	Lap	=	BET Tűzjelző engedély-tiltás
JCI Kft.	Dátum 09. Már. 2011	Berendezés	SZENIGÖTHÁRD	Megnevezés	EPÜLETAUTOMATIKA	Megj.	F1	Lapszám
Cég CONT-IO Kft.	Nyomat 08. Ápr. 2011	Szender						13

Megrendelő	JCI Kft.
Cég	CONT-IO Kft.
Megj.	

Kézet	01. Ápr. 2011
Dátum	09. Már. 2011
Nyomat	08. Ápr. 2011

Szender	Tervező
Berendezés	

Megrendelés	Tervezés
Tervezés	

Létesítmény	Tervezés
Tervezés	


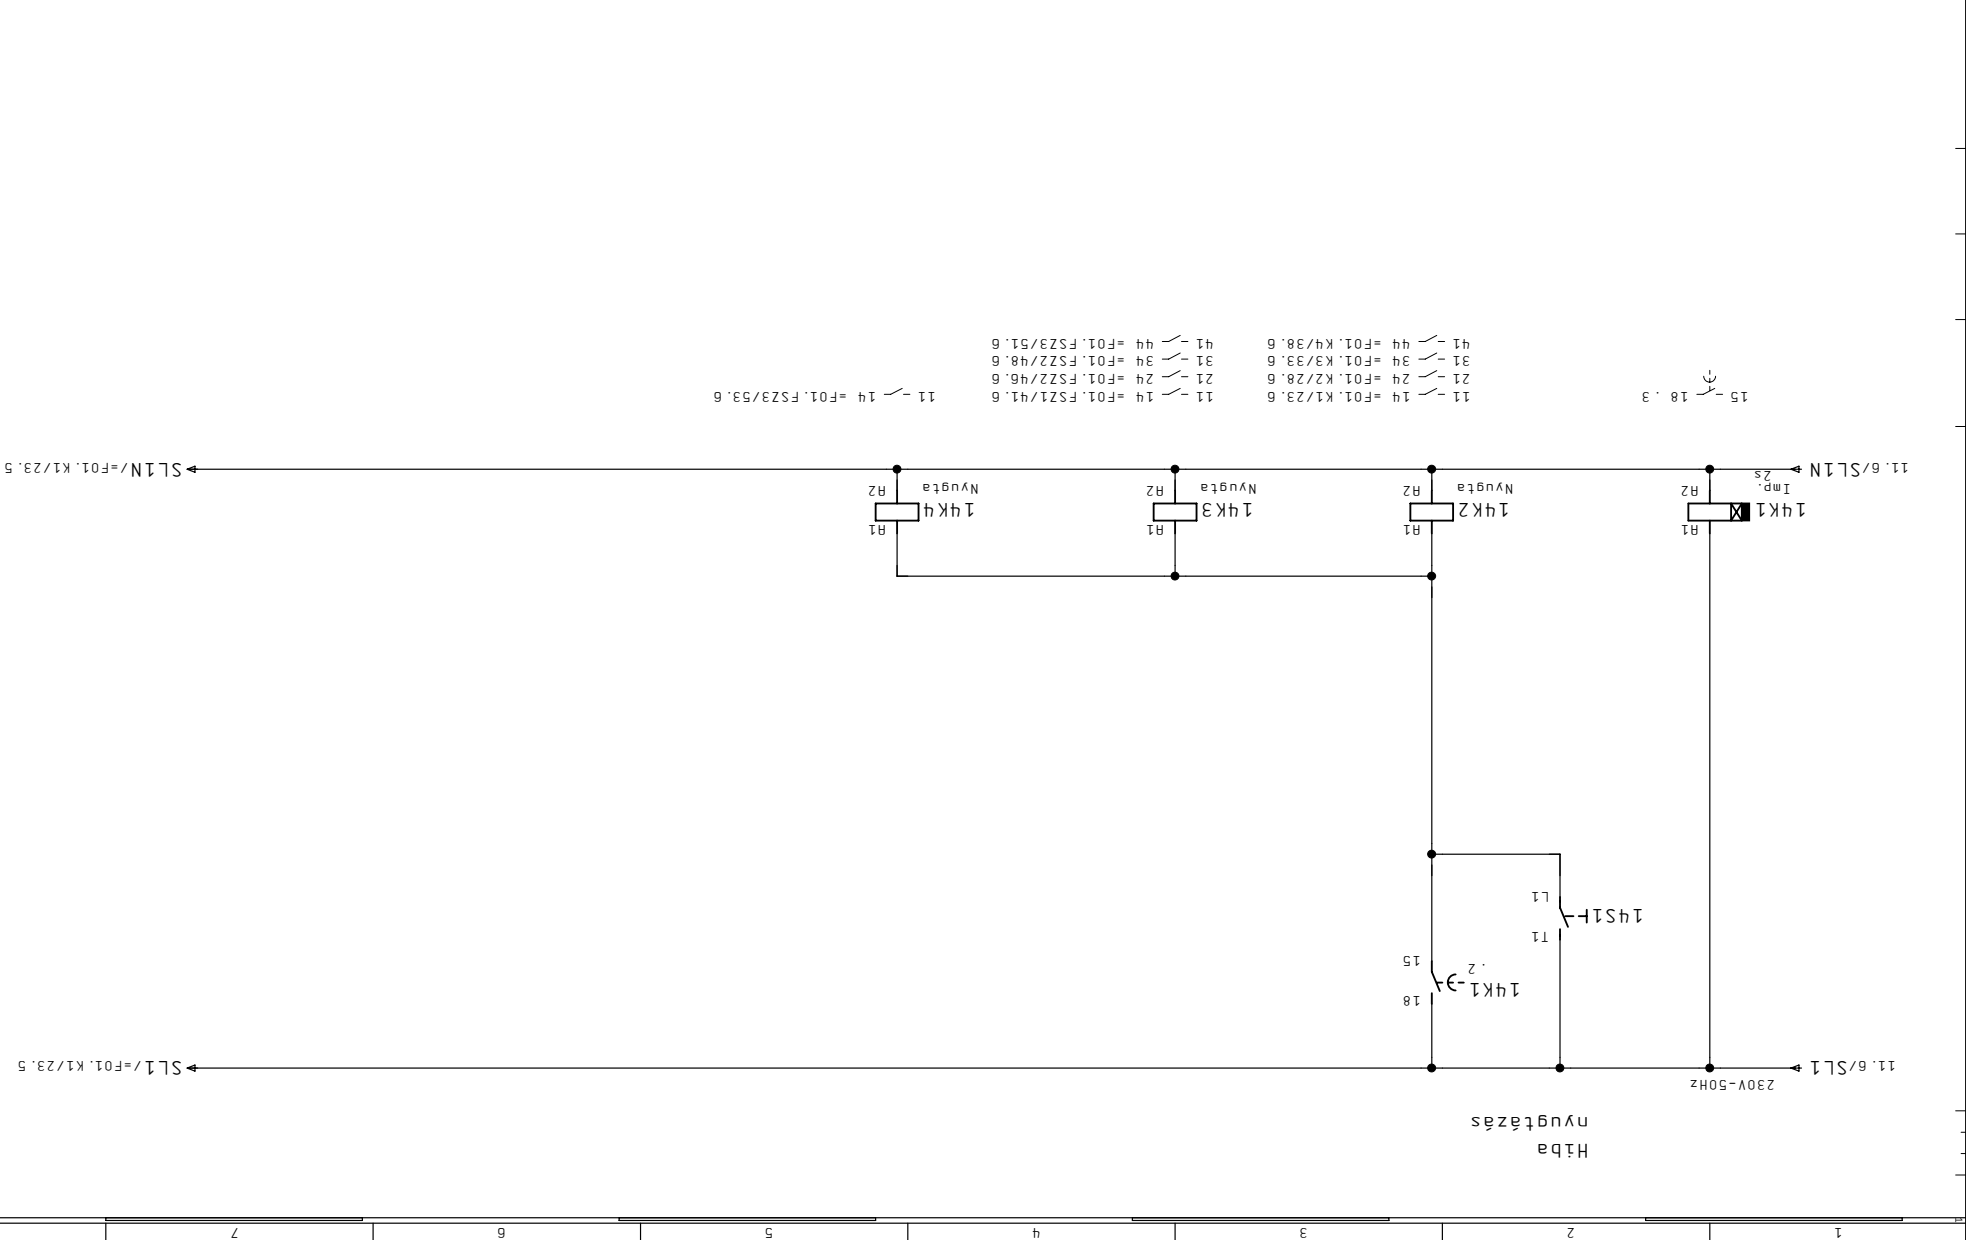

- 11 - / 14 = F01.FSZ1/41.6
- 21 - / 24 = F01.FSZ2/46.6
- 31 - / 34 = F01.FSZ2/48.6
- 41 - / 44 = F01.FSZ3/51.6
- 11 - / 14 = F01.FSZ3/53.6

11.6/SL1N ← 230V-50Hz

11.6/SL1 ←

11.6/SL1N/=F01.K1/23.5

11.6/SL1/=F01.K1/23.5


Megrendelő	JCI Kft.
Cég	CONT-IO Kft.
Megj.	Tervező Szender
Kézdát	01. Ápr. 2011
Létesítmény	
Dátum	09. Már. 2011
Nyomat	08. Ápr. 2011
Berendezés	

ALLISON SZERELŐ ÜZEM

+HS39

BET Lämpapróba

Lämpapróba
Üzem-1>0<2-Hiba

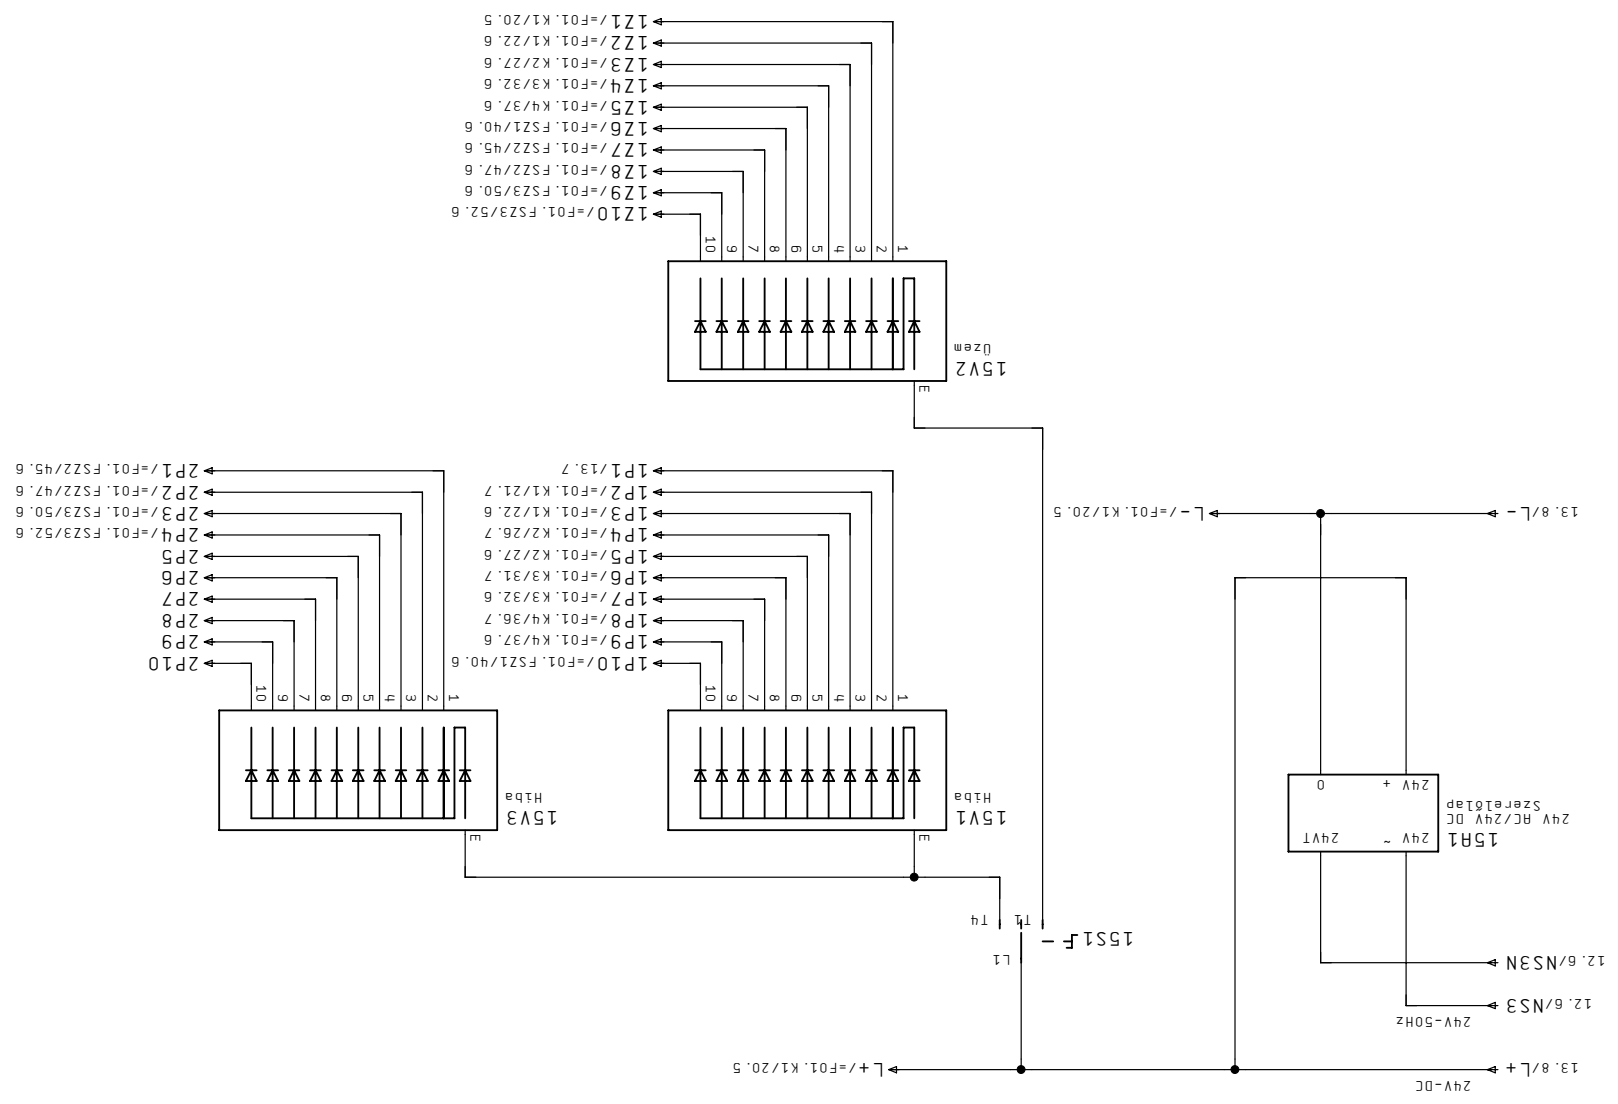


Megrendelő	JCI Kft.
Cég	CONT-IO Kft.
Megj.	Tervező Szender
Kézdát	01. Ápr. 2011
Létesítmény	
Dátum	09. Már. 2011
Nyomat	08. Ápr. 2011
Berendezés	
Megnevezés	EPÜLETAUTOMATIKA
Tervezés	+HS39
Lap	=
Megj.	
Lapszám	15

Megrendelő	JCI Kft.
Kedvet	01. Ápr. 2011
Létesítmény	
Berendezés	ALLISON SZERELŐ ÜZEM
Megnevezés	EPÜLETAUTOMATIKA
Megj.	CONT-IO Kft.
Szender	
Nyomat	08. Ápr. 2011
Dátum	21. Már. 2011

Megj.	F1
Lap	=
Megj.	+
Lapszám	18

Tervező	+HS39
Tervezés	

BET Tartalék légvezéslők

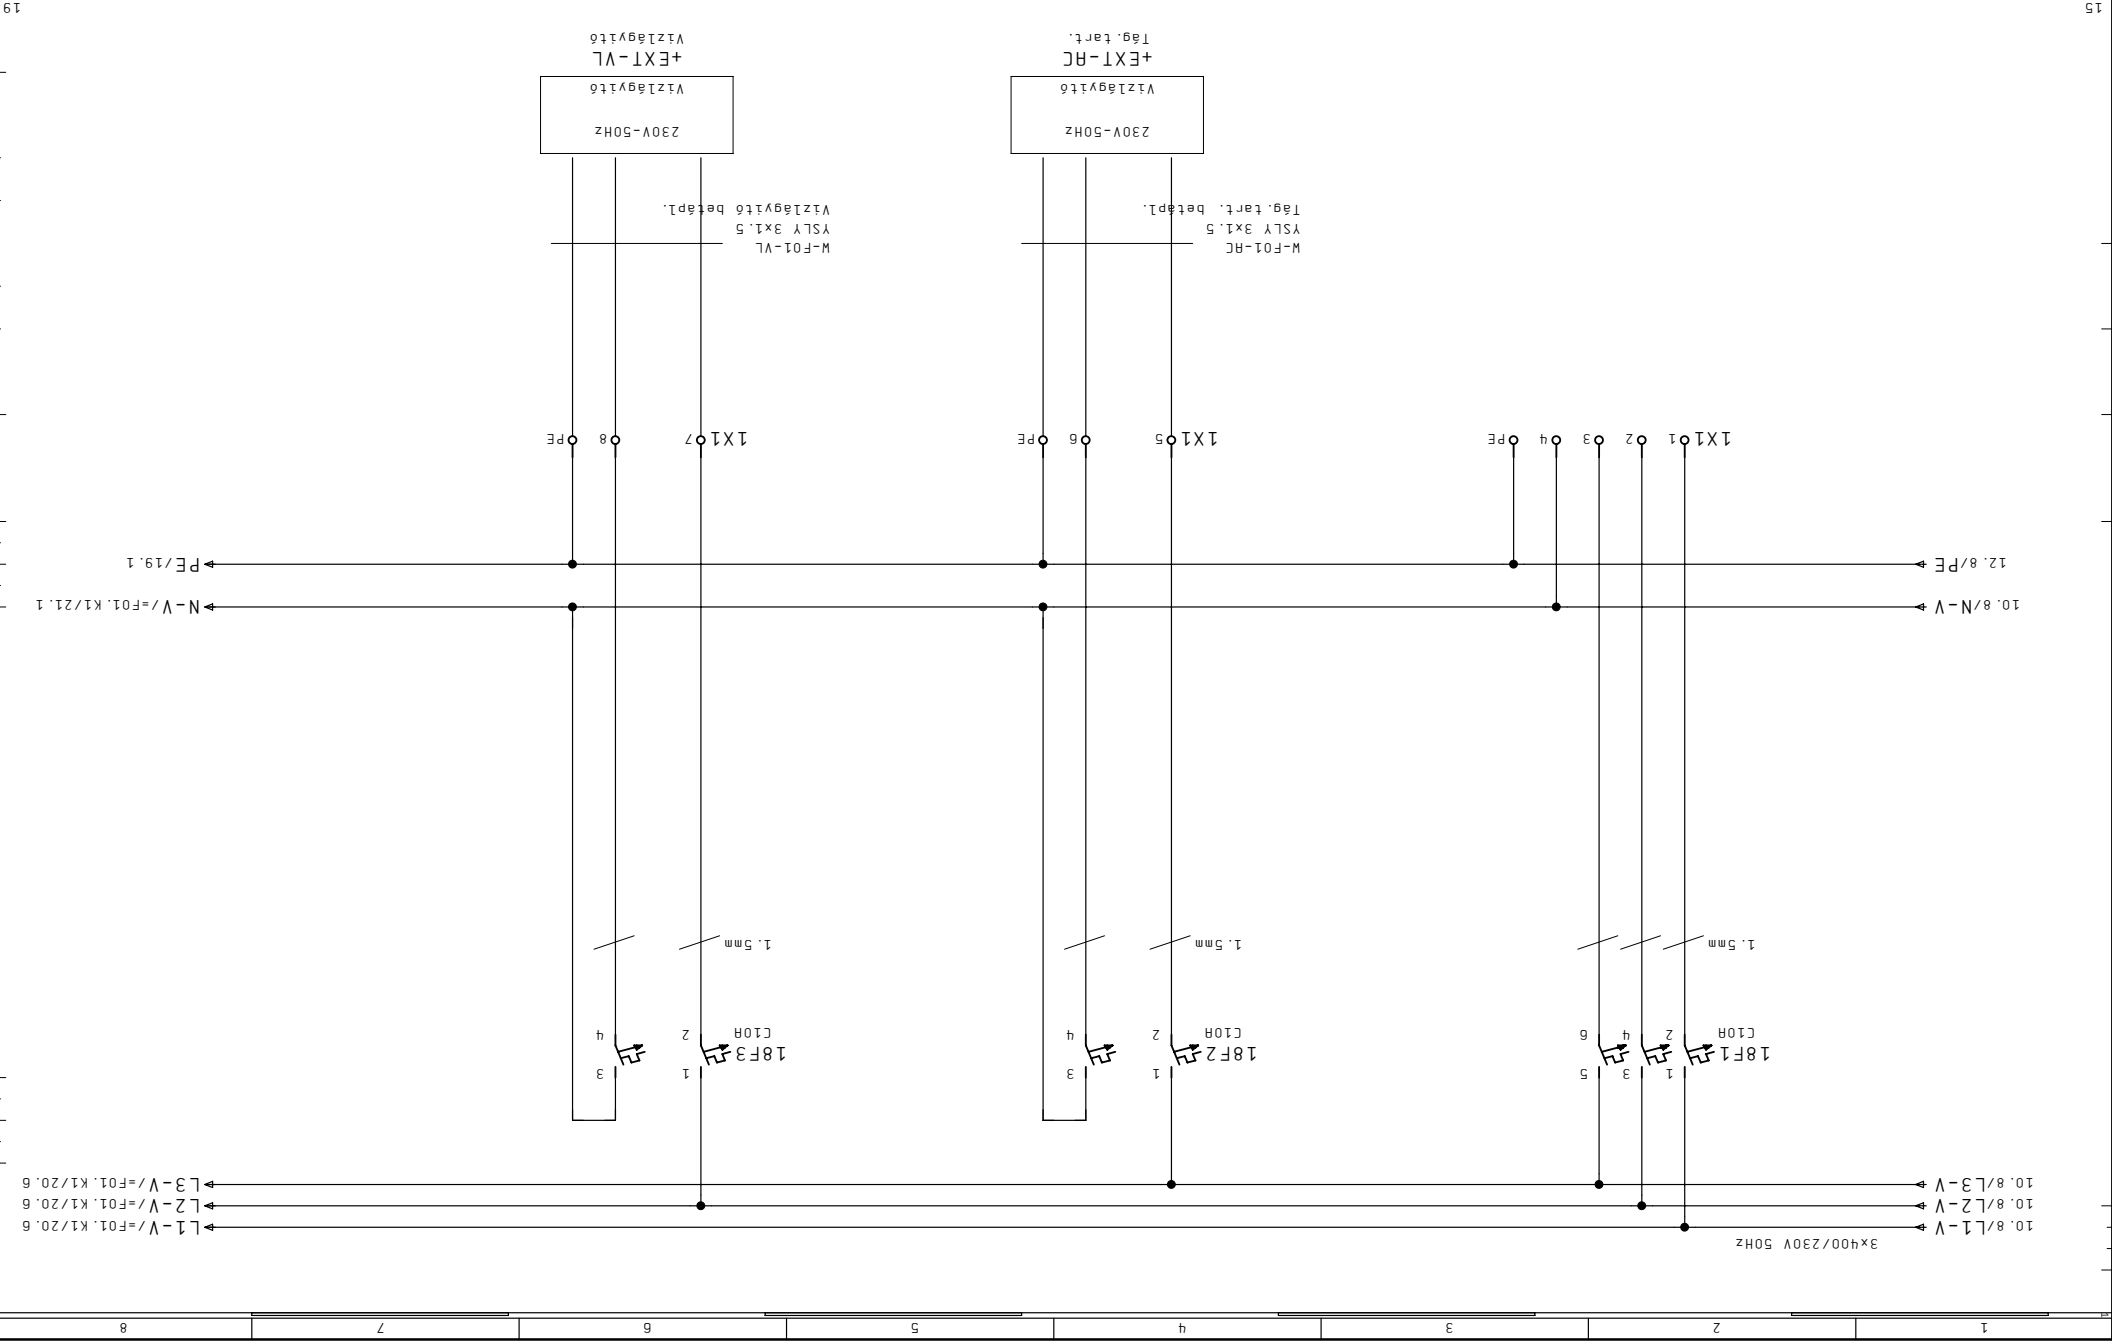


1	2	3	4	5	6	7	8
---	---	---	---	---	---	---	---

Megrendelő	Kézet 01. Ápr. 2011
JCI Kft.	Dátum 21. Már. 2011
Cég CONT-IO Kft.	Nyomat 08. Ápr. 2011
Megj:	Szender


Megrendelés	Létesítmény
ALLISON SZERELŐ ÜZEM	
Megnevezés	Tervezés
ÉPÜLETAUTOMATIKA	

Megj.	Lap	Tervezés
+	=	+HS39
F1	Megj.	BET Kapcsolószekrény világítás
Lapszám		

19

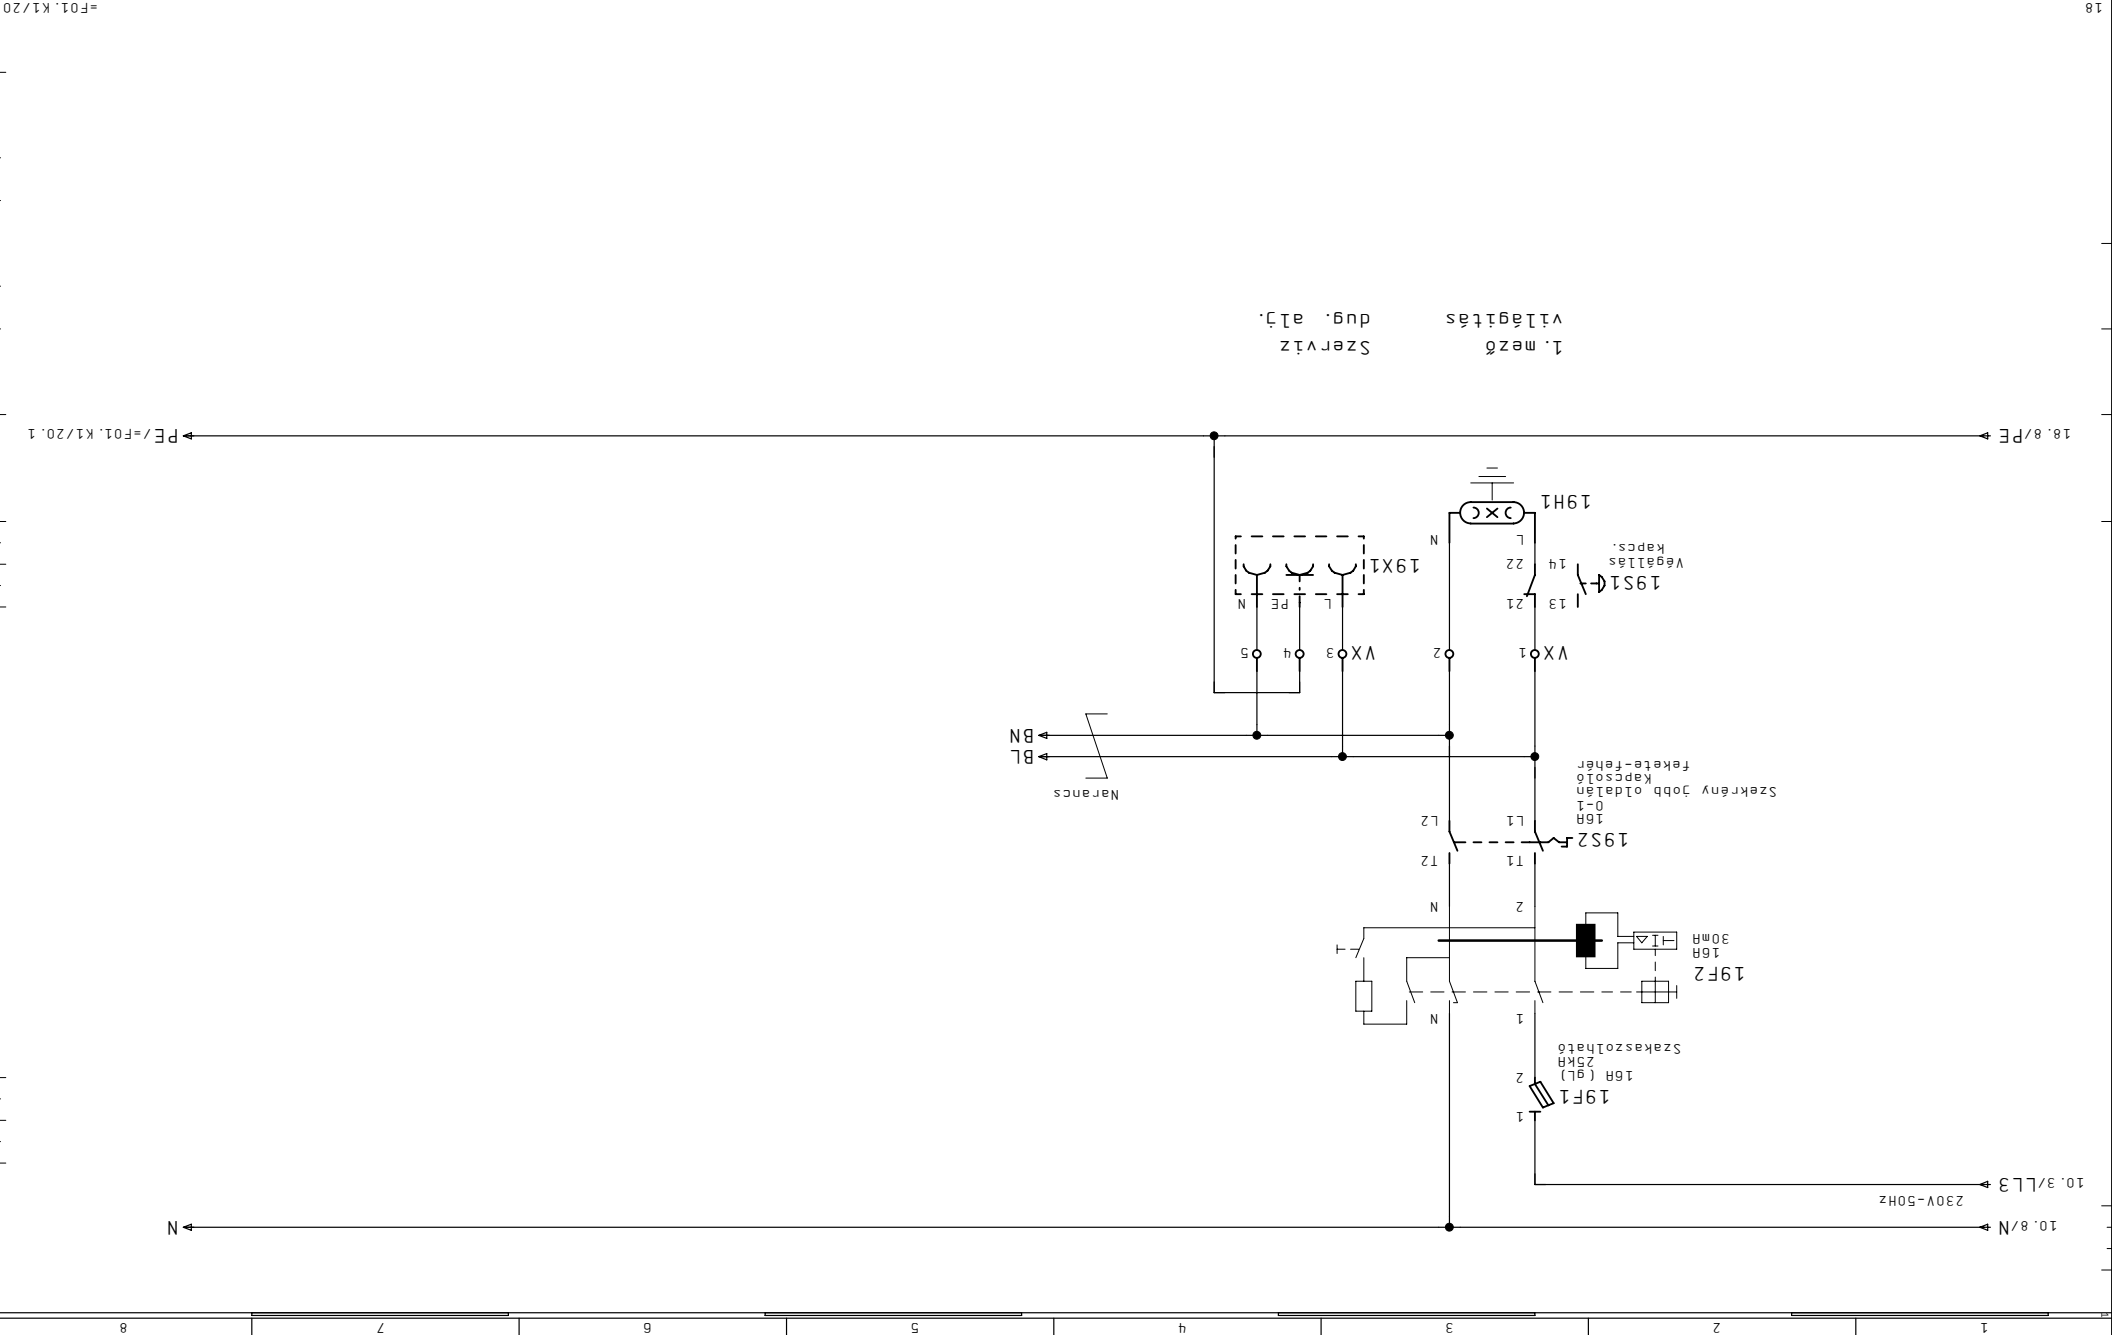

1	2	3	4	5	6	7	8
---	---	---	---	---	---	---	---

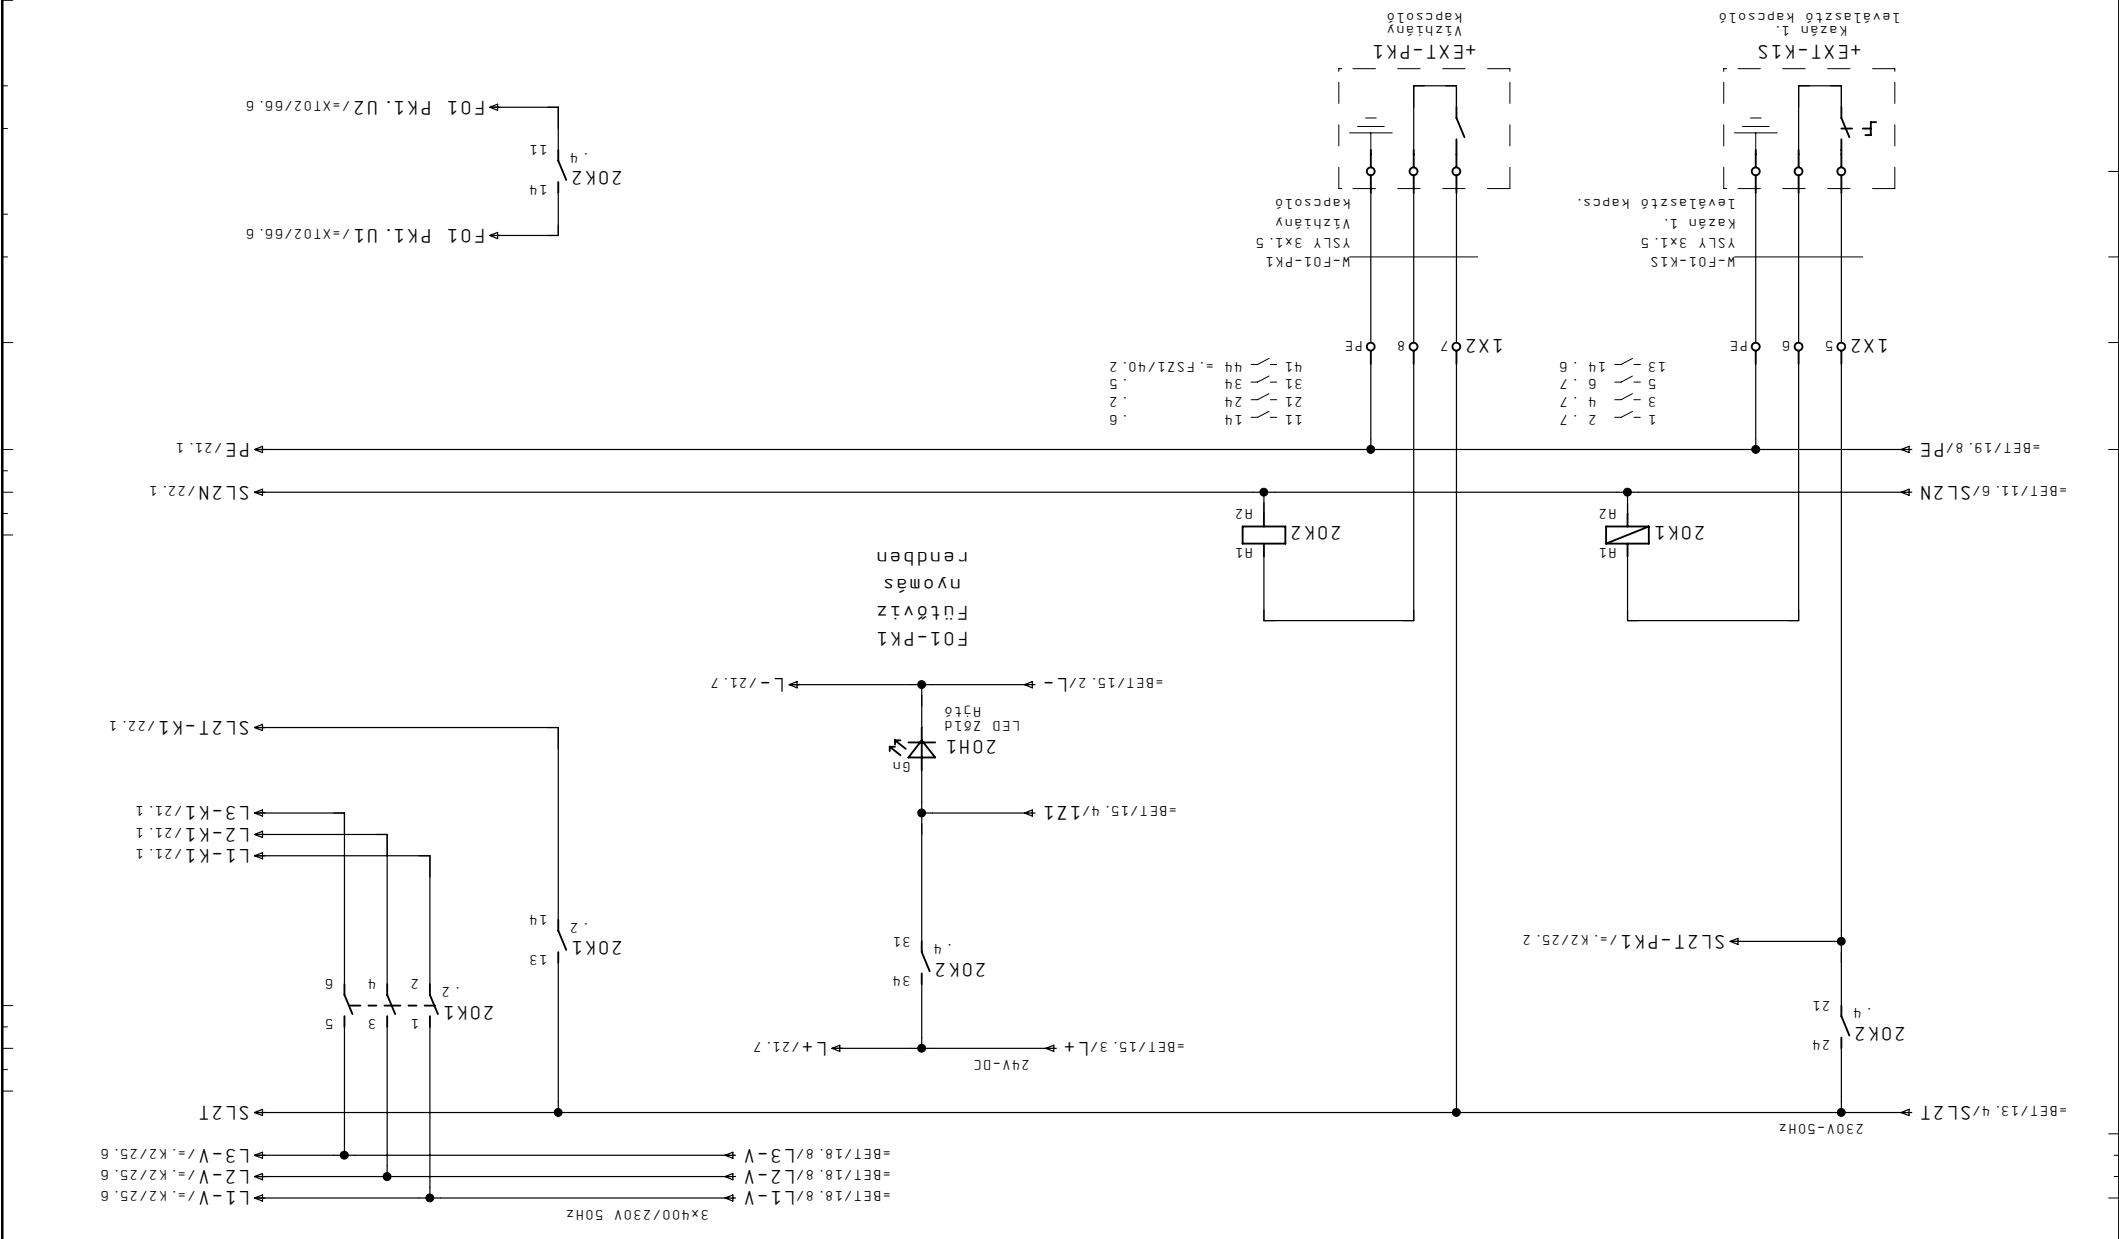


Megrendelő	Kérelt 01. Ápr. 2011	Létesítmény	ALLISON SZERELŐ ÜZEM	Tervező	+HS39	Lap	=	F01.K1 Kazán 1. Leválasztása	Megj.		Lapszám	20
JCI Kft.	Dátum 21. Már. 2011	Berendezés	SZENIGÓTHÁRD	Megnevezés	ÉPÜLETAUTOMATIKA	Megj.	+	F1				
Cég CONT-IO Kft.	Nyomtat 08. Ápr. 2011	Szender										

Megrendelő	JCI Kft.
Cég	CONT-IO Kft.
Képlet	01. Ápr. 2011
Dátum	21. Már. 2011
Nyomtat	08. Ápr. 2011
Szender	Tervező

ALLISON SZERELŐ ÜZEM

+HS39

F01.K1 Kazán 1. vezérlés

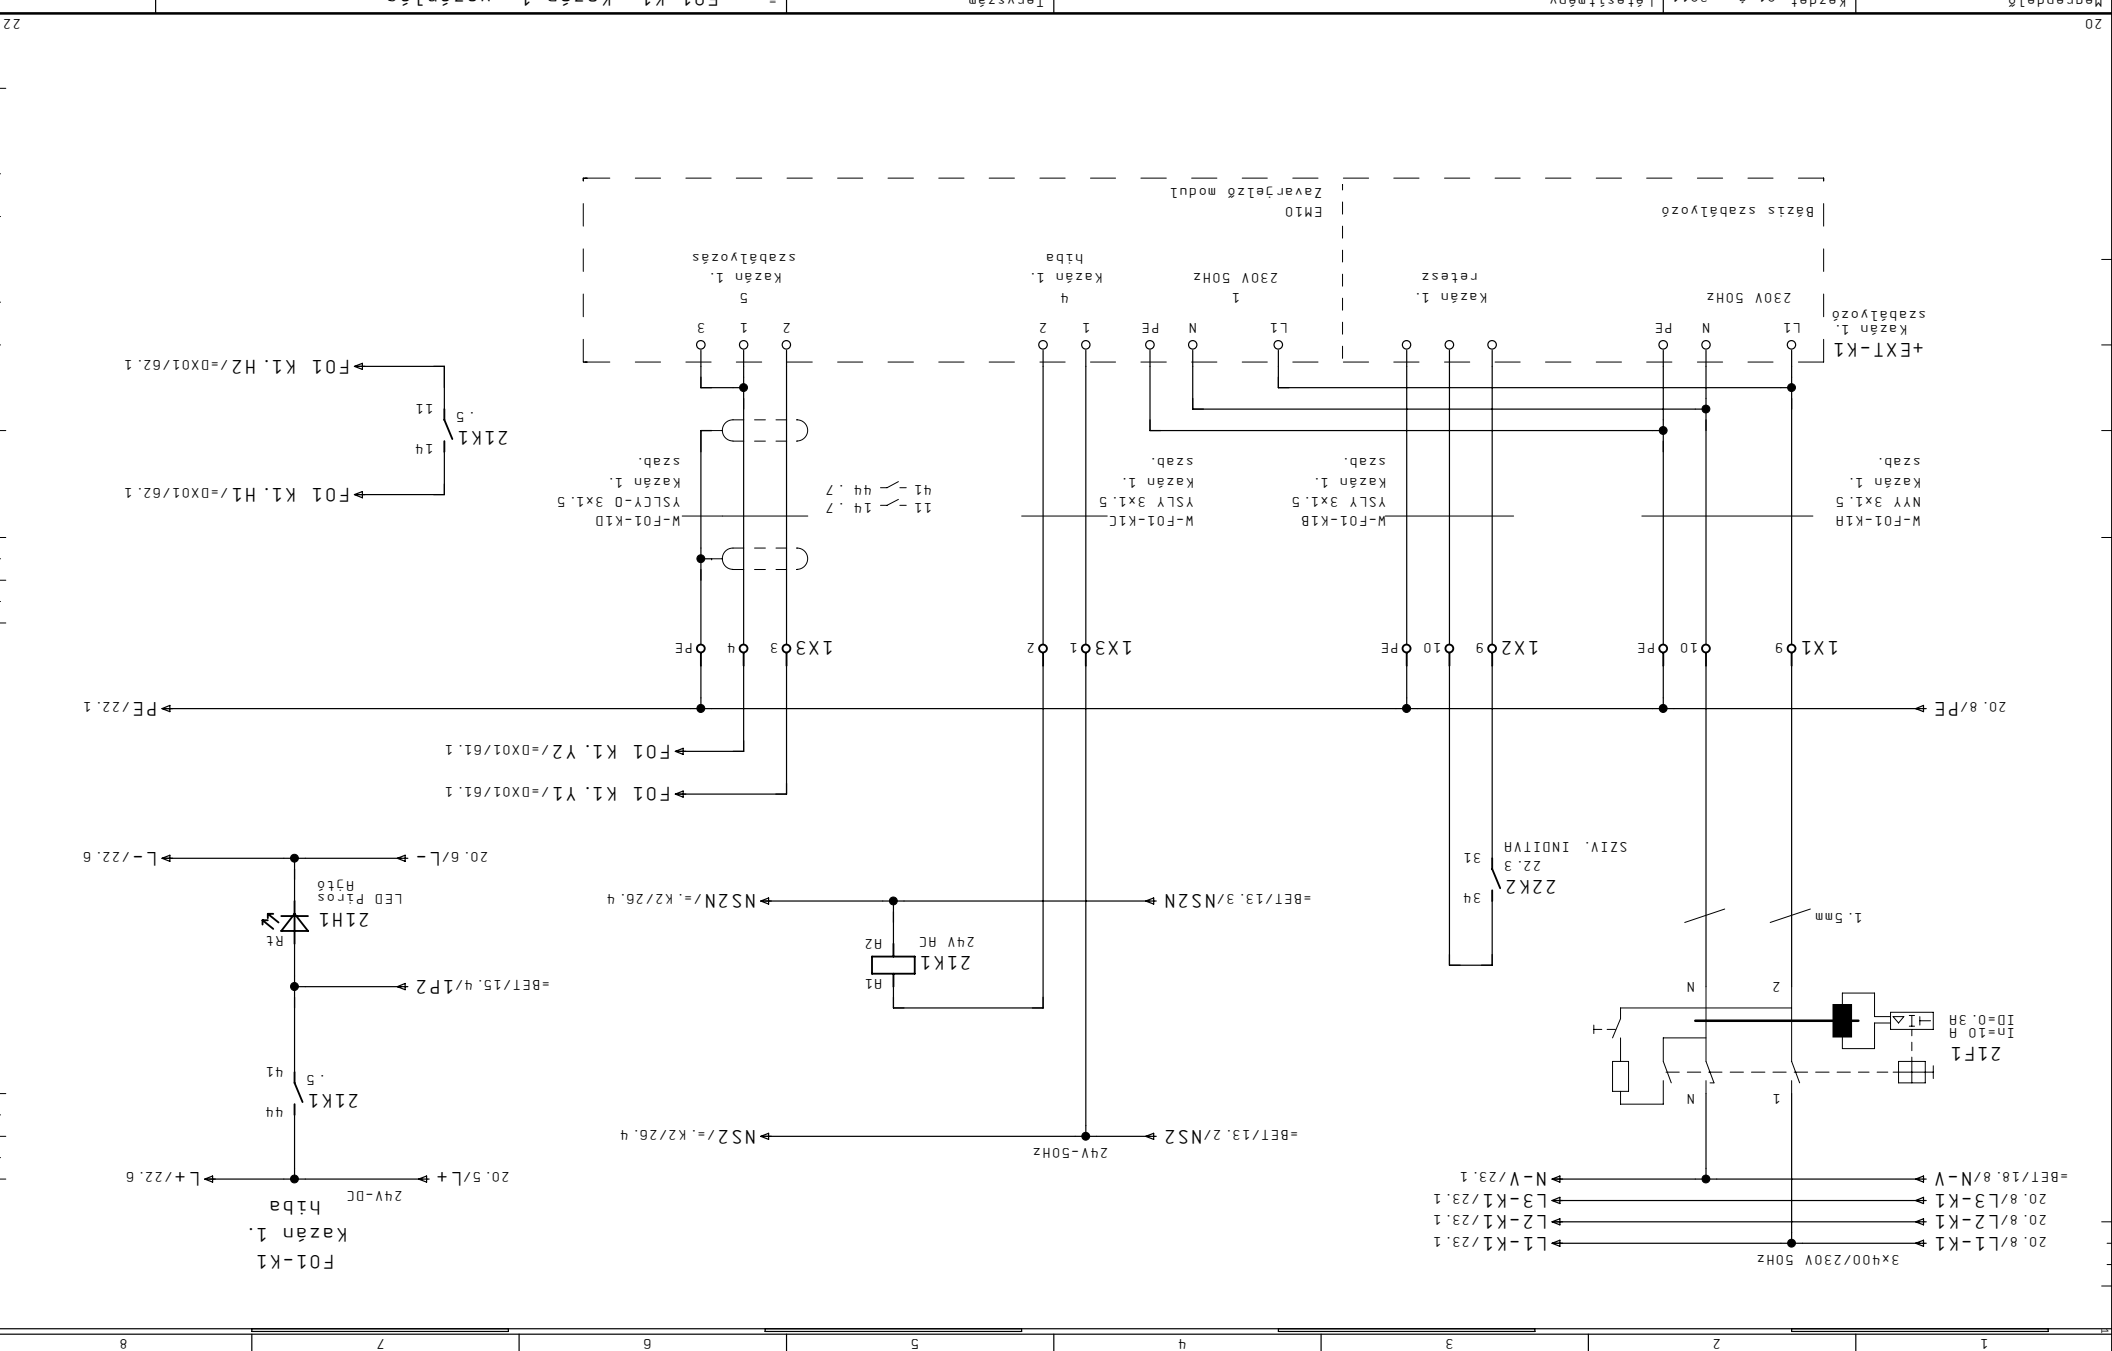

Megrendelő	JCI Kft.
Cég	CONT-IO Kft.
Megj.	

Készlet	01. Ápr. 2011
Létesítmény	
Berendezés	
Szender	
Tervező	
Nyomat	08. Ápr. 2011
Dátum	21. Már. 2011

Megrendelő	F01-KISZ
Cég	Kazán 1. fűtőkészív.
Megj.	

Megrendelő	+HS39
Cég	EPÜLETAUTOMATIKA
Megj.	

Megrendelő	F01.K1 Kazán 1. fűtőkészívátvü
Cég	
Megj.	

Megrendelő	F1
Cég	
Megj.	

Megrendelő	Lapszám
Cég	22
Megj.	

Megrendelő	23
Cég	
Megj.	


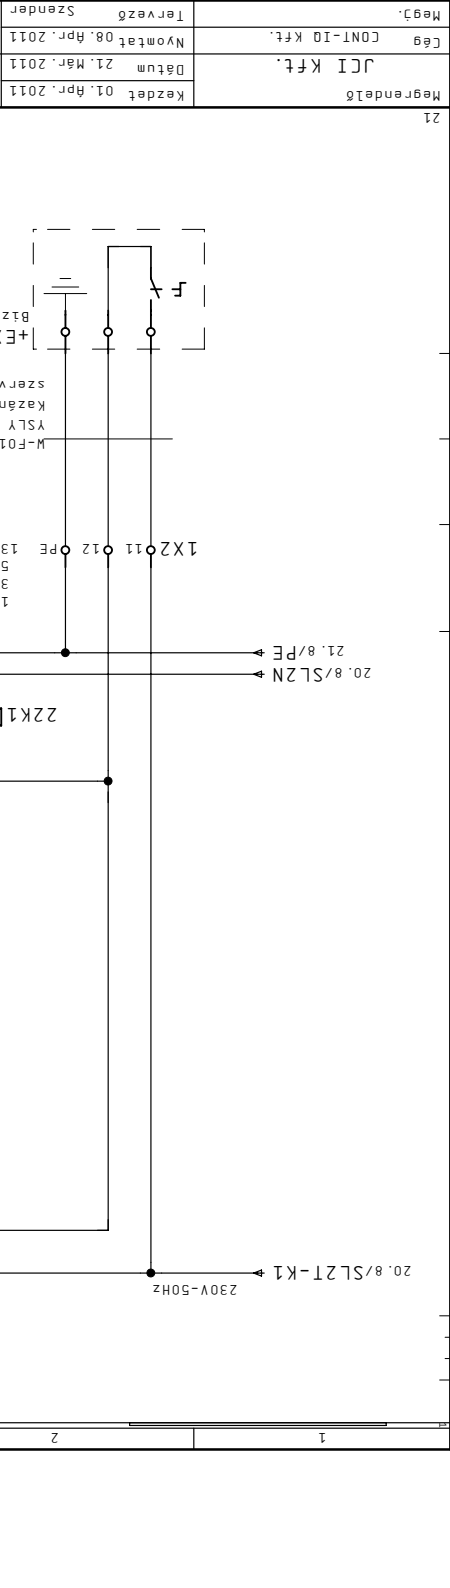


F01-KISZ
Kazán 1.
fűtőkészív.
H-0-H

F01-KISZ
Kazán 1.
fűtőkészív.
indítva-hiba


L1-T4	X
L1-T1	X
H	

1	1	2	23.2	11	14	.6
3	3	4	23.2	21	24	23.3
5	5	6	23.2	31	34	21.3
13	13	14	23.7	41	44	.6

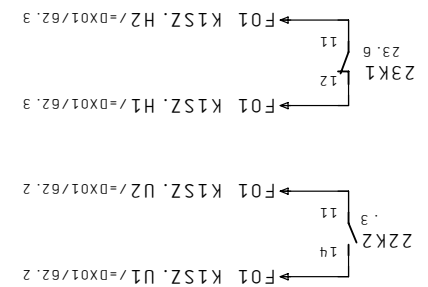

Megrendelő	JCI Kft.	Dátum	21. Már. 2011
Kézet	01. Ápr. 2011	Létesítmény	ALLISON SZERELŐ ÜZEM
Berendező	Szender	Nyomat	08. Ápr. 2011
Megj.	CONT-IO Kft.		


Megrendelő	F01.K1 Kazán 1. főköríszivattyú	Lap	=
Megnevezés	+HS39	Megj.	
Megnevezés	ÉPÜLETAUTOMATIKA		
Lapszám	23		

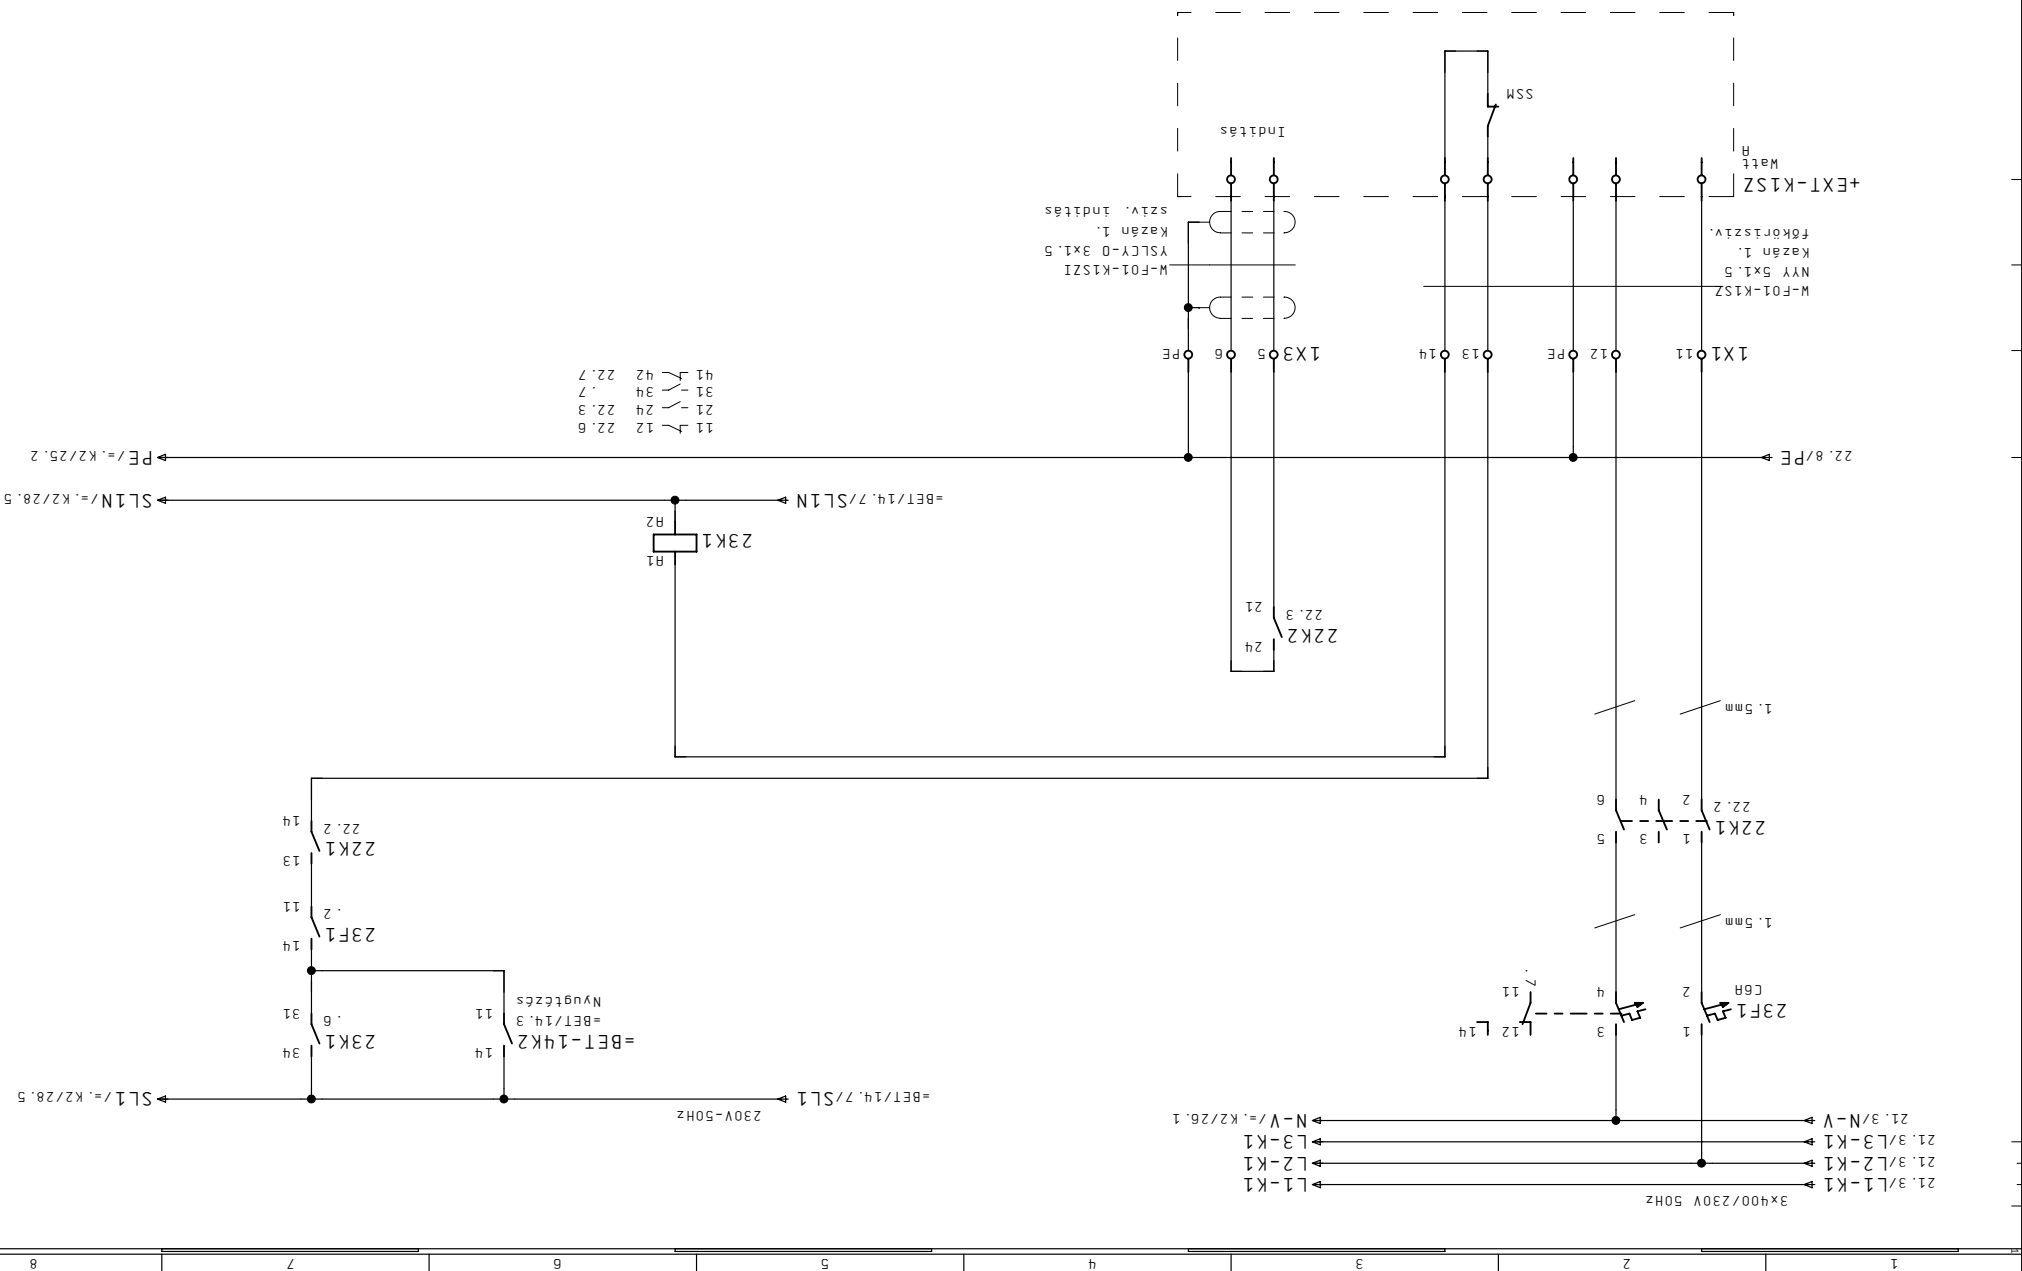



1	2	3	4	5	6	7	8
---	---	---	---	---	---	---	---

=F01.K2/25

+EXT-KZS

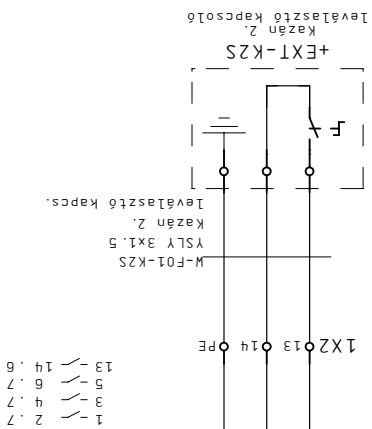

- 1 - / 2.7
- 3 - / 4.7
- 5 - / 6.7
- 13 - / 14.6

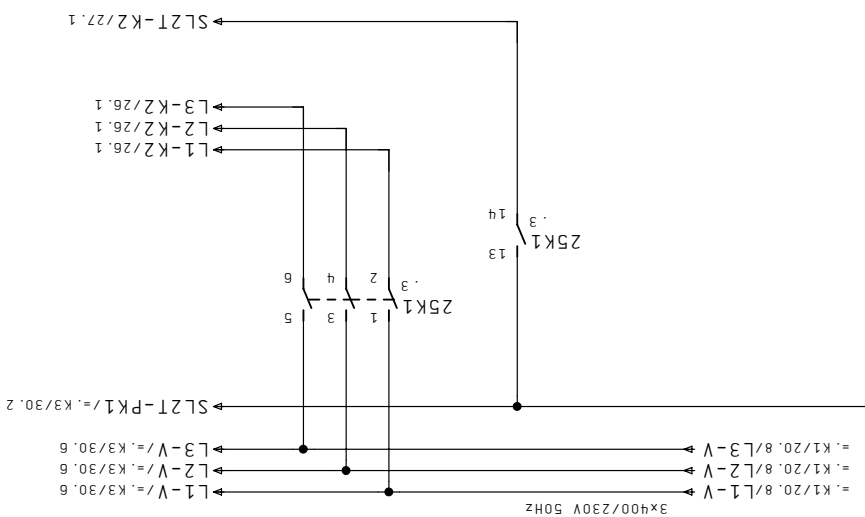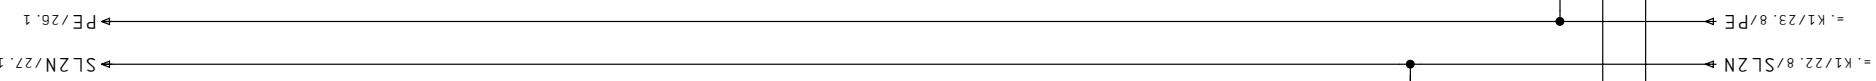

Megrendelő	Kézet 01. Ápr. 2011	Létesztmény
JCI Kft.	Dátum 21. Már. 2011	ALLISON SZERELŐ ÜZEM
Cég CONT-IO Kft.	Nyomat 08. Ápr. 2011	ÉPÜLETAUTOMATIKA

Tervező	Megj.	Lap	Tervező
Szender	+	F01.K2	Kazán 2. Leválasztása
Berendezés			+HS39


Megj.	Lapszám
	25

Megrendelő	JCI Kft.
Cég	CONT-IO Kft.
Megj:	Tervező Szender
	Nyomtat 08. Ápr. 2011
	Dátum 21. Már. 2011
	Létesítmény

ALLISON SZERELŐ ÜZEM

Tervezés +HS39

F01.K2 Kazán 2. vezérlés

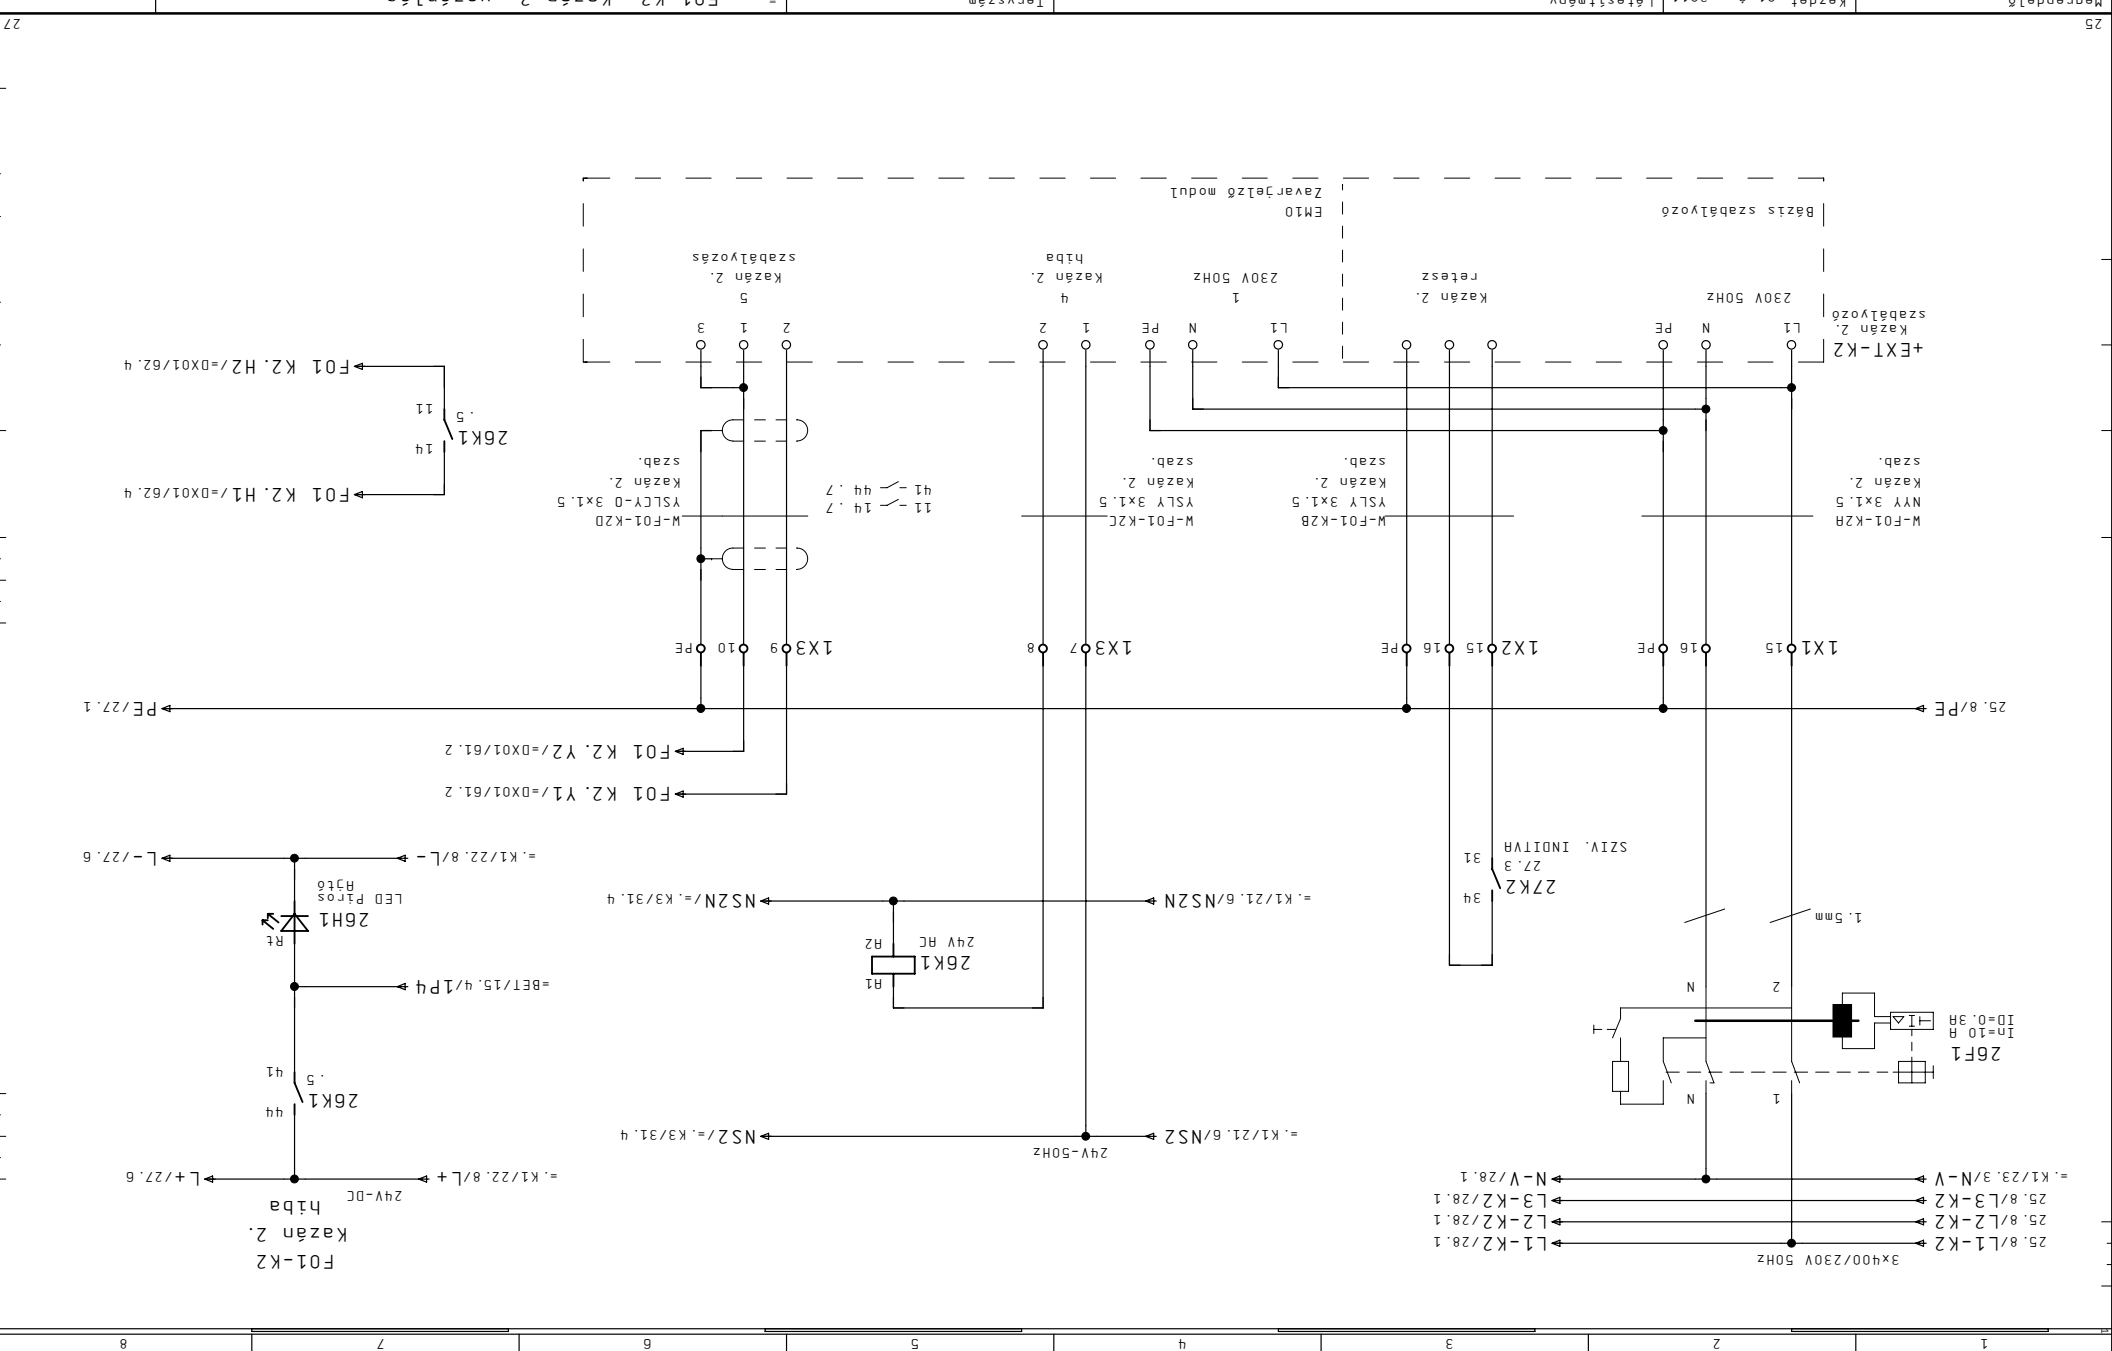

1	2	3	4	5	6	7	8
---	---	---	---	---	---	---	---

Megj:	Tervező Szender
	Nyomtat 08. Ápr. 2011
	Dátum 21. Már. 2011
	Létesítmény
Megrendelő	JCI Kft.
Cég	CONT-IO Kft.
Megj:	Tervező Szender
	Nyomtat 08. Ápr. 2011
	Dátum 21. Már. 2011
	Létesítmény

SZENTGÖTTHÁRD

Megnevezés ÉPÜLETAUTOMATIKA

Lap F01.K2 Kazán 2. vezérlés

Kézet	01. Ápr. 2011
Dátum	21. Máj. 2011
Nyomat	08. Ápr. 2011
Szender	Berendezés


ALLISON SZERELŐ ÜZEM

+HS39



F01.K2 Kazán 2. főköríszivattyú

Megj.	Tervező	Szendőr
Lap	Megj.	Lapszám
Tervezés	Megnevezés	ÉPÜLETAUTOMATIKA


- 1 - 2 28.2
- 3 - 4 28.2
- 5 - 6 28.2
- 13 - 14 28.7
- 11 - 14 28.2
- 31 - 34 26.3
- 41 - 44 26.6

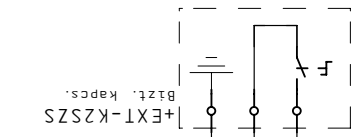


YSLY 3X1.5
Kazán 2. főkörísziv.
szervíz kapcs.
bizt. kapcs.

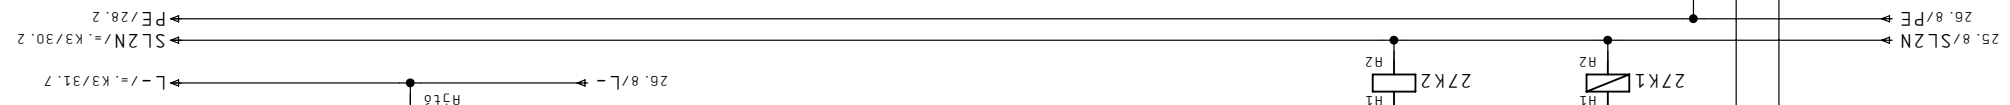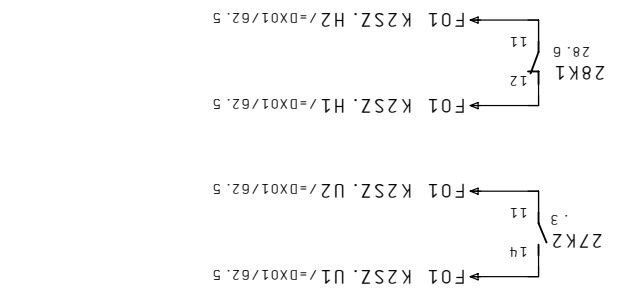

L1-T4	X
L1-T1	X
H	

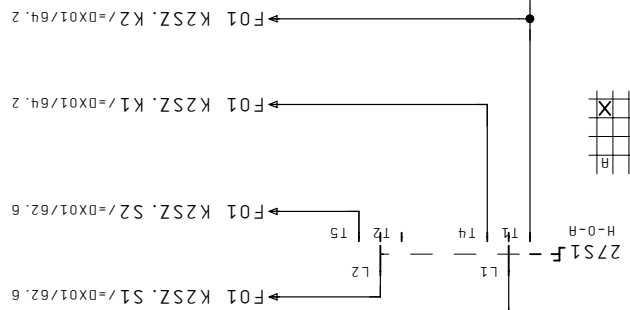

F01-KZSZ
Kazán 2.
főkörísziv.
índítva-hiba

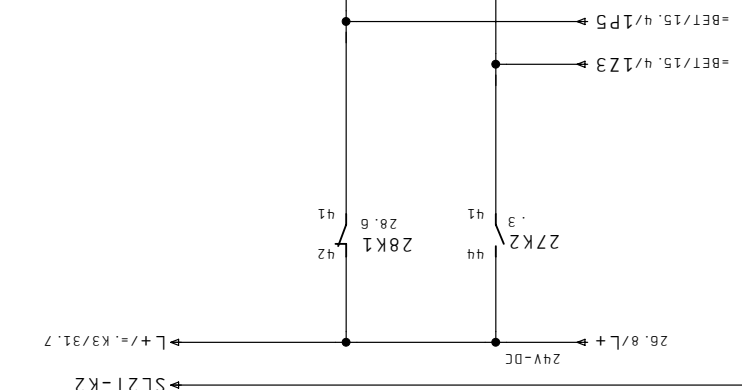

Megrendelő	Kedvet 01. Ápr. 2011	Létesítmény
JCI Kft.	Dátum 21. Már. 2011	Berendezés
CONT-IO Kft.	Nyomat 08. Ápr. 2011	Szender
Cég		


ALLISON SZERELŐ ÜZEM

+HS39

F01.K2 Kazán 2. főköríszivattyú

=F01.K3/30

Megj.	Lap	Megj.	Lapszám
	=	+	F1
			28

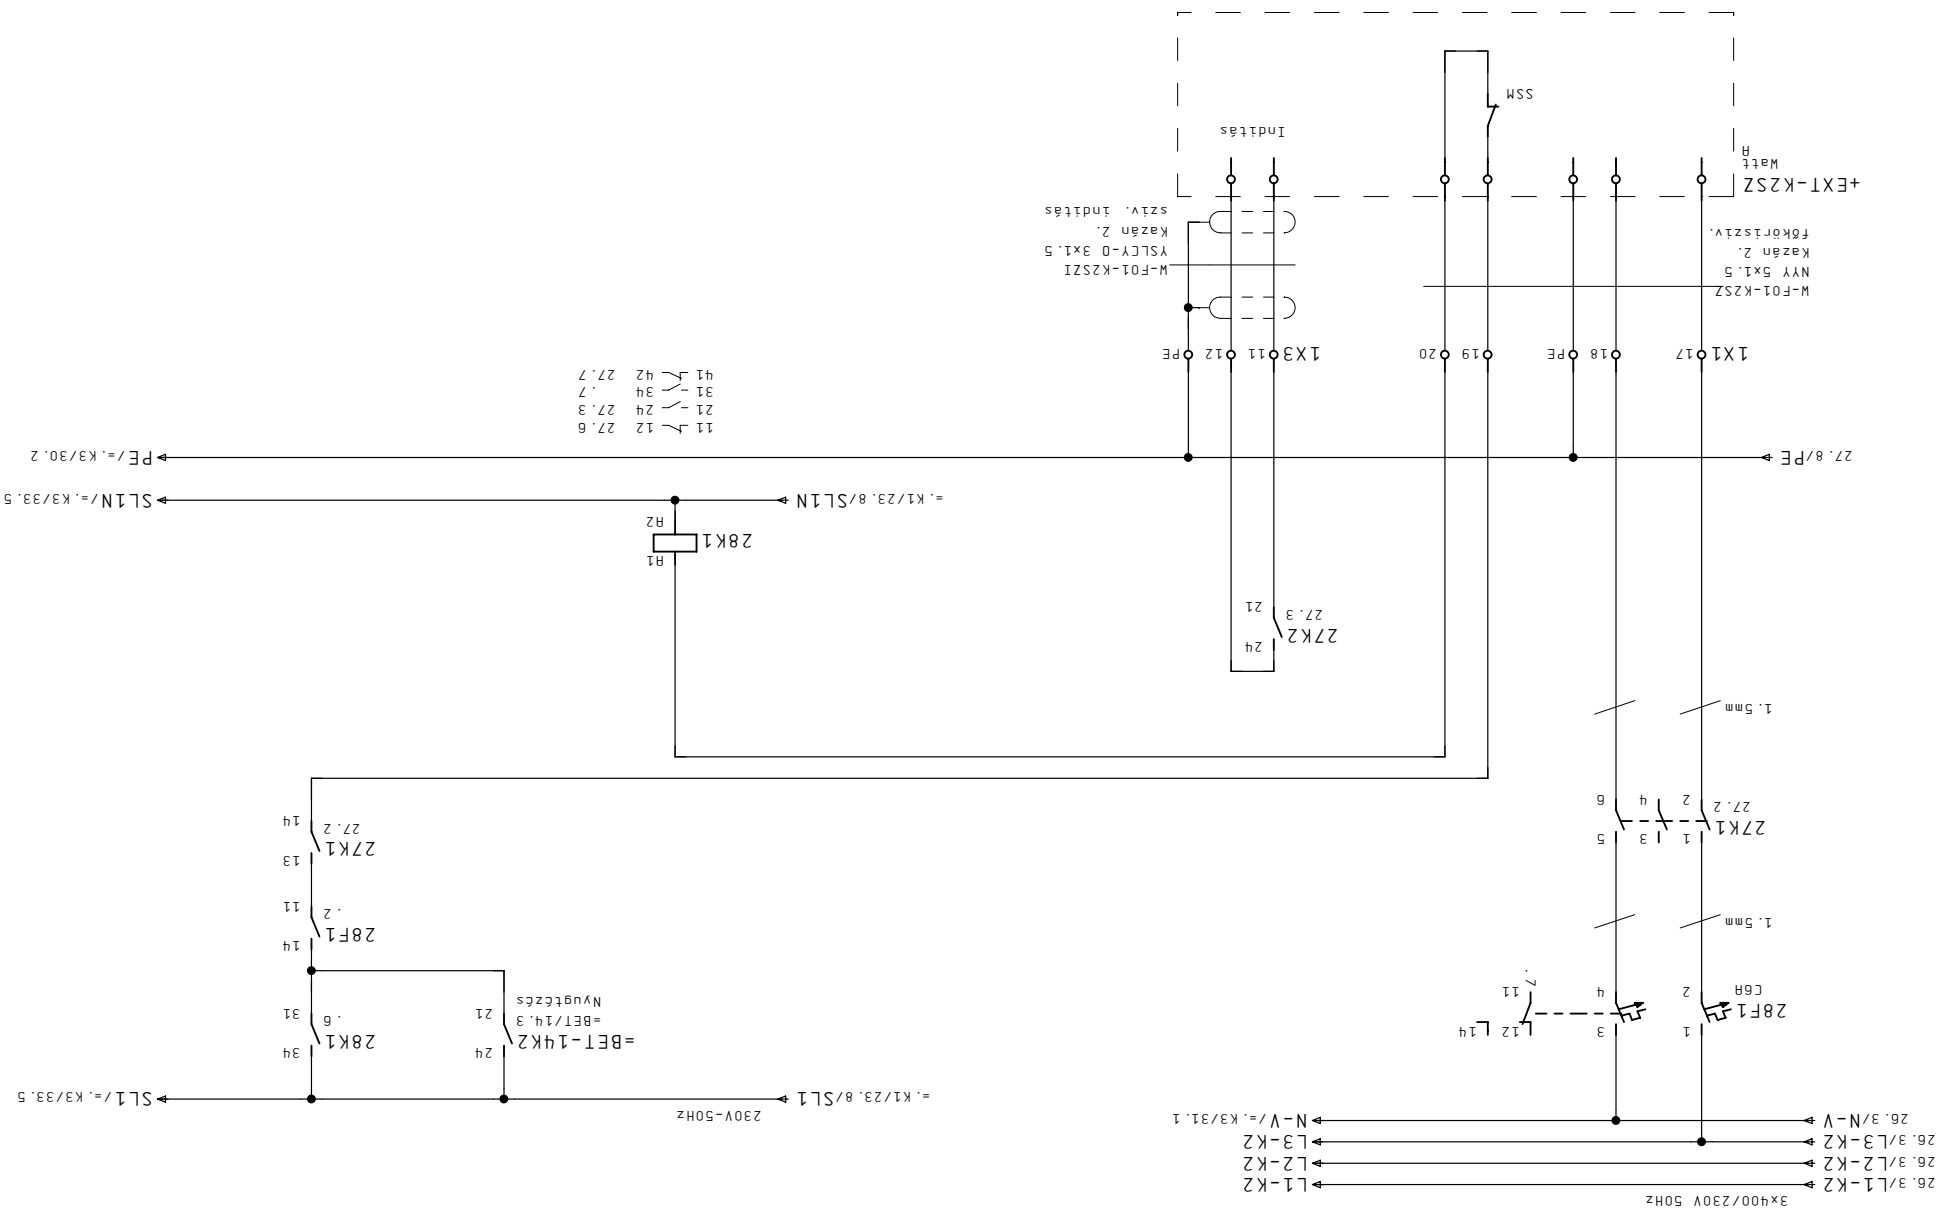

Megrendelő	JCI Kft.
Cég	CONT-IO Kft.


Kézet	01. Ápr. 2011
Dátum	21. Már. 2011
Nyomat	08. Ápr. 2011

Létesztmény	ALLISON SZERELŐ ÜZEM
Tervező	Szender

Tervezés	ÉPÜLETAUTOMATIKA
Megnevezés	+HS39

Megj.	F1
Lap	F01.K3 Kazán 3. Leválasztása

Lapszám	30
---------	----

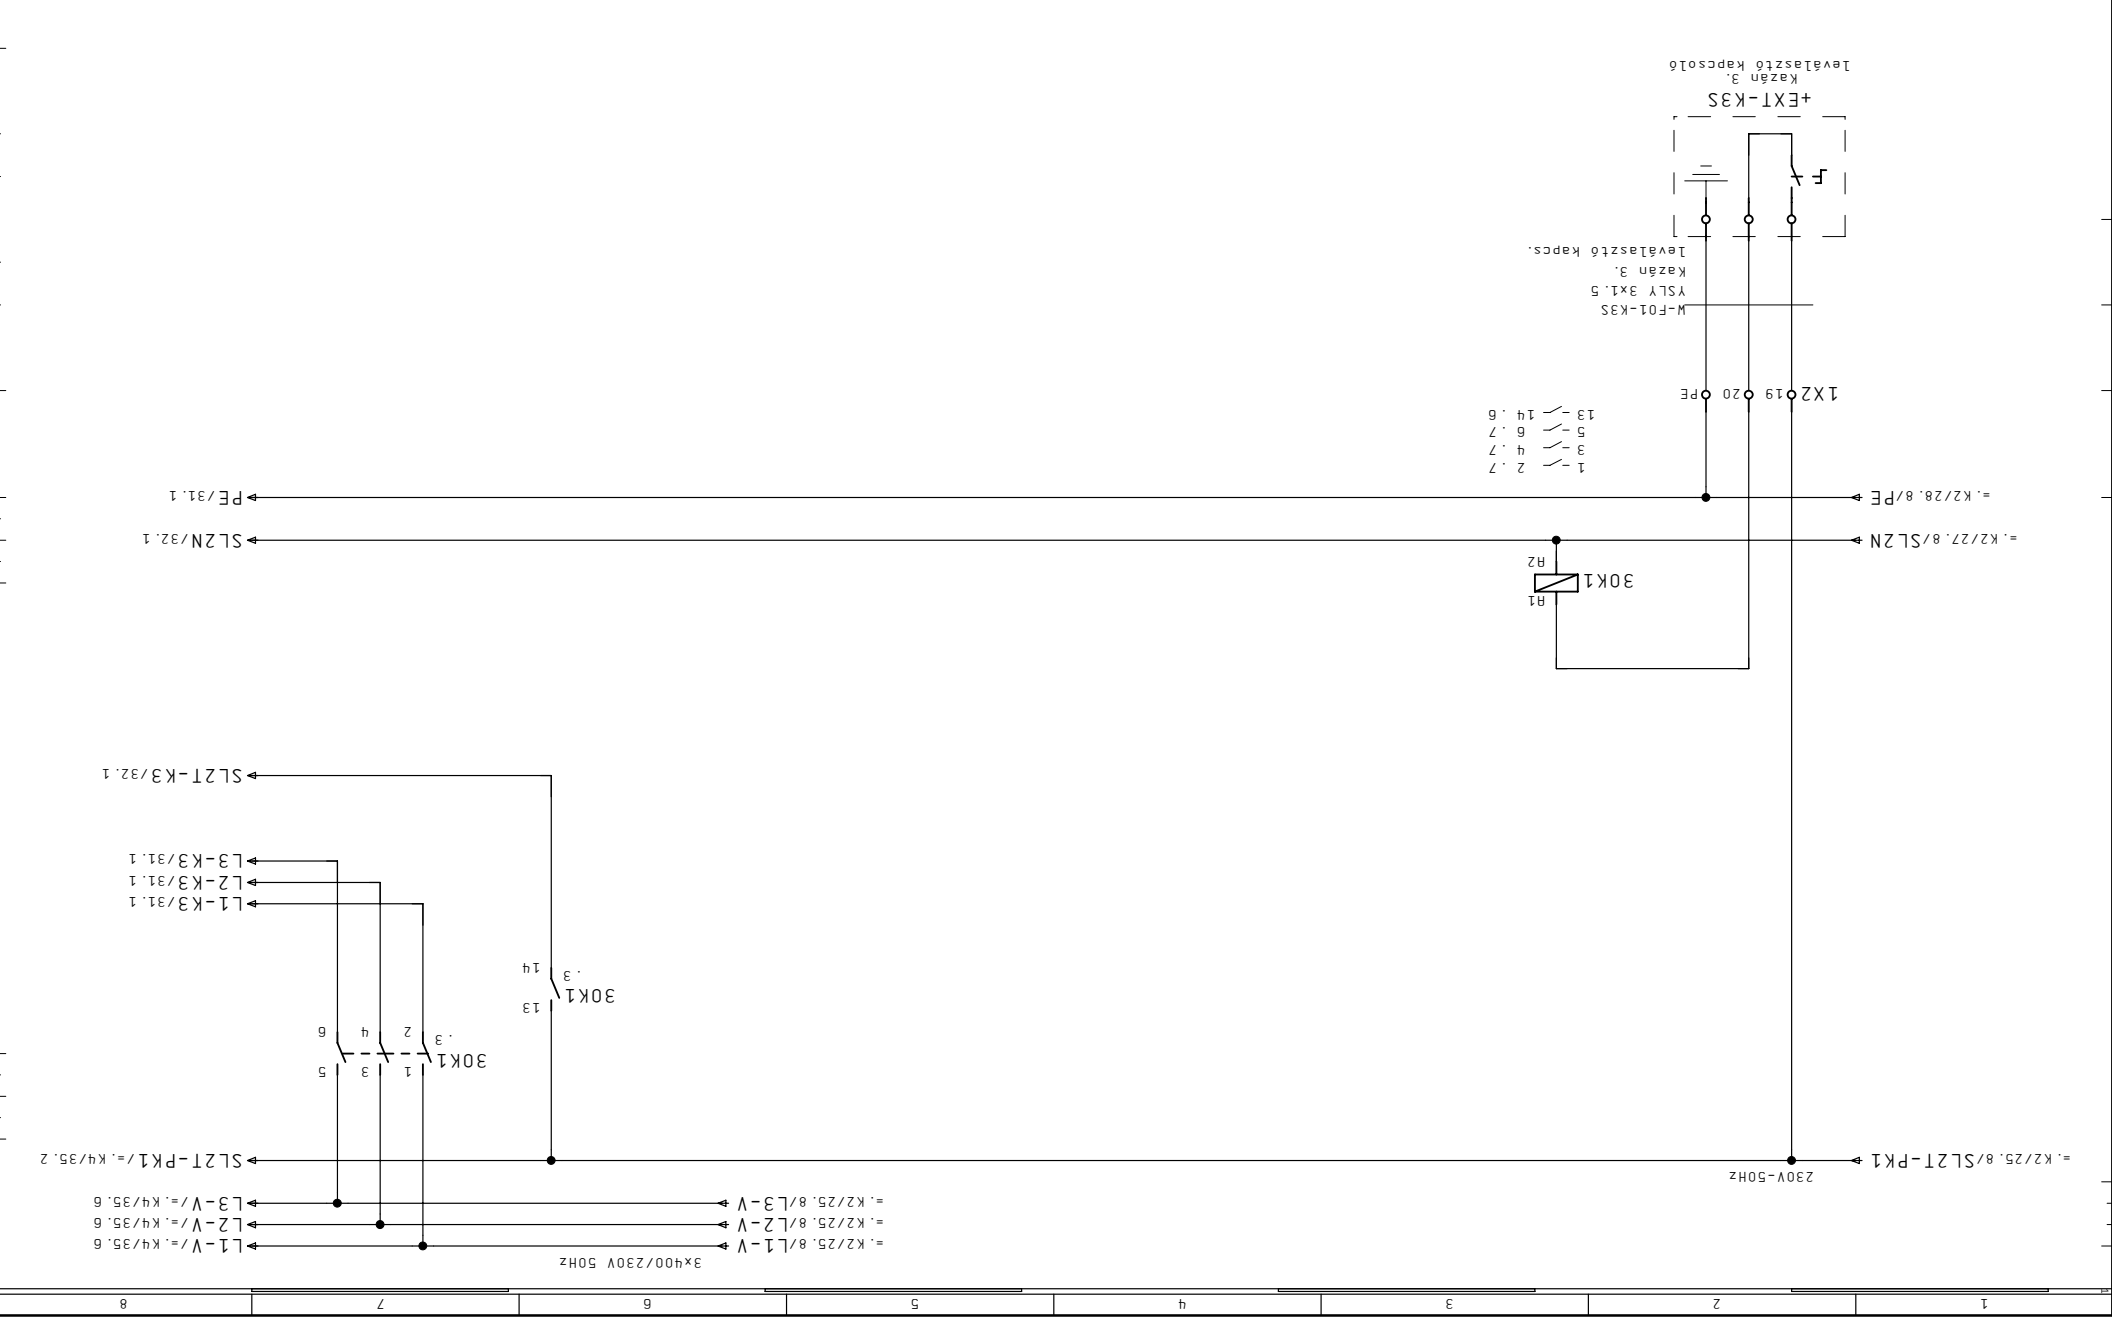


1	2	3	4	5	6	7	8
---	---	---	---	---	---	---	---

Megrendelő	JCI Kft.
Cég	CONT-IO Kft.
Megj.	
Képlet	01. Ápr. 2011
Létesítmény	
Dátum	21. Már. 2011
Nyomtat	08. Ápr. 2011
Szender	
Tervező	

ALLISON SZERELŐ ÜZEM

Tervező: +HS39

Lap: F01.K3 Kazán 3. vezérlés

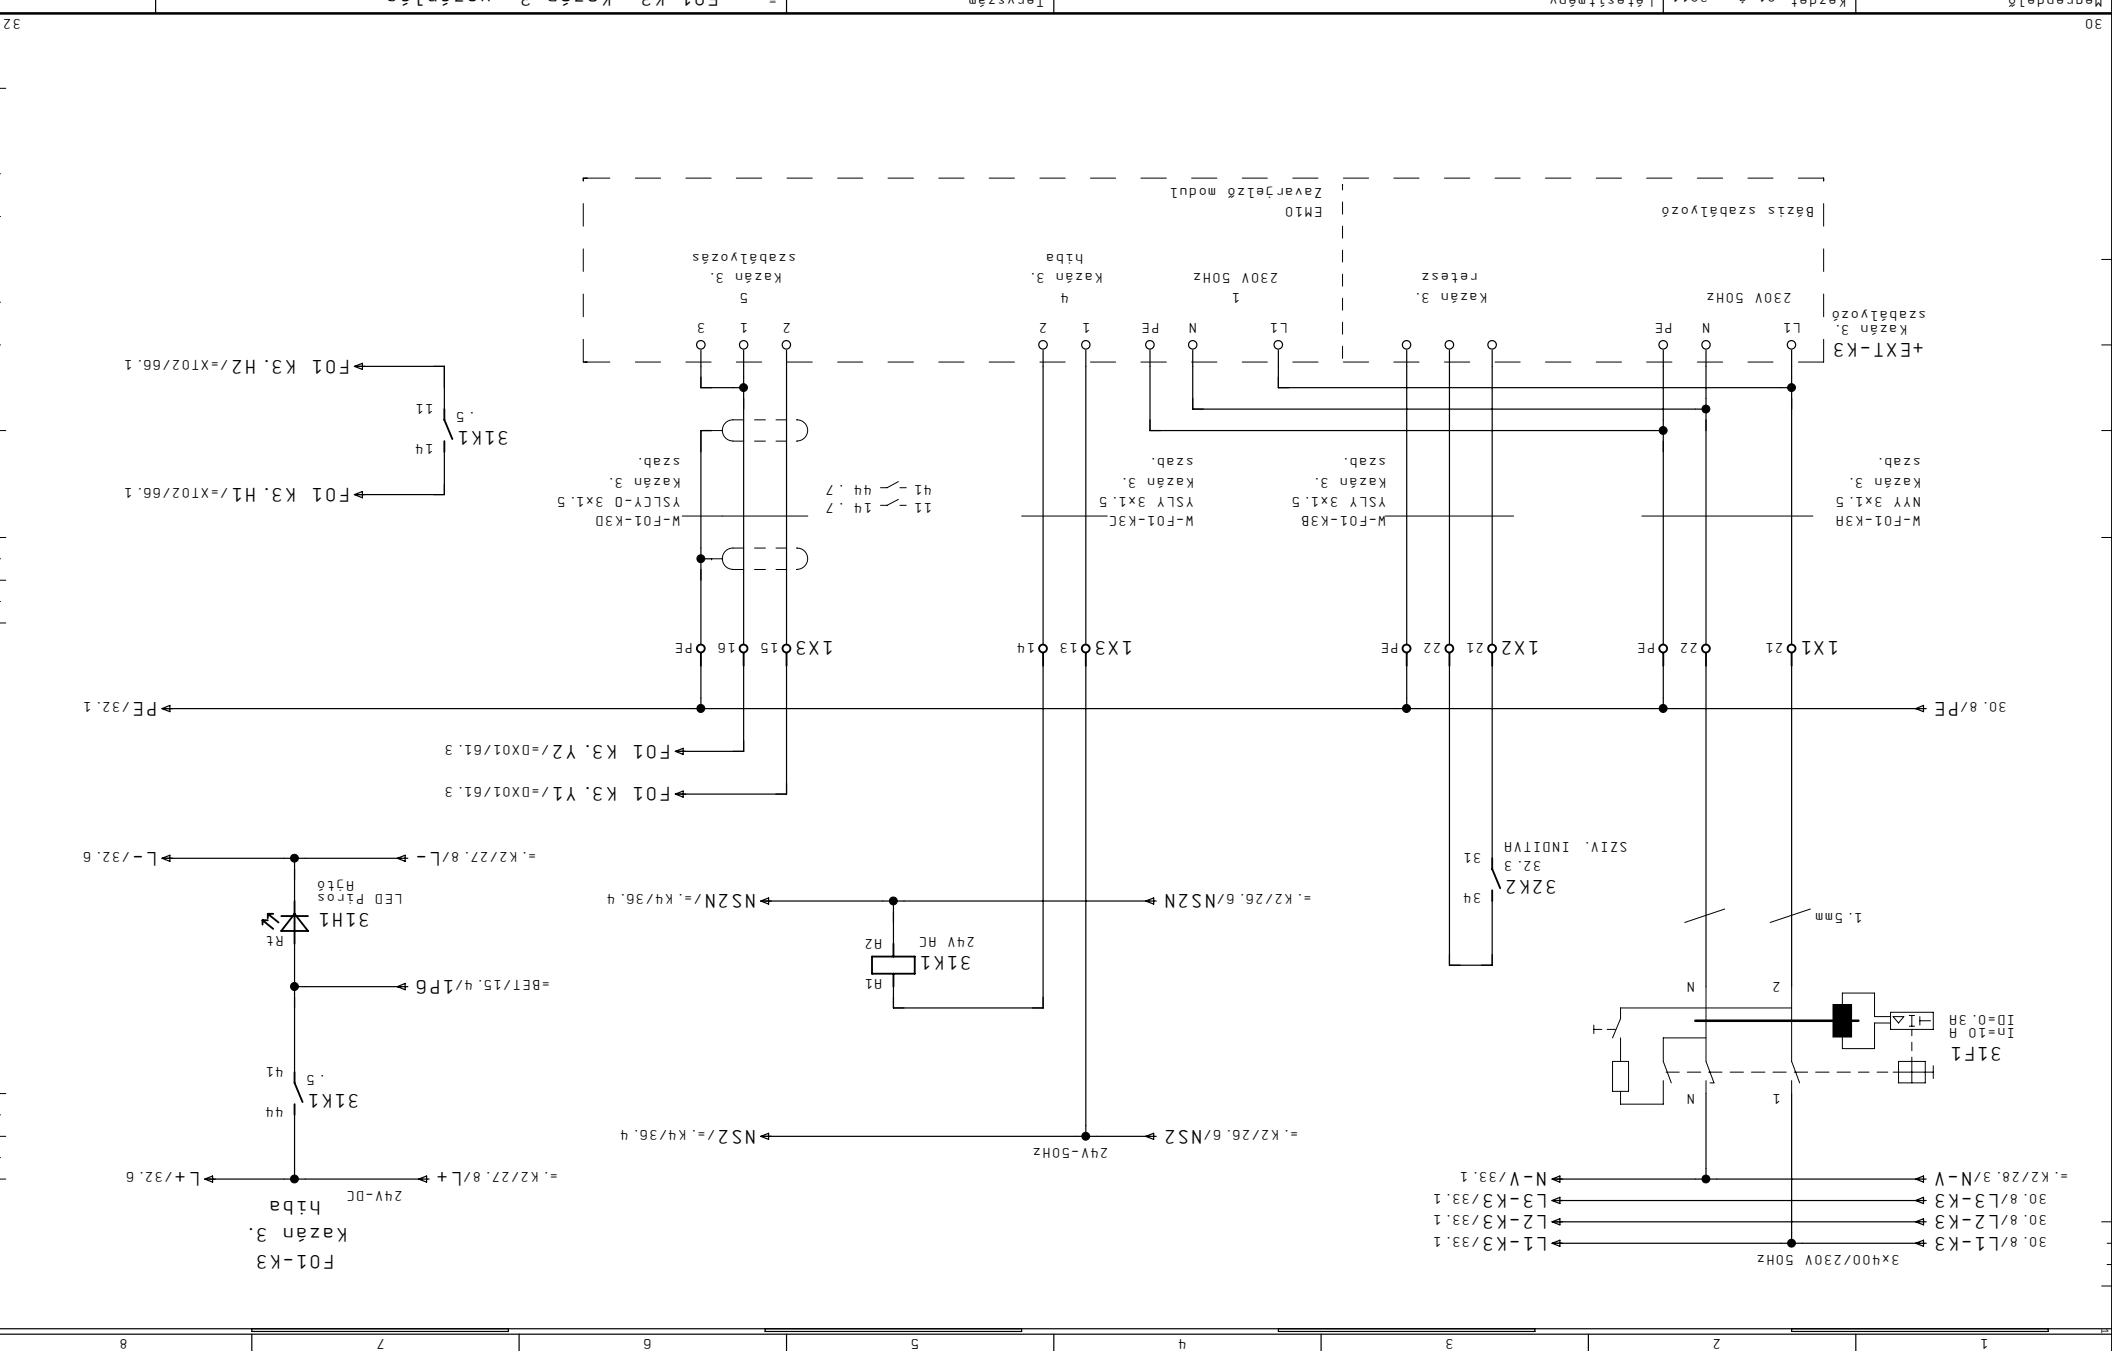

32									
1	2	3	4	5	6	7	8		

Megrendelő	JCI Kft.
Cég	CONT-IO Kft.
Megj.	

Készlet	01. Ápr. 2011
Dátum	21. Már. 2011
Nyomtat	08. Ápr. 2011
Szender	


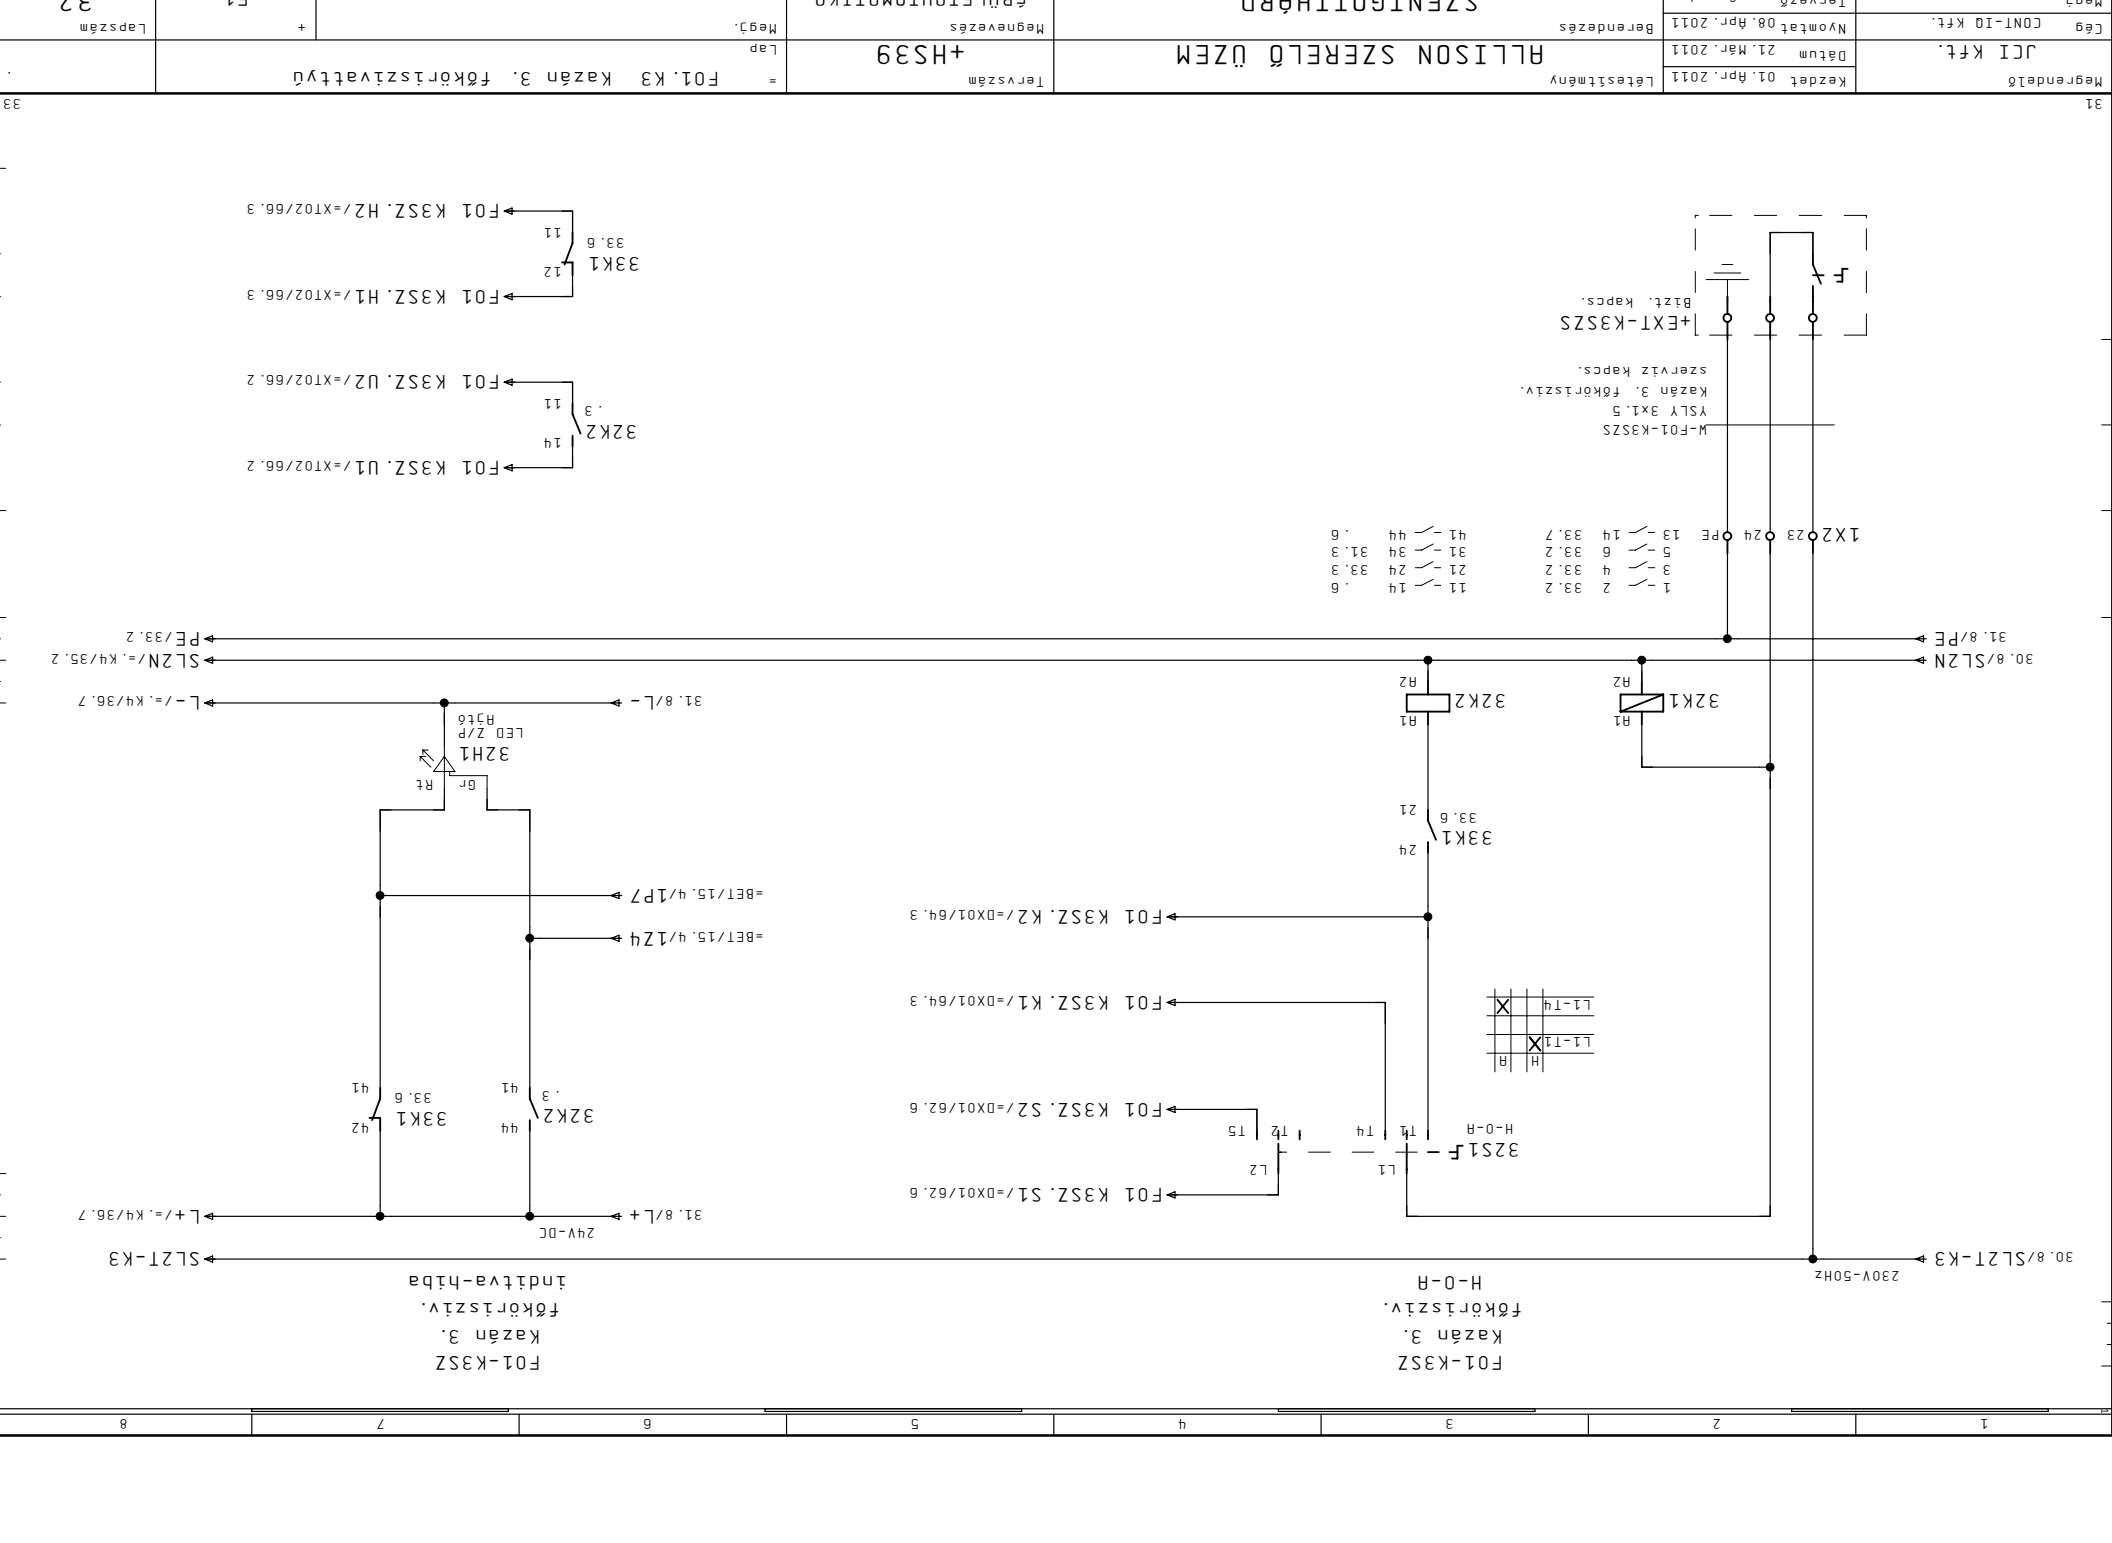

Megrendelő	JCI Kft.
Dátum	21. Már. 2011
Nyomtat	08. Ápr. 2011
Berendezés	Szender



3x400/230V 50Hz
 31.3/L1-K3
 31.3/L2-K3
 L2-K3
 L3-K3
 31.3/N-V
 N-V/=.K4/36.1

230V-50Hz
 =.K2/28.8/SL1
 SL1/=.K4/38.5

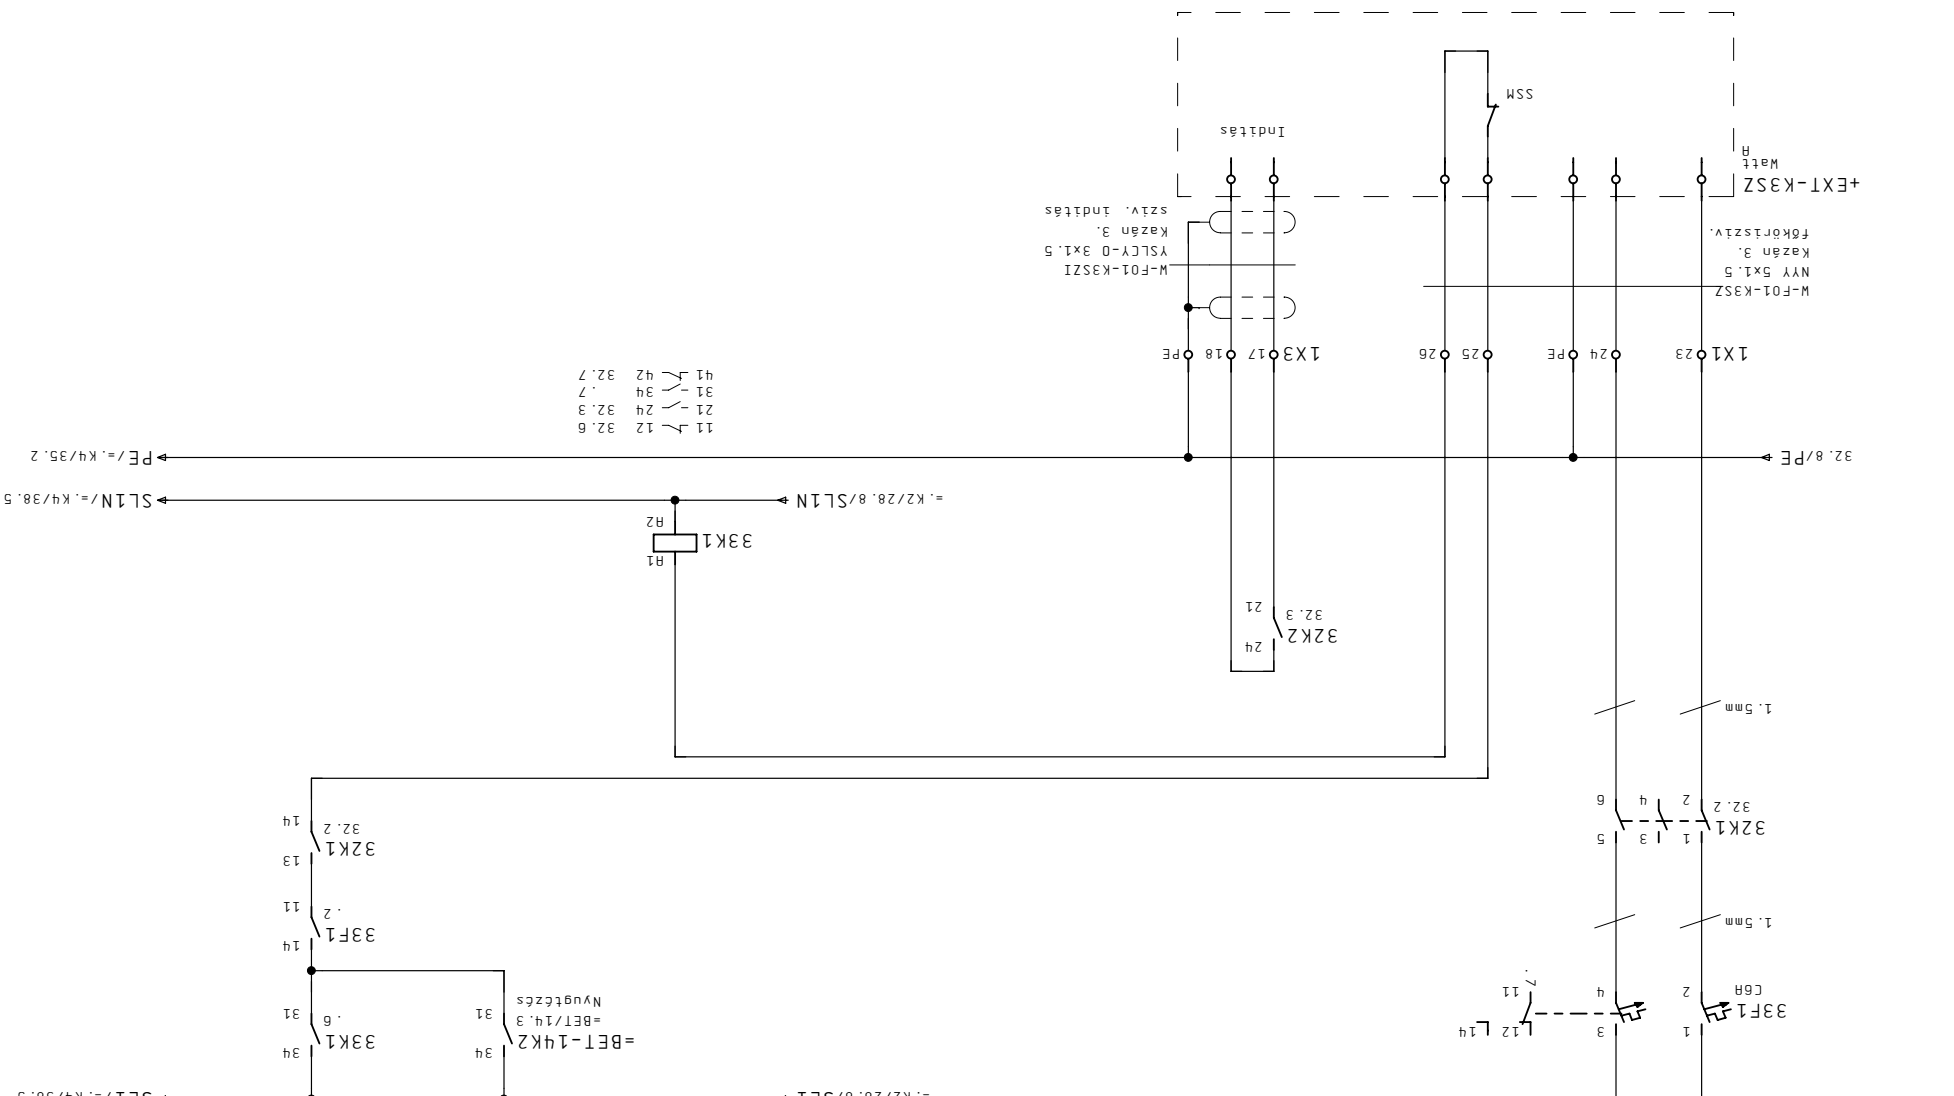


- 11 - 12 32.6
- 21 - 24 32.3
- 31 - 34 .7
- 41 - 42 32.7

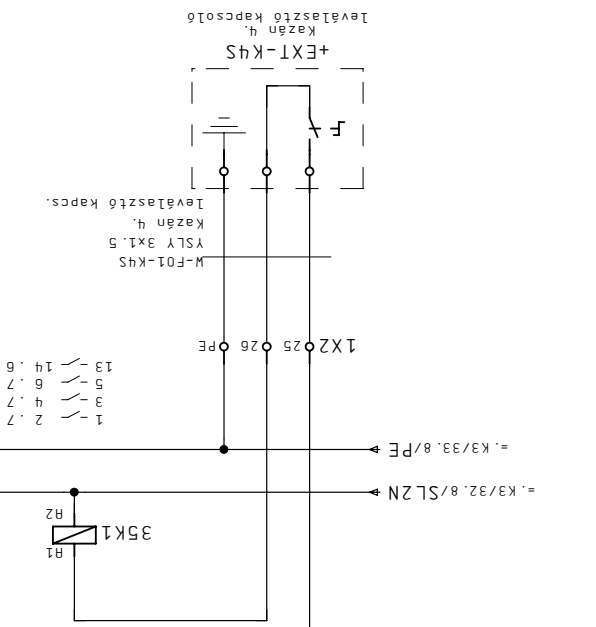


Megrendelő	JCI Kft.
Cég	CONT-IO Kft.
Képlet	01. Ápr. 2011
Dátum	21. Már. 2011
Nyomtat	08. Ápr. 2011
Szender	Tervező

Létesítmény	ALLISON SZERELŐ ÜZEM
Berendezés	EPÜLETAUTOMATIKA
Megnevezés	+HS39
Megj.	Lap
	= F01.K4 Kazán 4. vezérlés

Lapszám	36
Megj.	F1

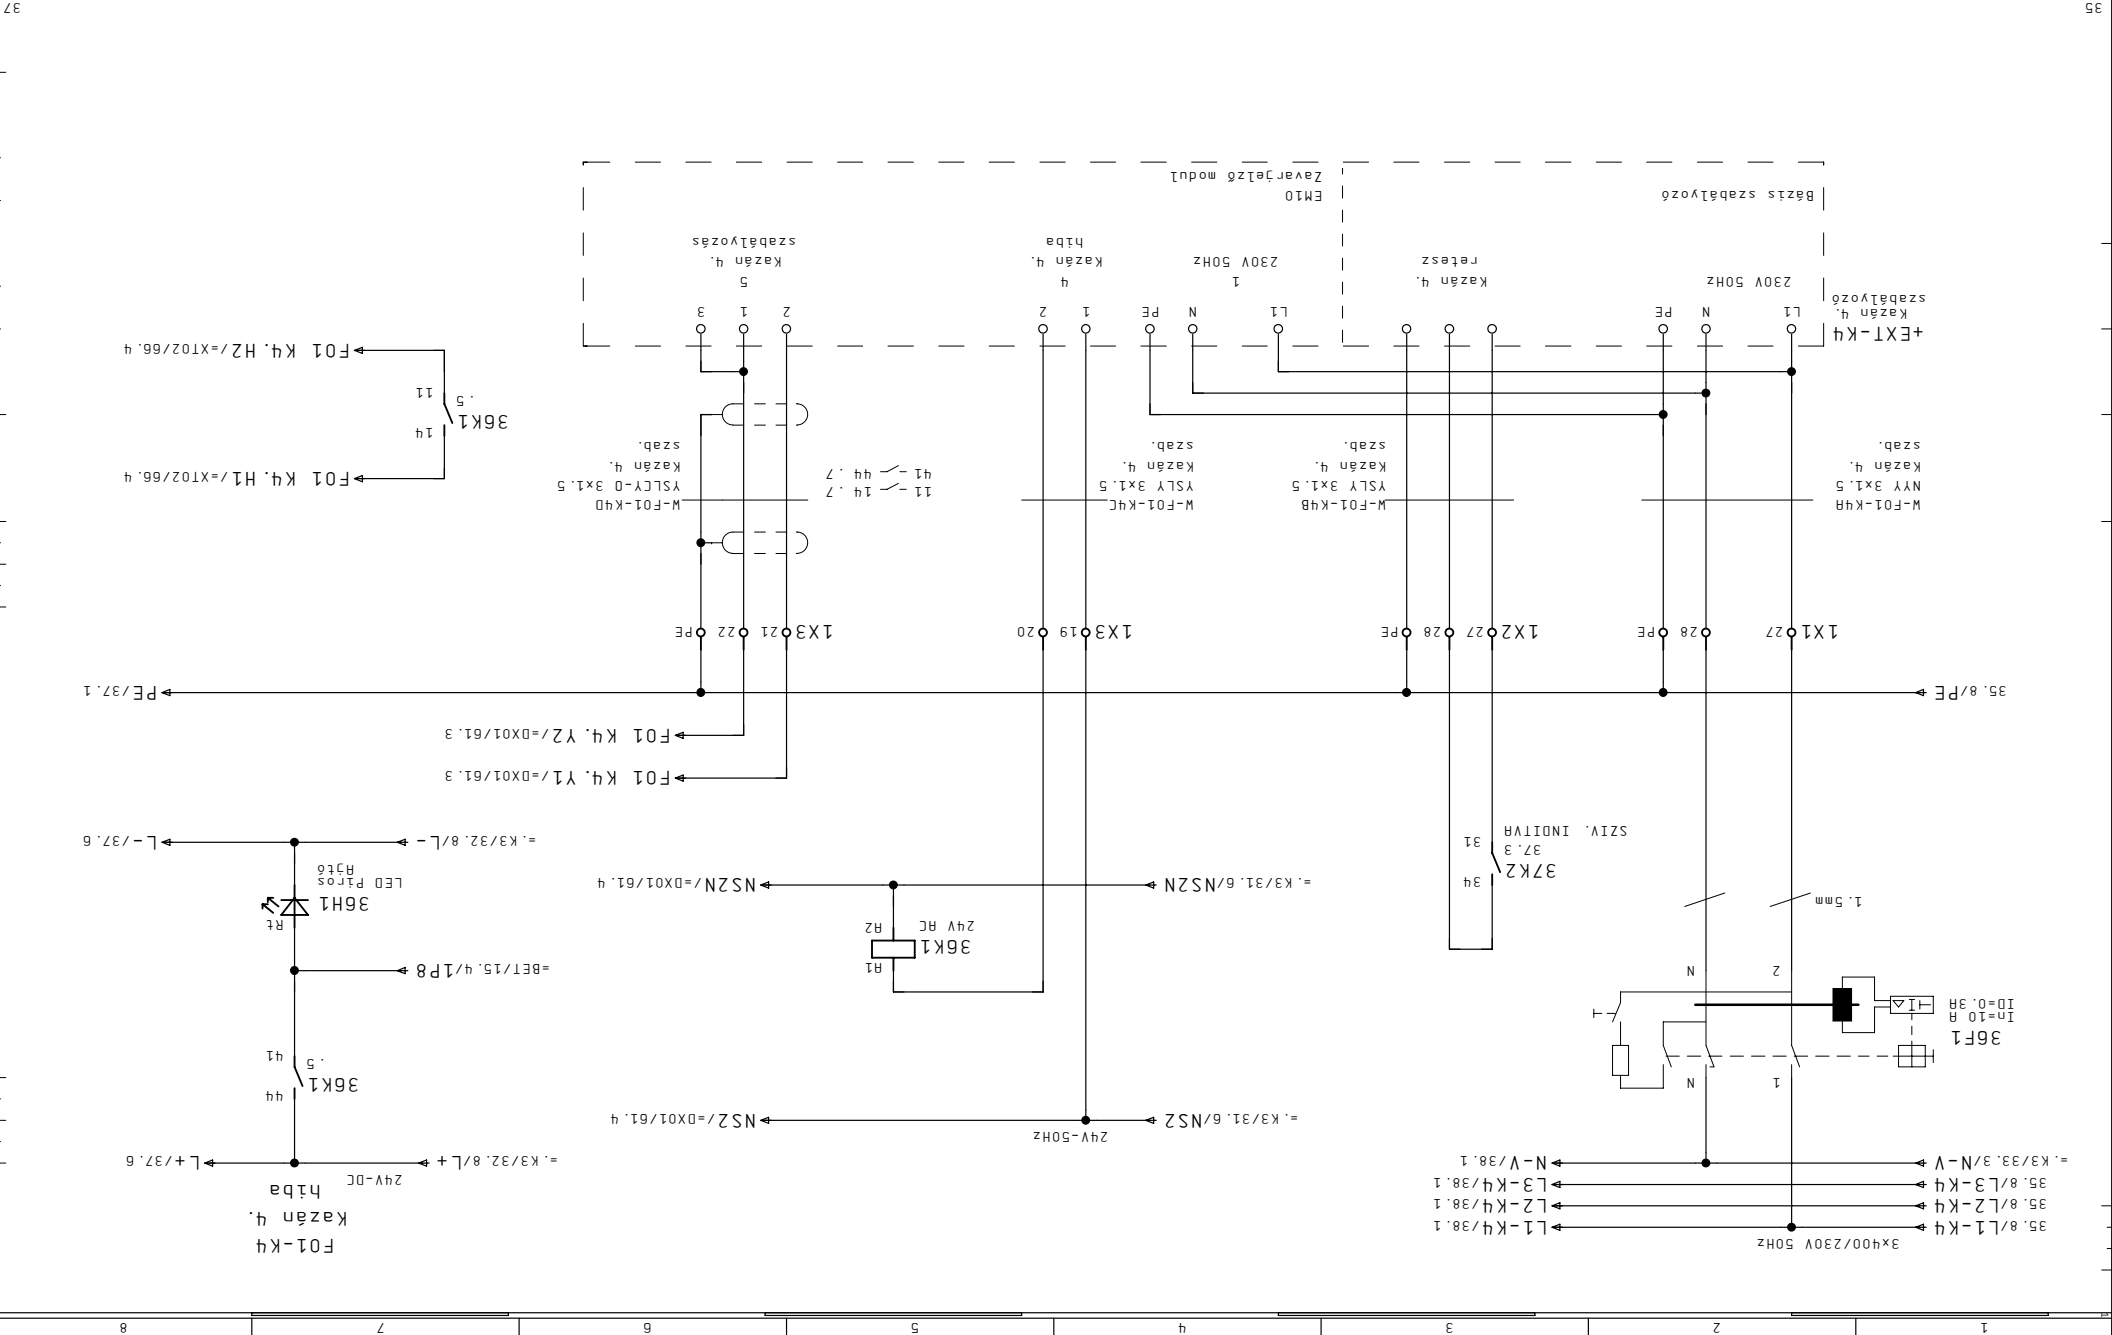


1	2	3	4	5	6	7	8
---	---	---	---	---	---	---	---

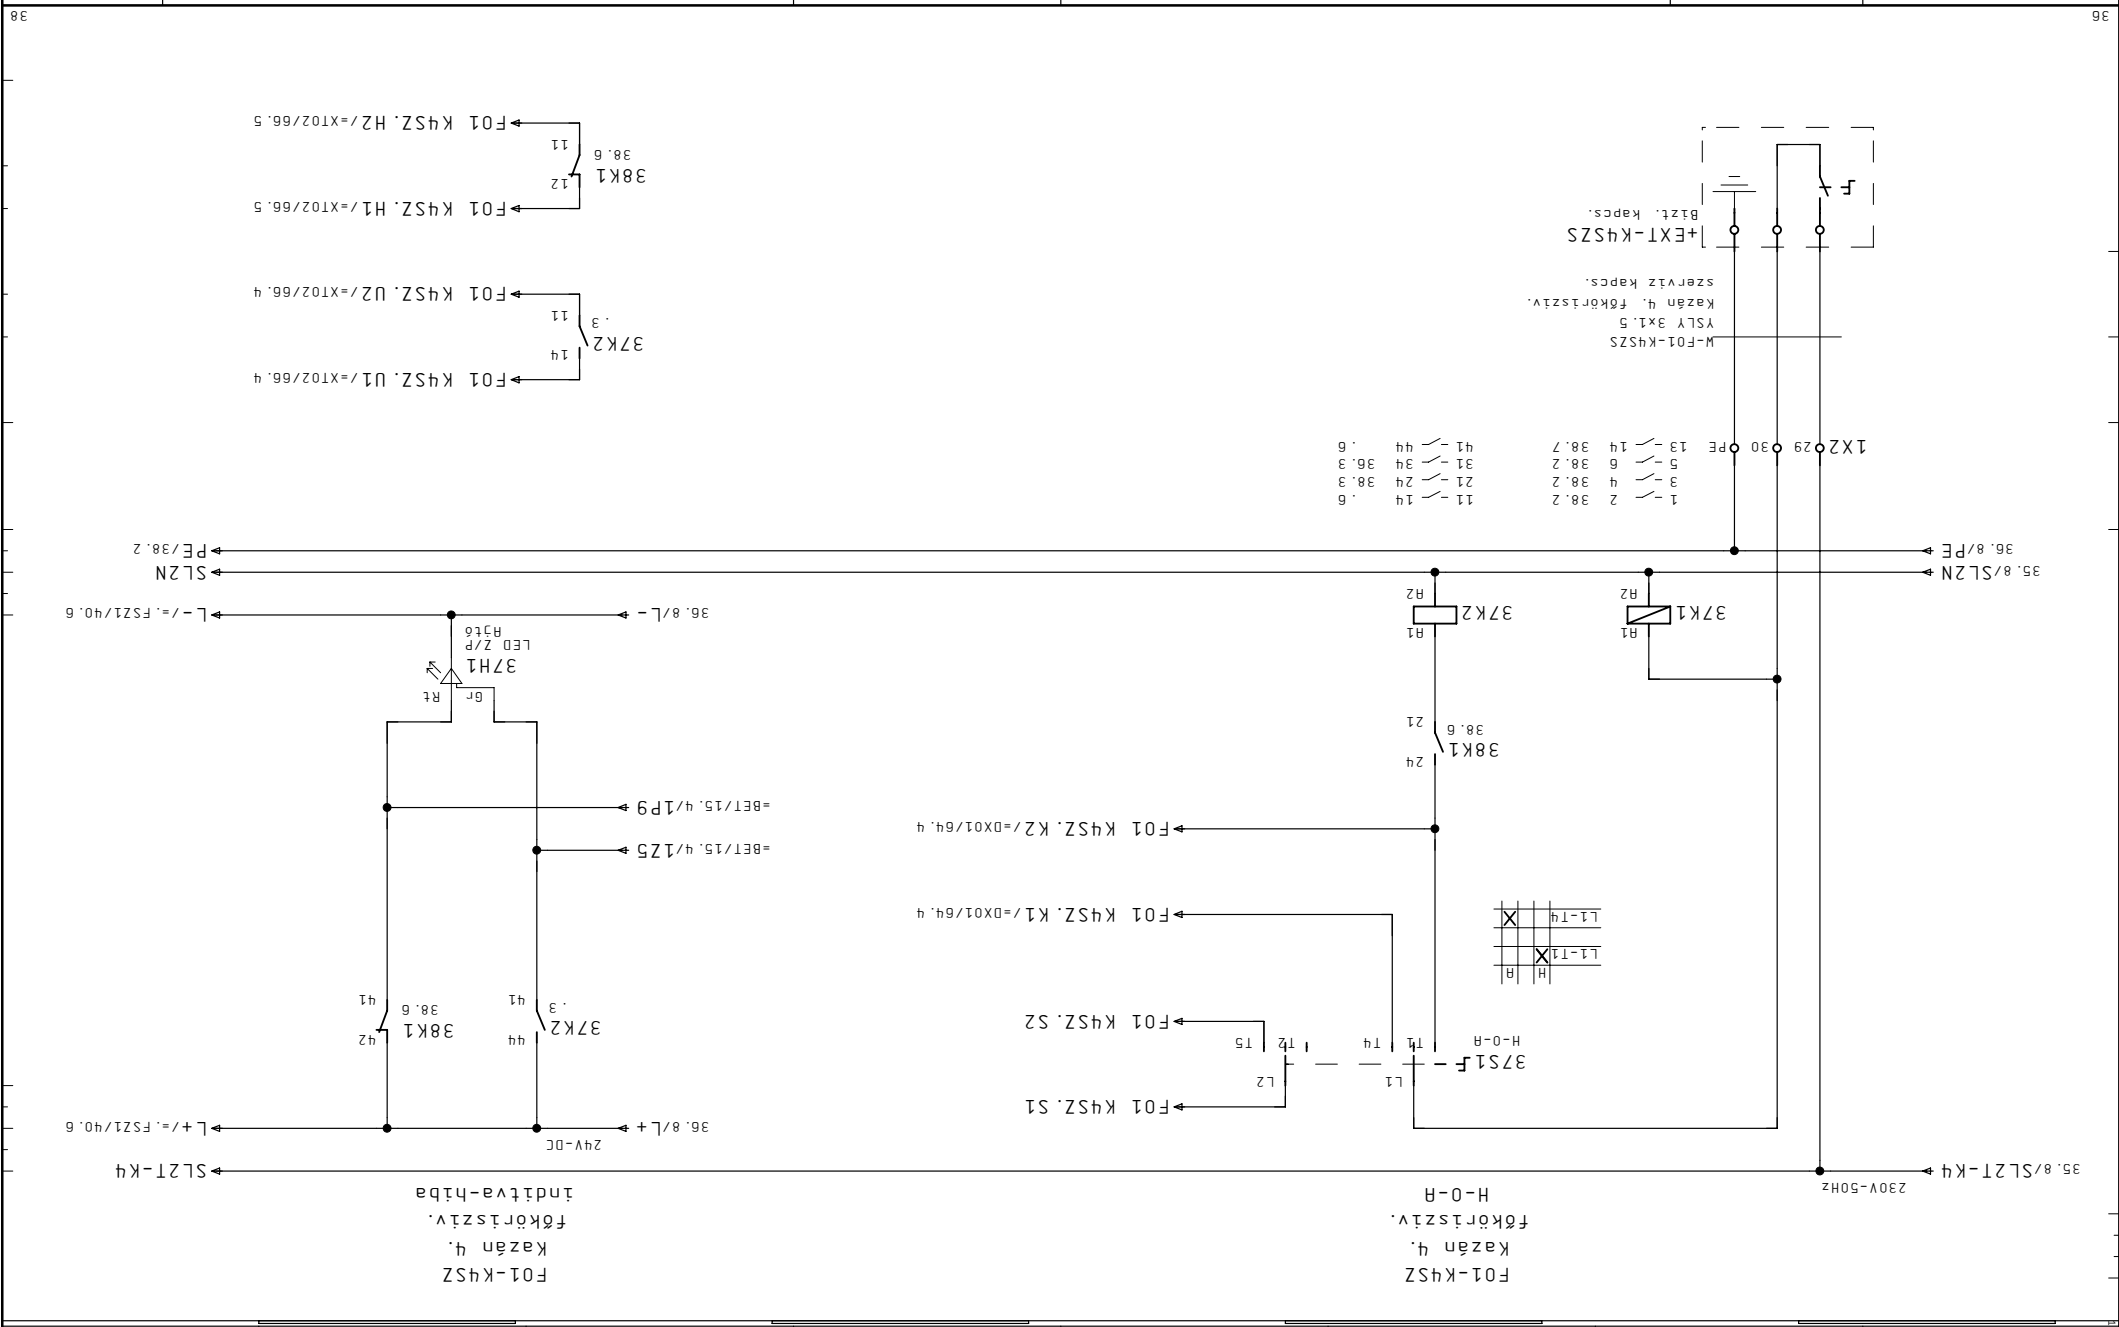

Megrendelő	JCI Kft.	Készlet	01. Ápr. 2011	Létesítmény	ALLISON SZERELŐ ÜZEM	Tervezés	+HS39	Tervező	F01.K4 Kazán 4. főköriszívátlyó
Cég	CONT-IO Kft.	Nyomtat	08. Ápr. 2011	Berendezés	ÉPÜLETAUTOMATIKA	Szender	F1	Lapszám	37

Megrendelő	Készlet 01. Ápr. 2011	Létesítmény
JCI Kft.	Dátum 21. Már. 2011	ALLISON SZERELŐ ÜZEM
Cég CONT-IO Kft.	Nyomat 08. Ápr. 2011	Berendezés
Megj: Szender	Tervező	ÉPÜLETAUTOMATIKA

Megj.	Megj.	Lap	Tervező
F1	Megj.	Lap	+HS39
			F01.K4 Kazán 4. főköríszivattyú
Lapszám			

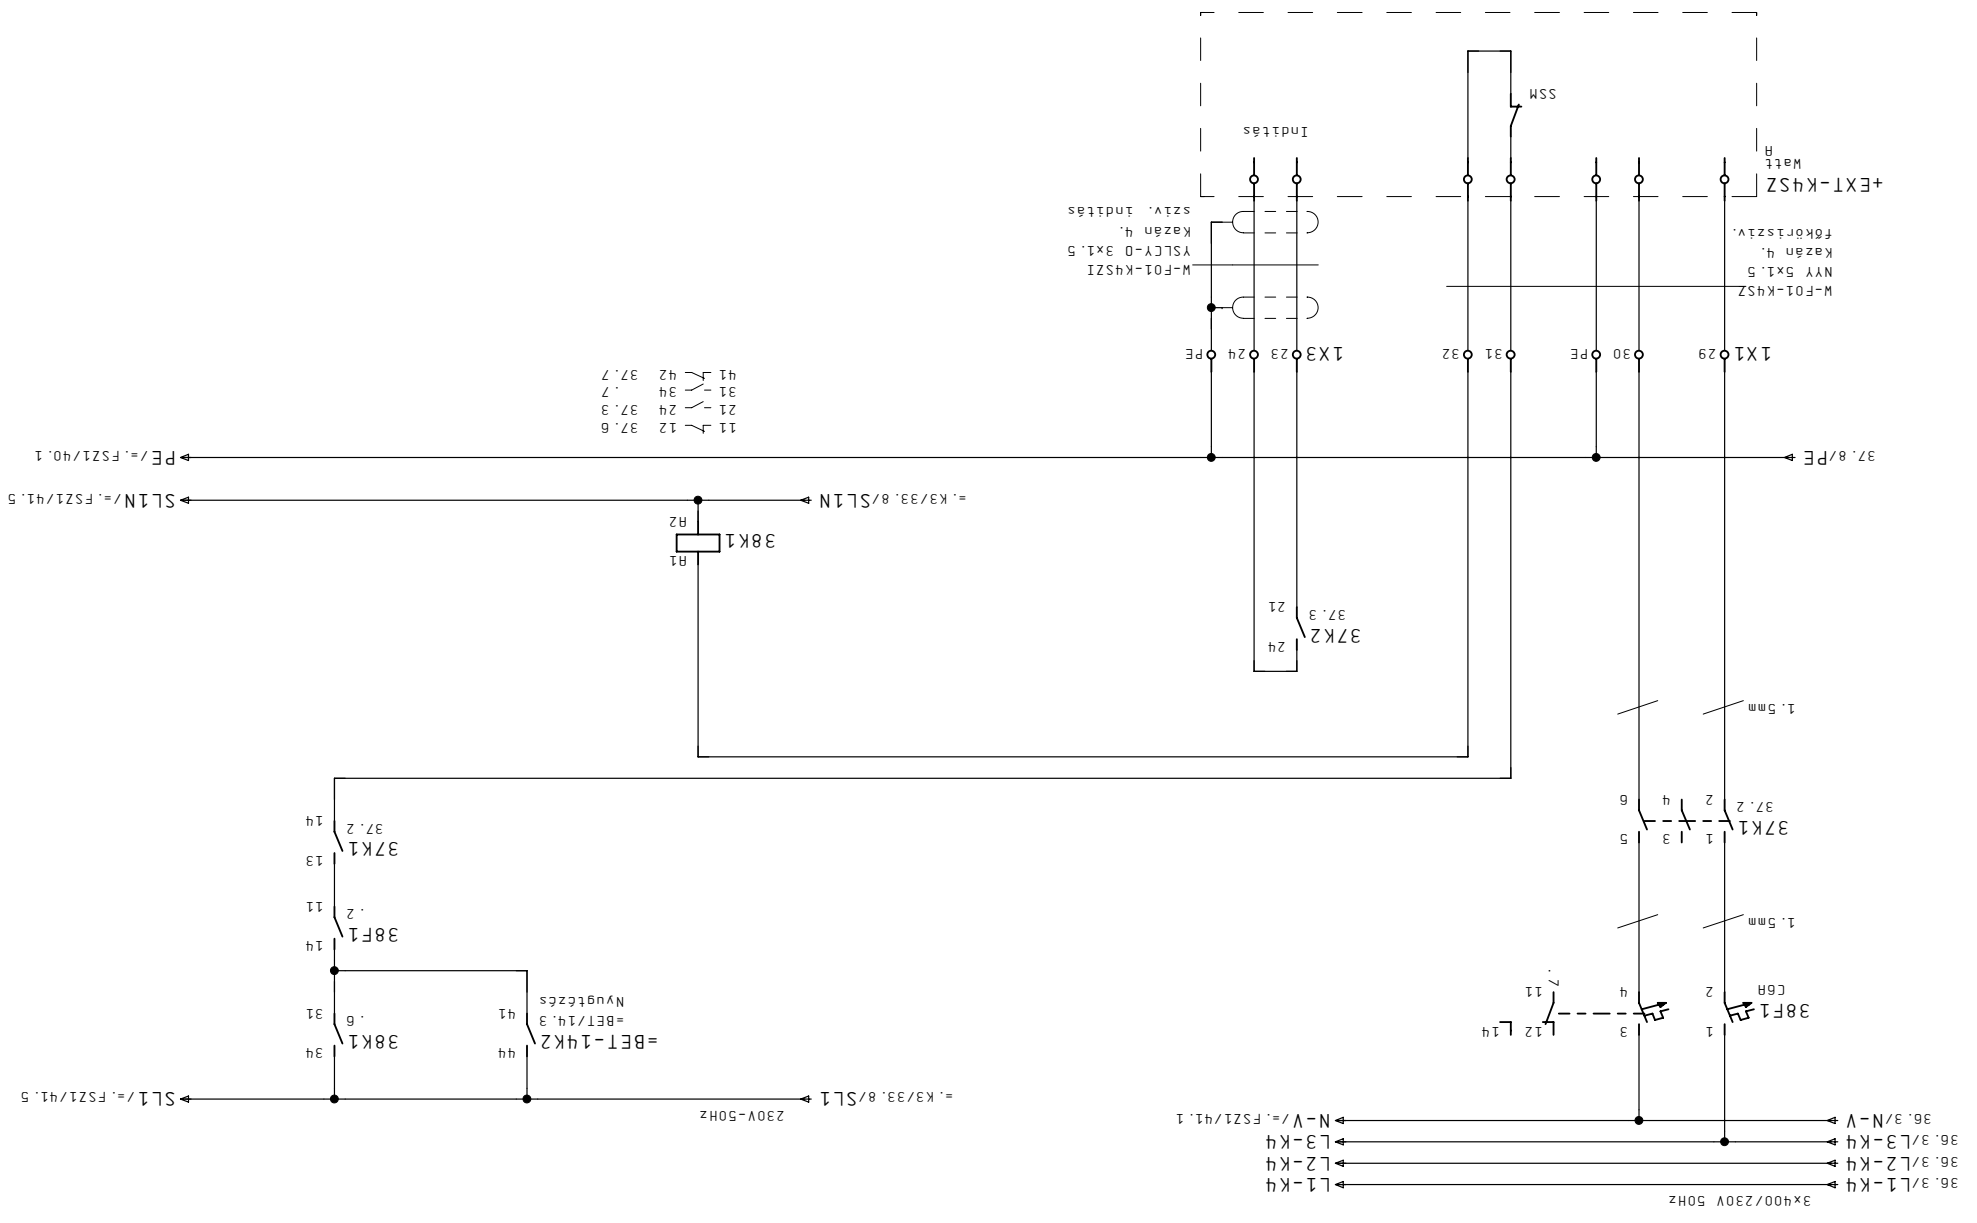


Megrendelő	JCI Kft.
Cég	CONT-IO Kft.
Tervező	Szender
Nyomat	08. Ápr. 2011
Dátum	09. Már. 2011
Képlet	01. Ápr. 2011

ALLISON SZERELŐ ÜZEM

+HS39

Lap: = F01.FSZ1.HMV ftés
 kerínglető szivattyú működteés

Lapszám: 40

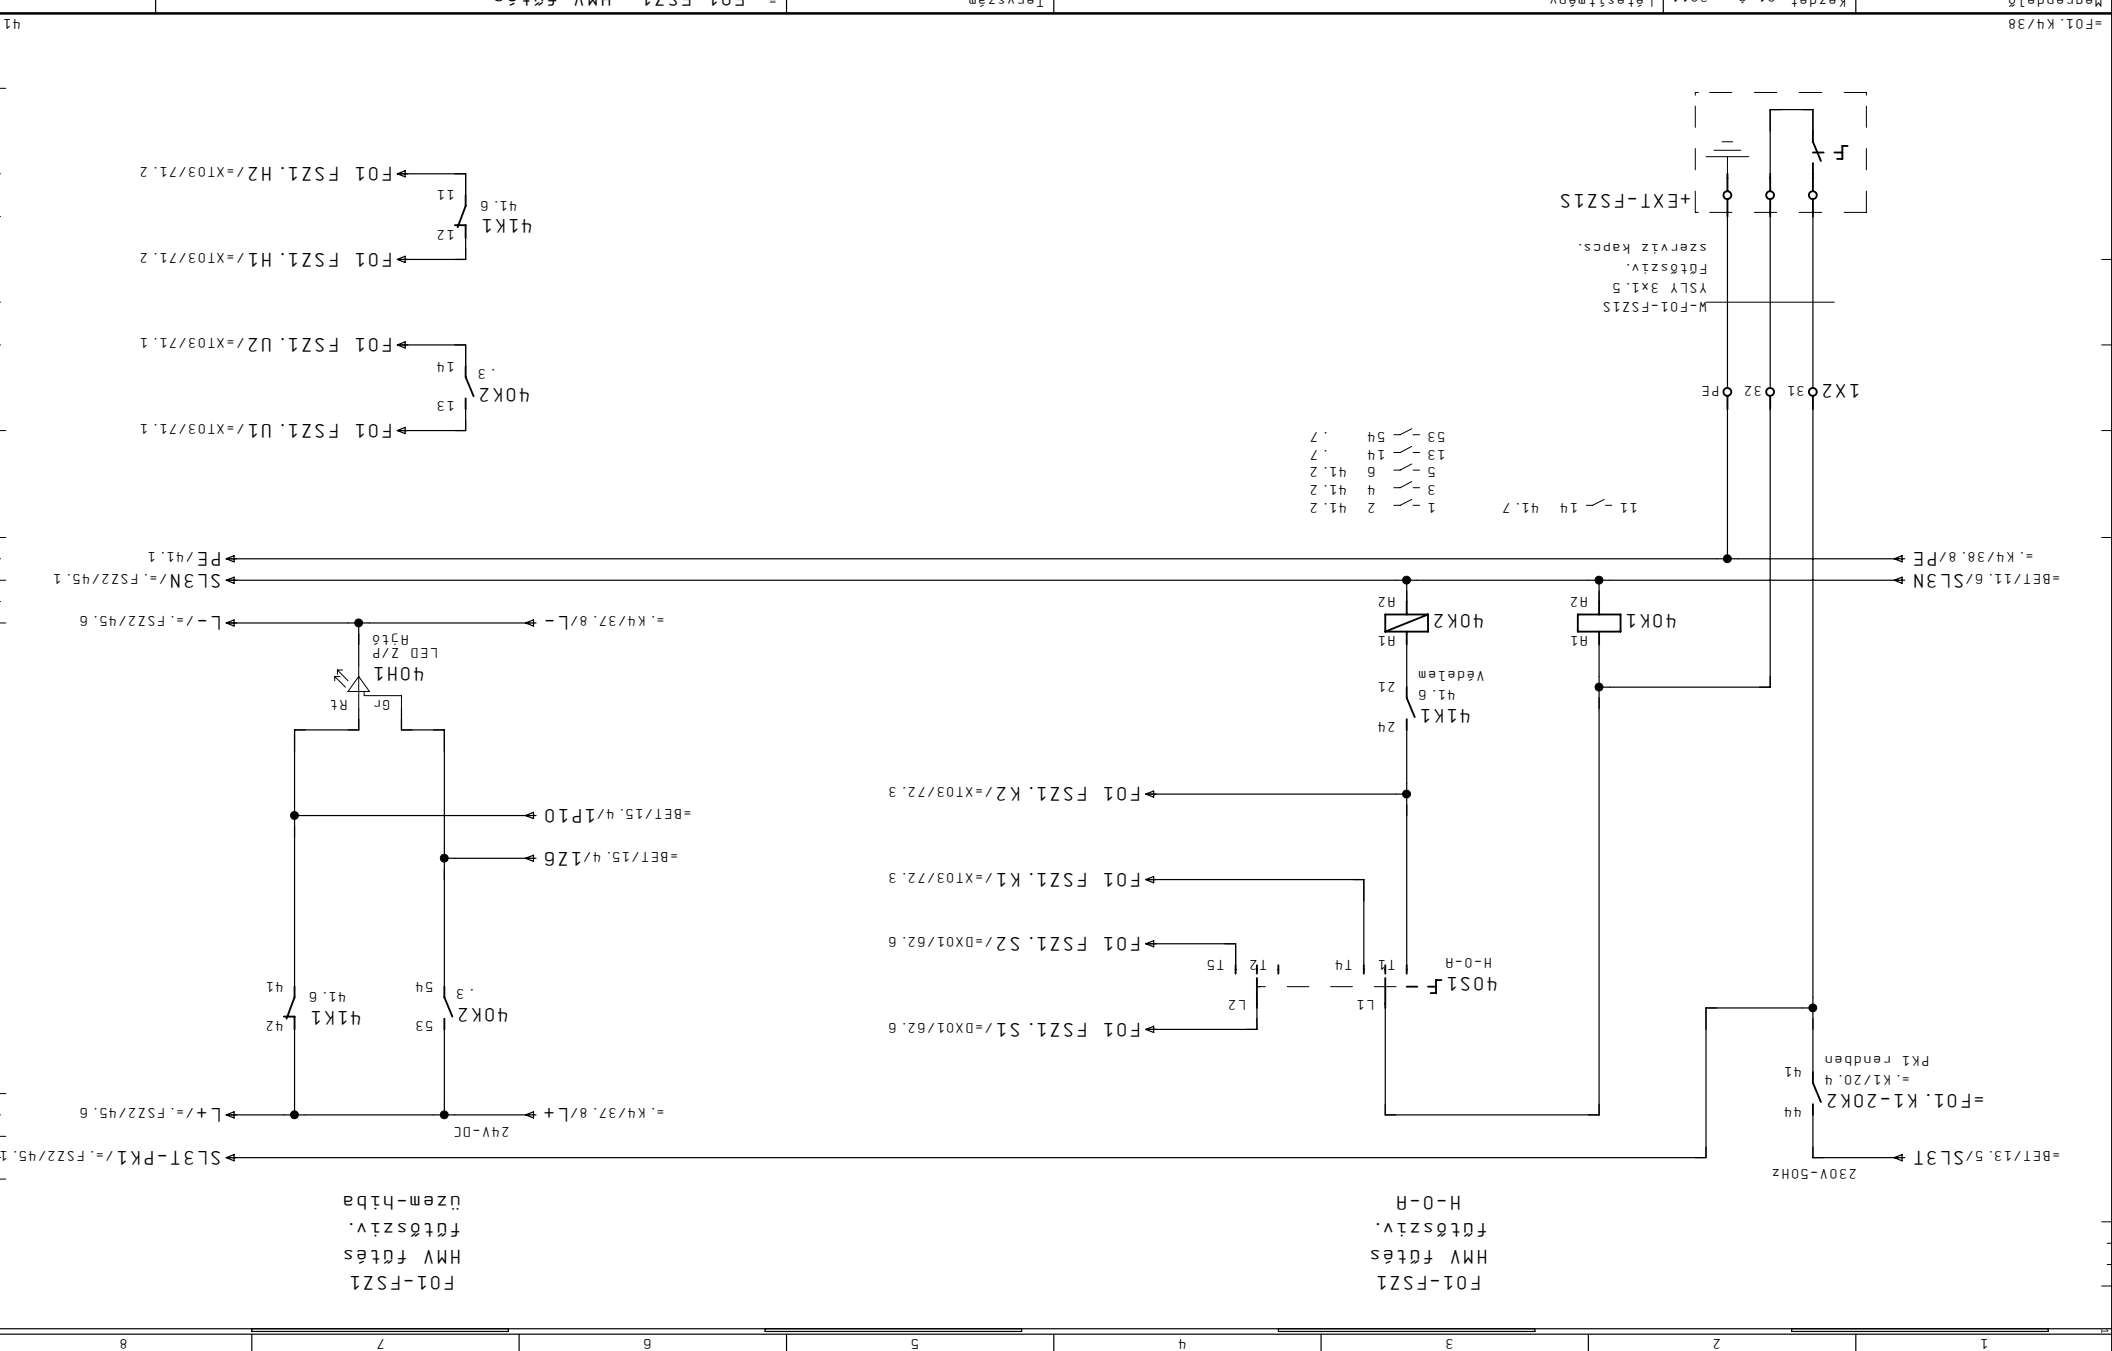


1	2	3	4	5	6	7	8
---	---	---	---	---	---	---	---

Megrendelő	Képezet 01. Ápr. 2011
JCI Kft.	Dátum 21. Már. 2011
Cég CONT-IO Kft.	Nyomat 08. Ápr. 2011
Megj:	Tervező Szender

ALLISON SZERELŐ ÜZEM

+HS39

= F01.FSZ1 HMV ftés

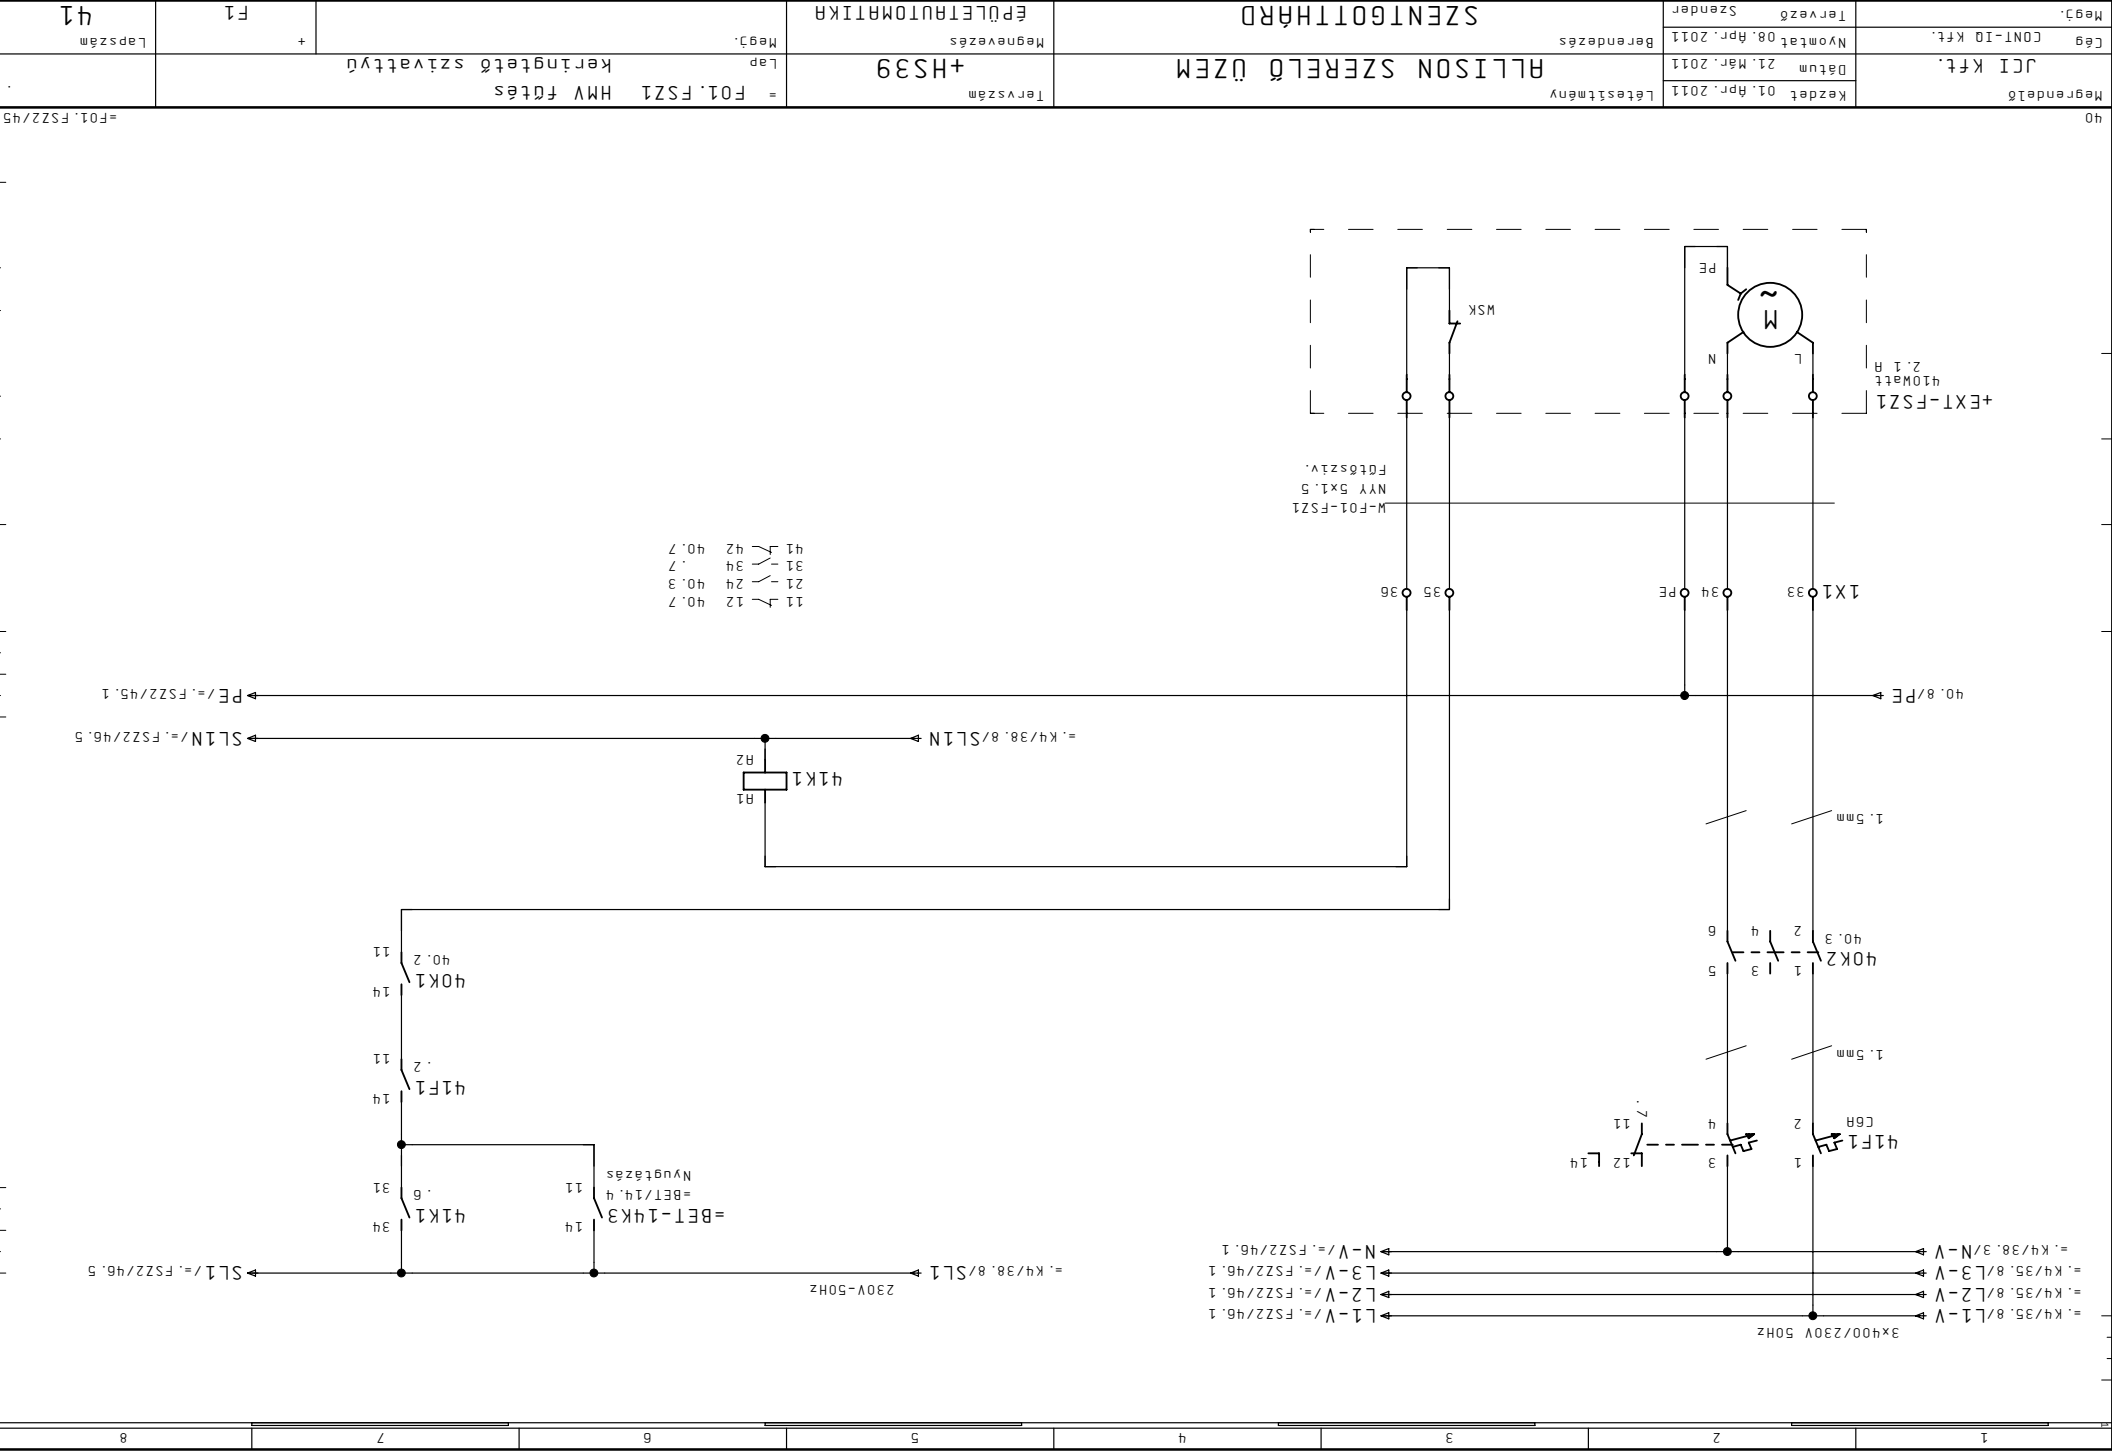

=F01.FSZ2/45

Megrendelő	Készlet	Dátum	Nyomtat	Tervez	Megj.
	01. Ápr. 2011	09. Már. 2011	08. Ápr. 2011	Szender	CONT-IO Kft.


Megrend: JCI Kft. Cég


230V-50Hz

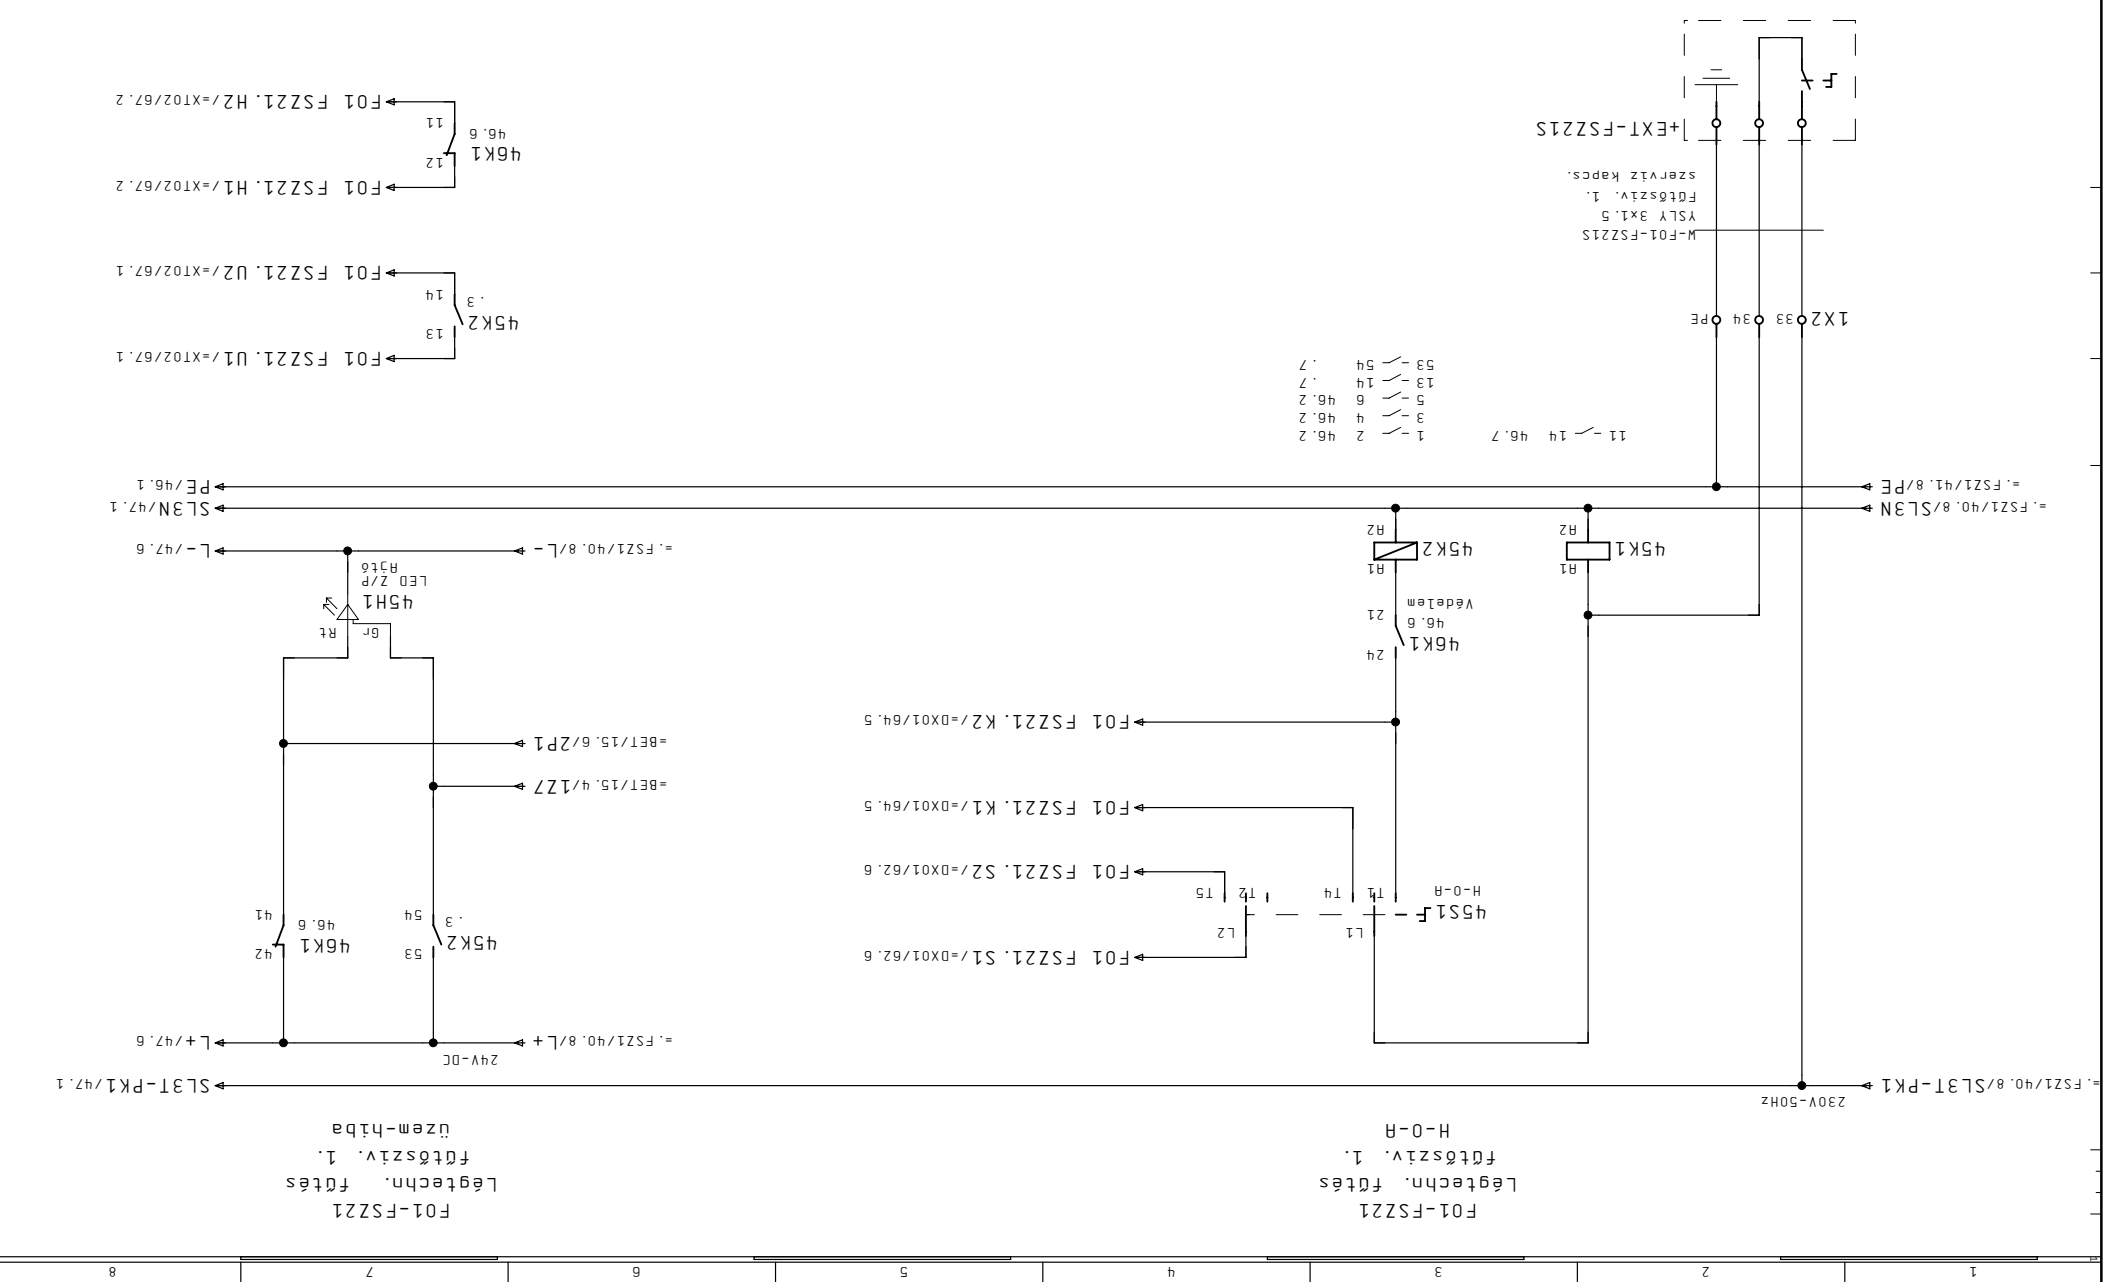

1	2	3	4	5	6	7	8
---	---	---	---	---	---	---	---

Megrendelő	JCI Kft.
Cég	CONT-IO Kft.
Megj.	

Képzett	01. Ápr. 2011
Létesítmény	
Berendezés	
Szender	


Dátum	21. Máj. 2011
Nyomat	08. Ápr. 2011
Tervező	

ALLISON SZERELŐ ÜZEM

+HS39

= F01.FSZ2 Légtechnika fűtés
Keringtető szivattyú 1.

Lapszám
46

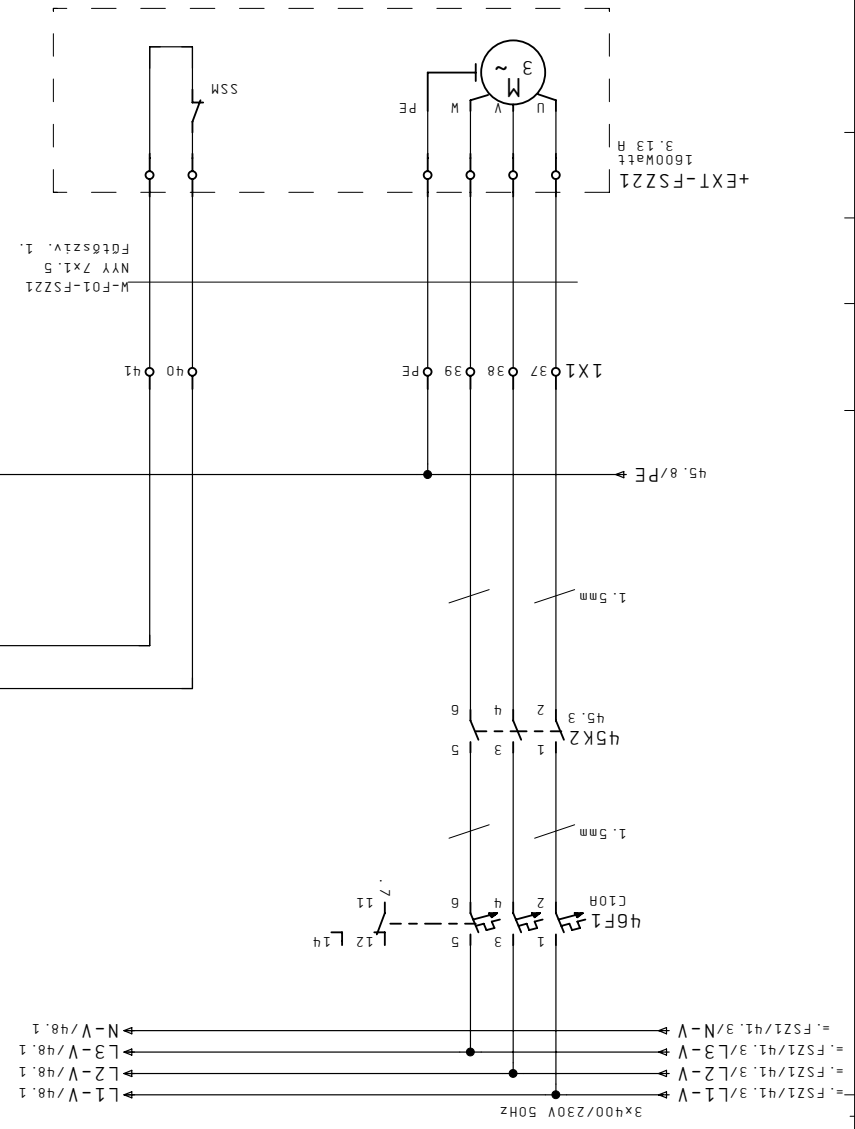


- 11 ~ 45.7
- 12 ~ 45.7
- 21 ~ 24
- 24 ~ 45.3
- 31 ~ 34
- 34 ~ 7
- 41 ~ 42
- 42 ~ 45.7

Megrendelő	JCI Kft.
Cég	CONT-IO Kft.
Megj.	Tervező Szender
Készlet	01. Ápr. 2011
Létesztmény	
Berendezés	
Nyomat	08. Ápr. 2011
Dátum	09. Már. 2011
Megrendelő	JCI Kft.

ALLISON SZERELŐ ÜZEM

+HS39

Lap: = F01.FSZ2 Légtechnika fűtés
 keringtető szivattyú 2. működtetés
 Megj.: +
 F1
 Lapszám: 47

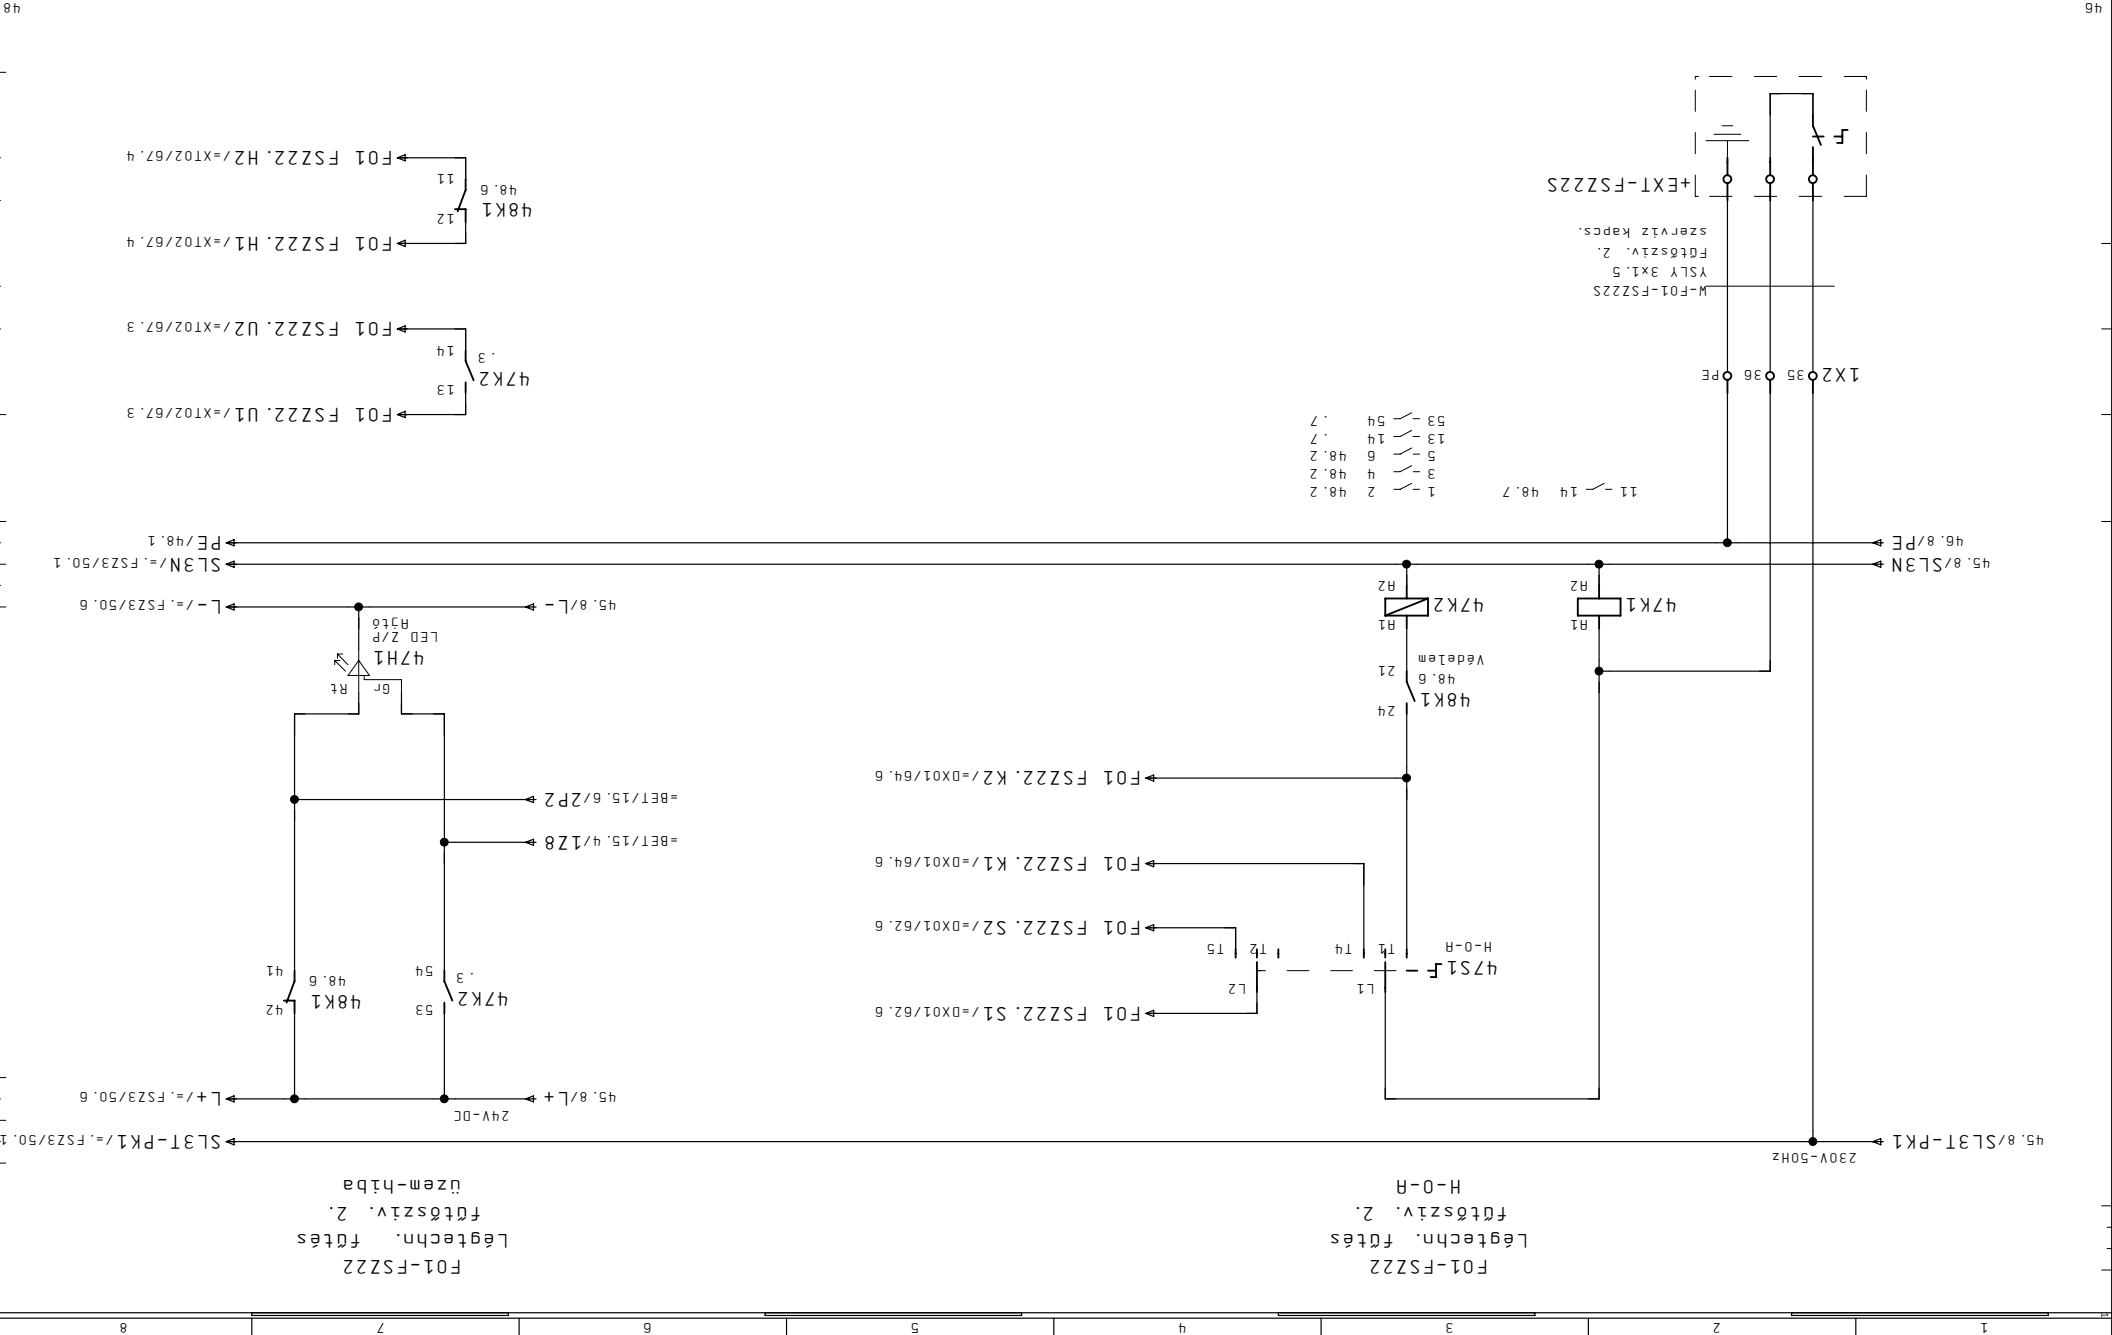


8	7	6	5	4	3	2	1
---	---	---	---	---	---	---	---

Megrendelő	JCI Kft.
Dátum	21. Már. 2011
Nyomat	08. Ápr. 2011
Szender	Tervező

Létesítmény	ALLISON SZERELŐ ÜZEM
Megnevezés	EPÜLETAUTOMATIKA
Megj.	

Lap	= F01.FSZ2 Légtechnika főtés
Megj.	Keringtető szivattyú Z.
Megj.	F1
Lapszám	48

Megrendelő	JCI Kft.
Dátum	21. Már. 2011
Nyomat	08. Ápr. 2011
Szender	Tervező

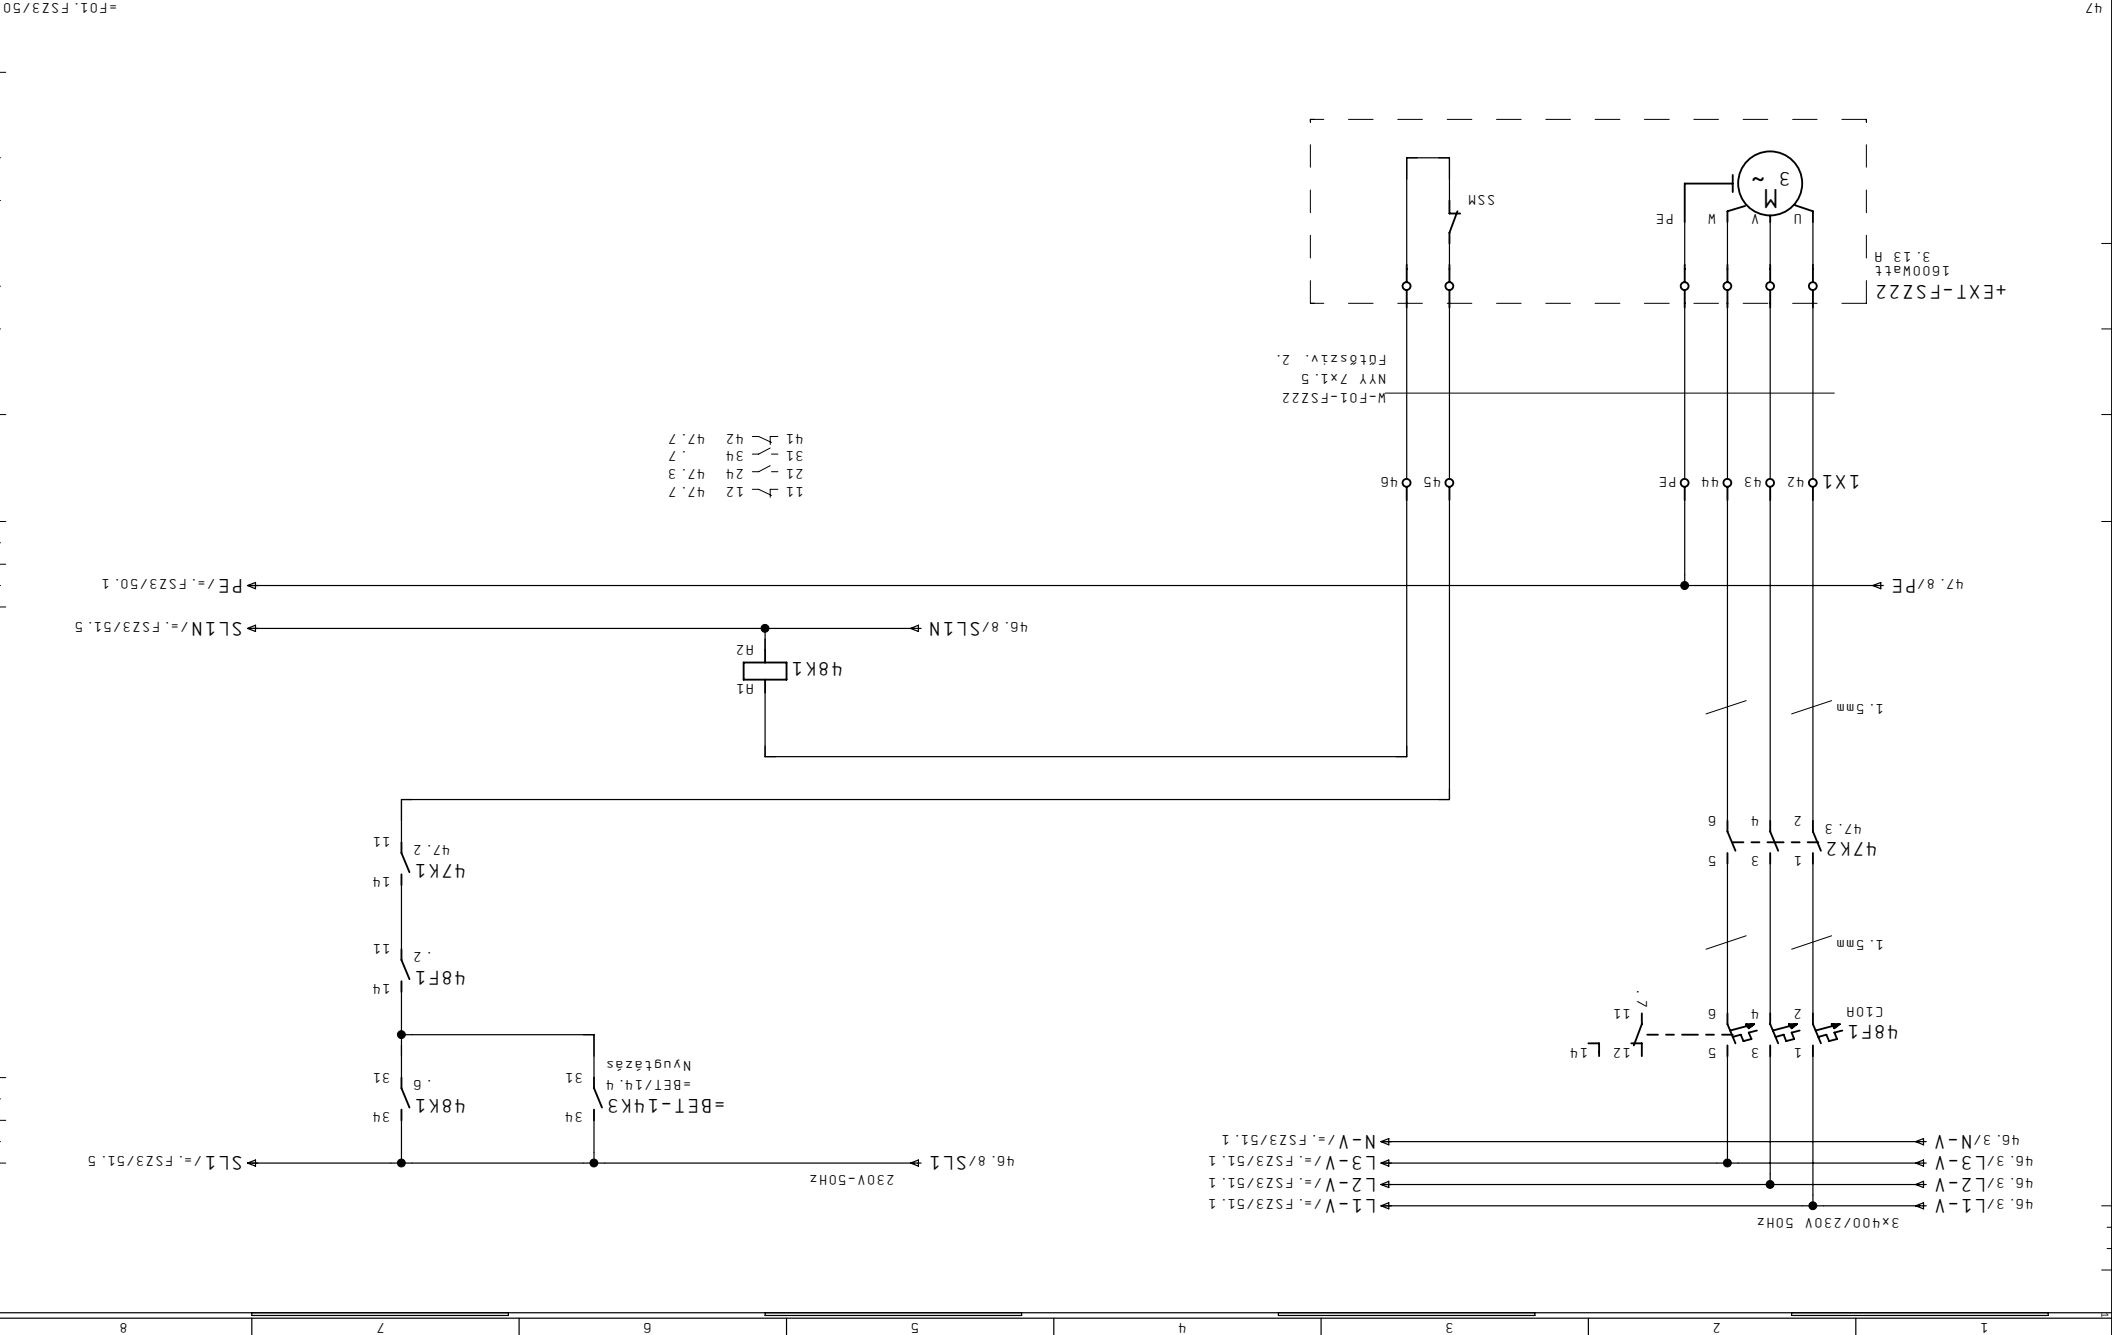


1	2	3	4	5	6	7	8
---	---	---	---	---	---	---	---

Megrendelő	Készlet 01. Ápr. 2011	Létesítmény
JCI Kft.	Dátum 09. Már. 2011	Berendezés
Cég CONT-IO Kft.	Nyomtat 08. Ápr. 2011	Szender

ALLISON SZERELŐ ÜZEM

+HS39

= F01.FSZ3 Fan-coil fűtés
 keringtető szivattyú 1. működetés

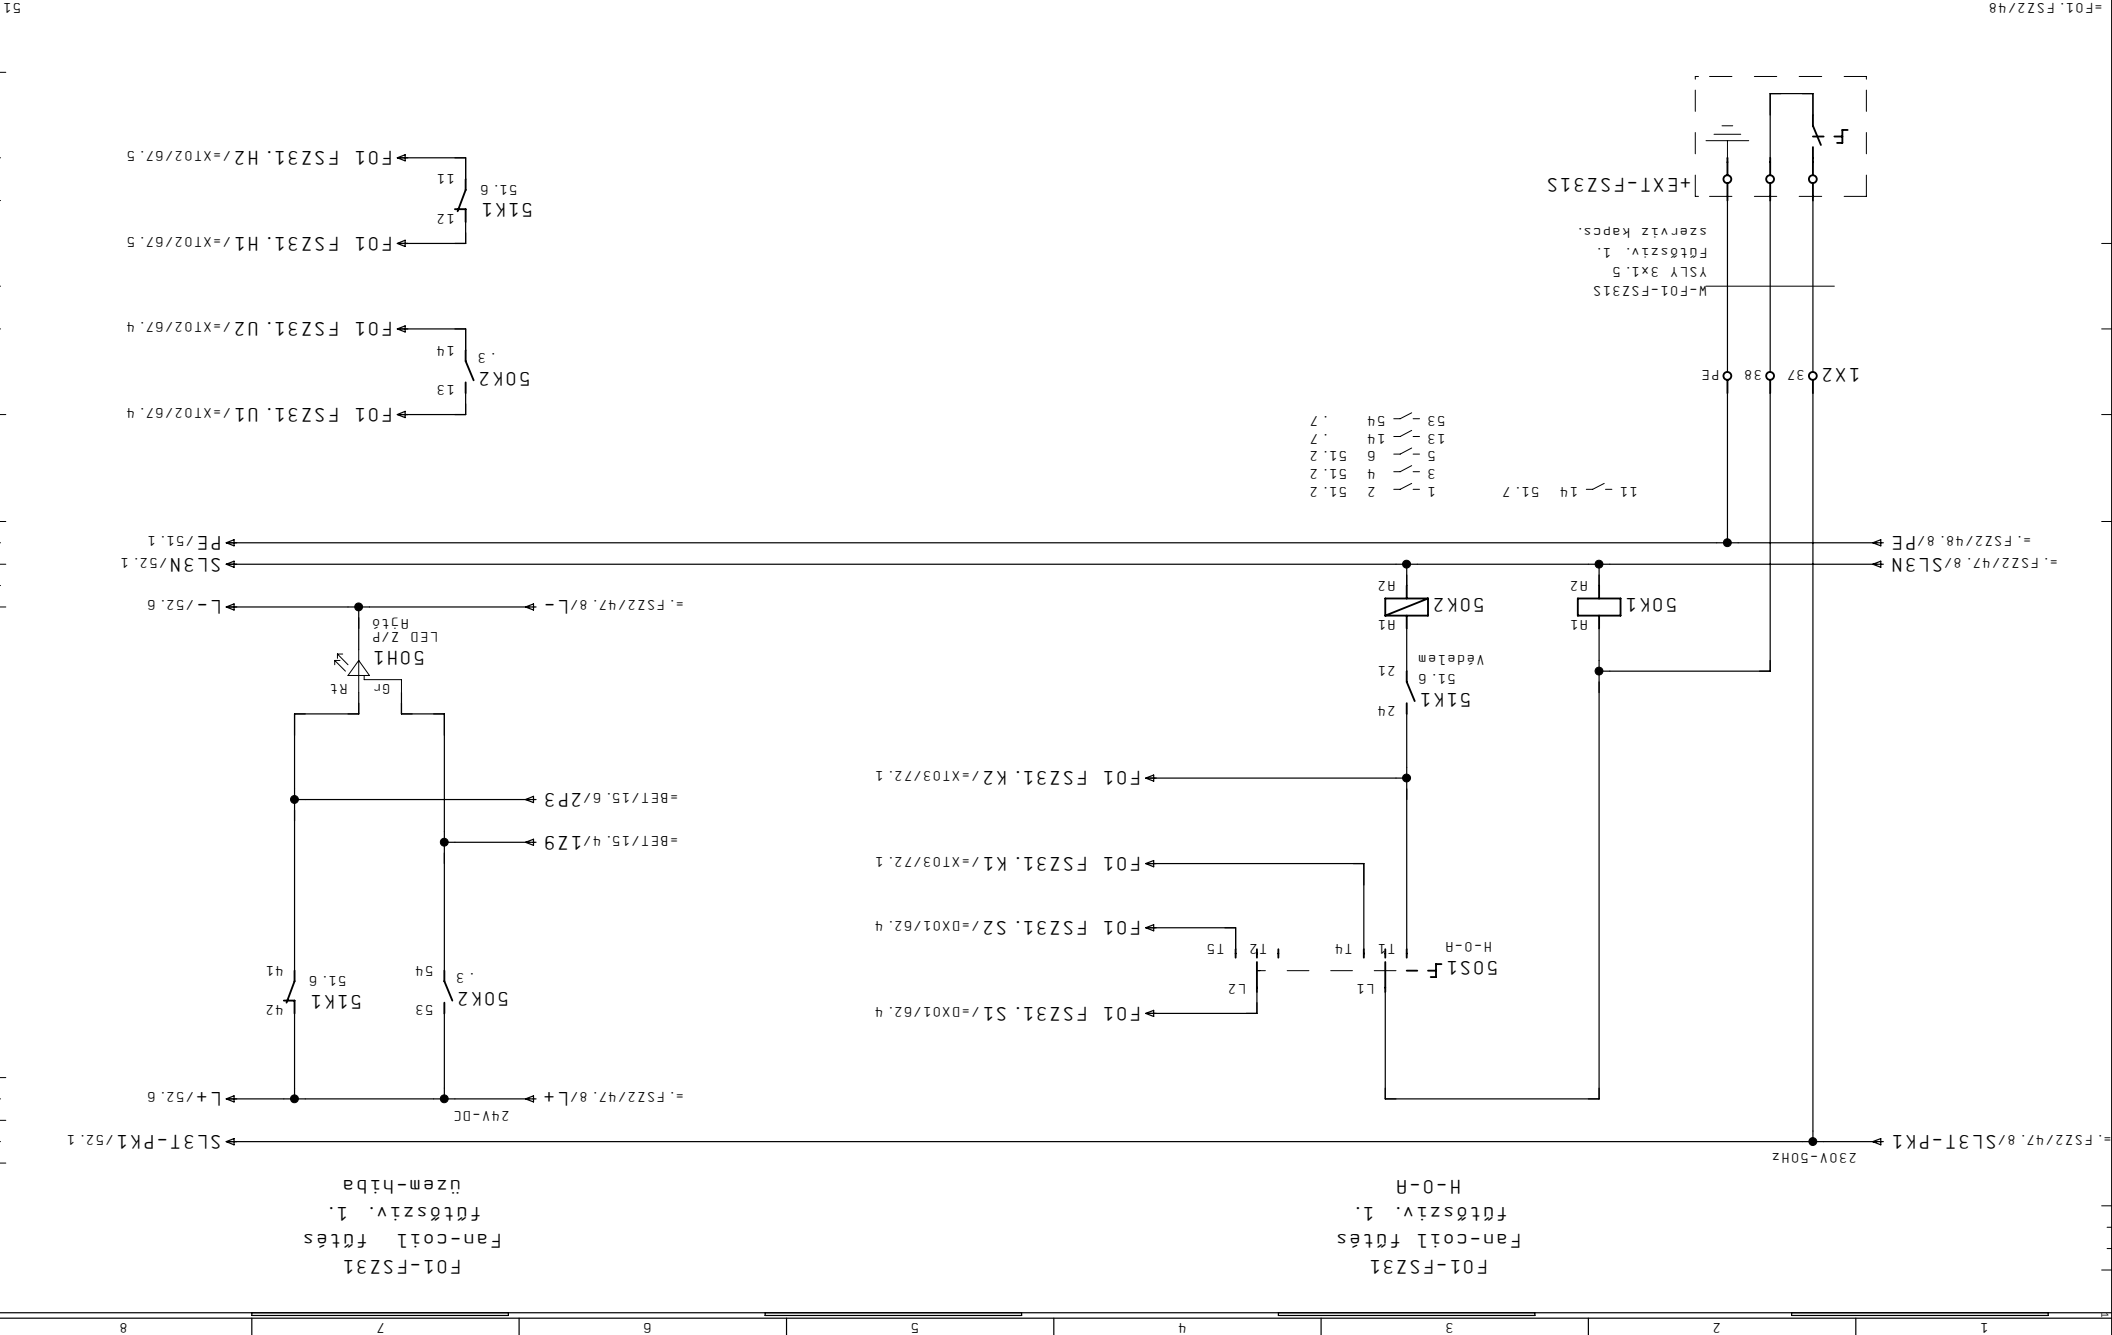

8	7	6	5	4	3	2	1
---	---	---	---	---	---	---	---


Megrendelő	Készlet 01. Ápr. 2011
JCI Kft.	Dátum 21. Már. 2011
CONT-IO Kft.	Nyomat 08. Ápr. 2011
Megj:	Szender

ALLISON SZERELŐ ÜZEM


Tervezés +HS39

Lap = F01.FSZ3 Fan-coil fűtés keringtető szivattyú 1.

Lapszám 51

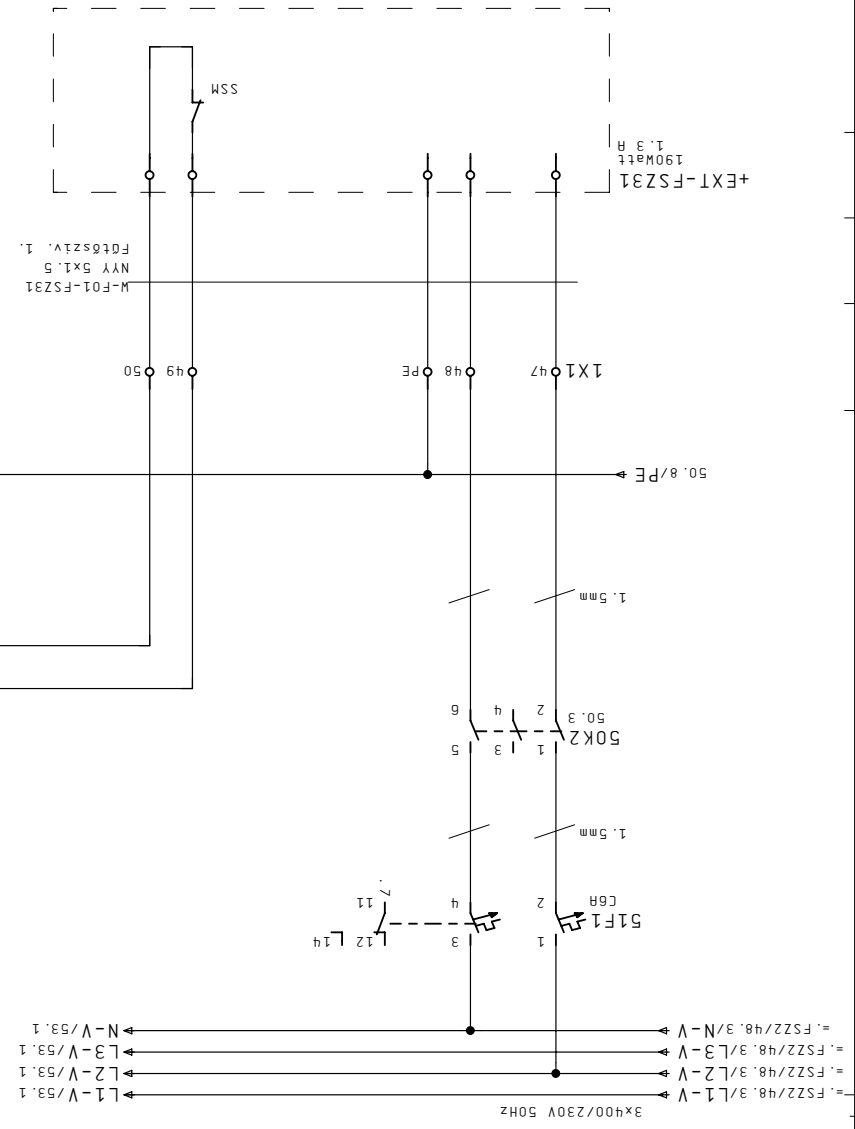

- 11 L 50.7
- 12 L 50.7
- 21 L 50.3
- 24 L 50.3
- 31 L 50.7
- 34 L 50.7
- 41 L 50.7
- 42 L 50.7

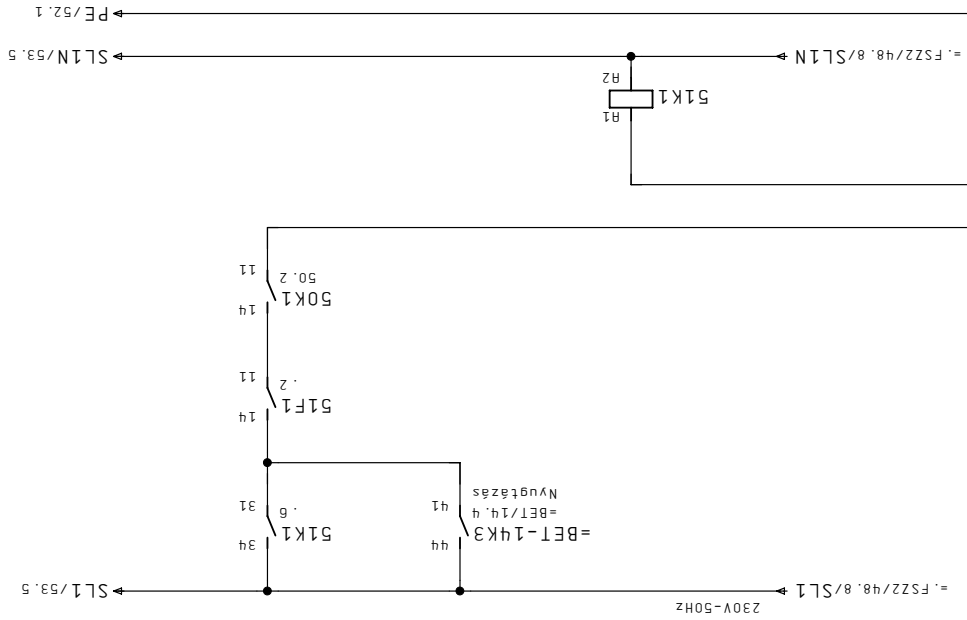


Megrendelő	JCI Kft.
Cég	CONT-IO Kft.
Megj:	Tervező Szender
Kézet	01. Ápr. 2011
Létesítvény	Berendezés
Dátum	09. Már. 2011
Nyomat	08. Ápr. 2011
Szender	

ALLISON SZERELŐ ÜZEM

+HS39

= F01.FSZ3 Fan-coil fűtés
 keréngéltető szivattyú 2. működtetés

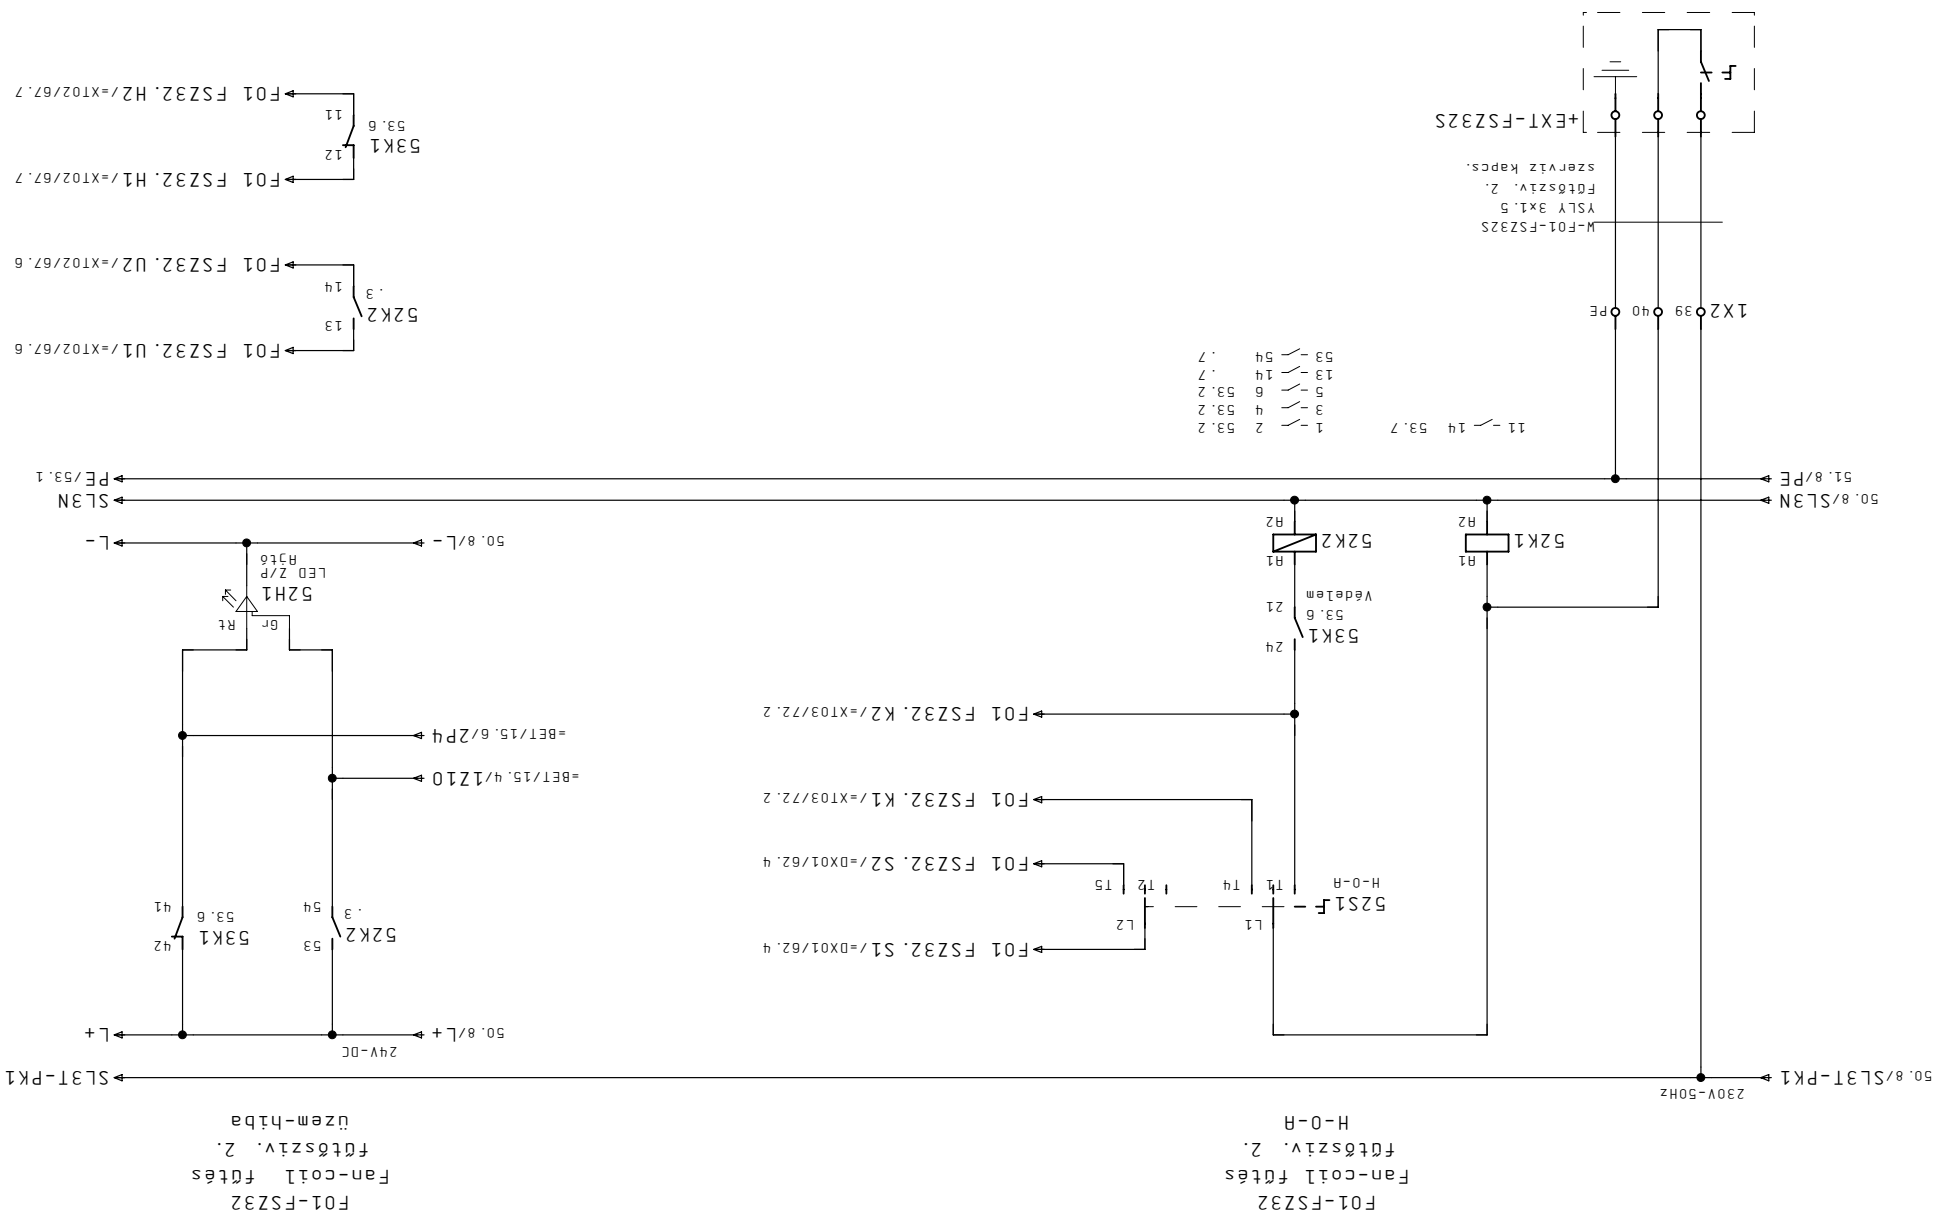


Megrendelő	JCI Kft.
Cég	CONT-IO Kft.
Megj.	

Képlet	01. Ápr. 2011
Dátum	21. Már. 2011
Nyomat	08. Ápr. 2011
Szender	


ALLISON SZERELŐ ÜZEM

+HS39

= F01.FSZ3 Fan-coil fűtés

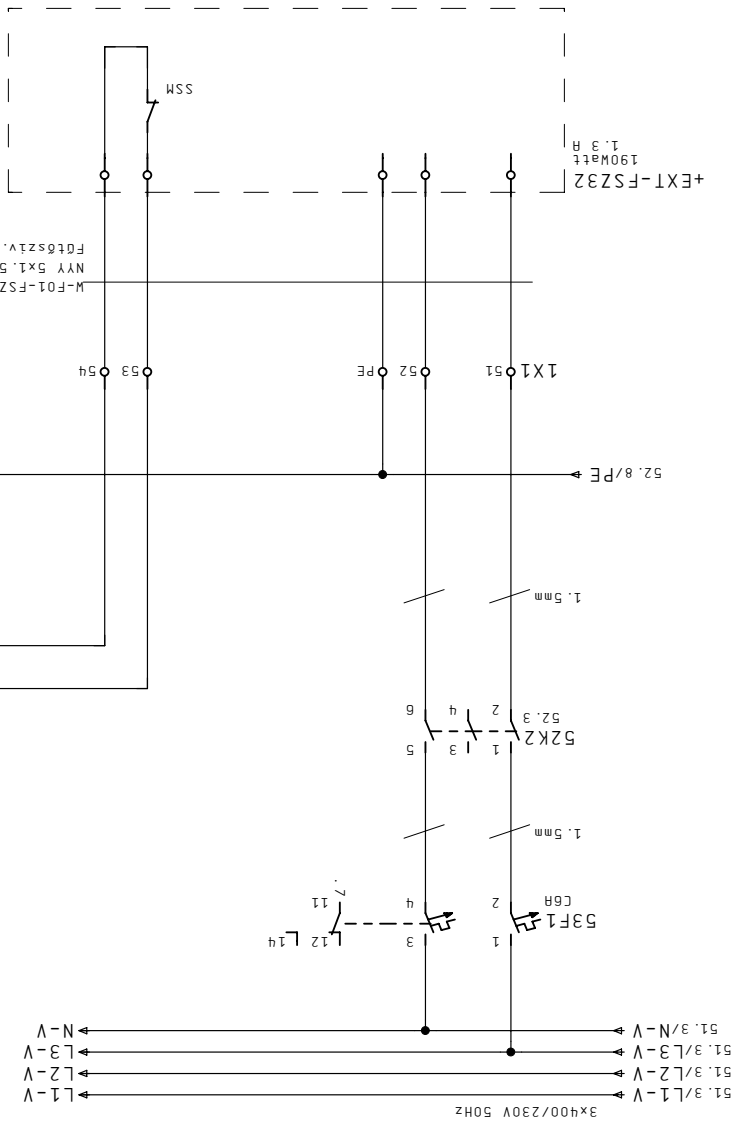

- 11 - 12 52.7
- 21 - 24 52.3
- 31 - 34 .7
- 41 - 42 52.7

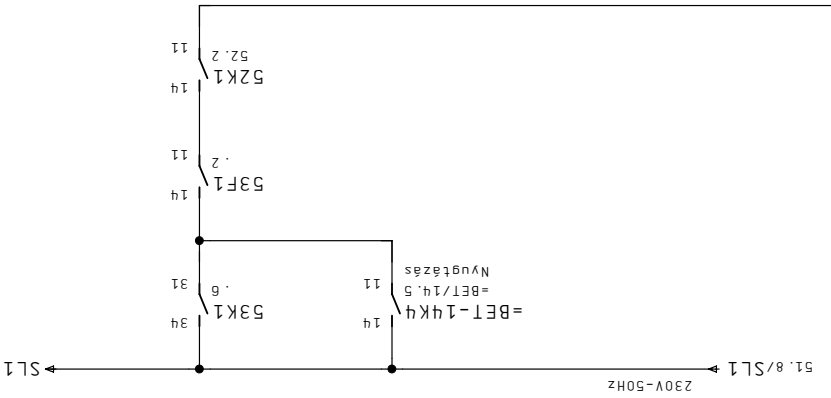


Megrendelő	Keddtől 01. Ápr. 2011	Létesítmény
JCI Kft.	Dátum 09. Már. 2011	Berendezés
Cég CONT-IO Kft.	Nyomtat 08. Ápr. 2011	Szender

Tervezés	Megnevezés
ALLISON SZERELŐ ÜZEM	EPÜLETAUTOMATIKA

Megj.	Lap	Megj.
	=	
	DX01 DDC01 DX-9100-8004	

Lapszám	F1
60	+

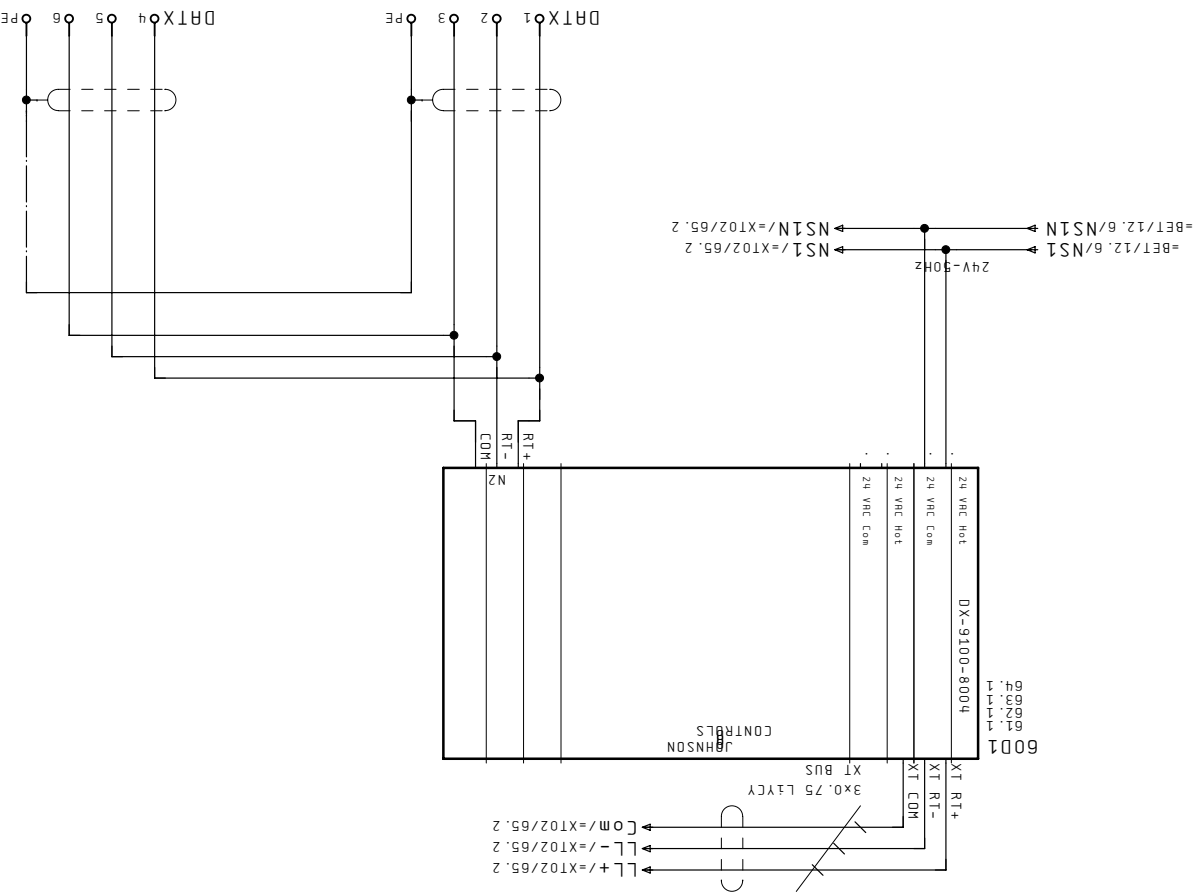


Megrendelő	JCI Kft.
Cég	CONT-IO Kft.
Megj.	Tervező Szender
	Nyomtat 08. Ápr. 2011
	Dátum 09. Már. 2011
	Létesítmény

ALLISON SZERELŐ ÜZEM

Tervezés +HS39

Lap: DDX01 DDC01 Állítások


Lapszám	F1	Megj.	Megnevezés	Berendezés	Tervező Szender
61	+		ÉPÜLETAUTOMATIKA		

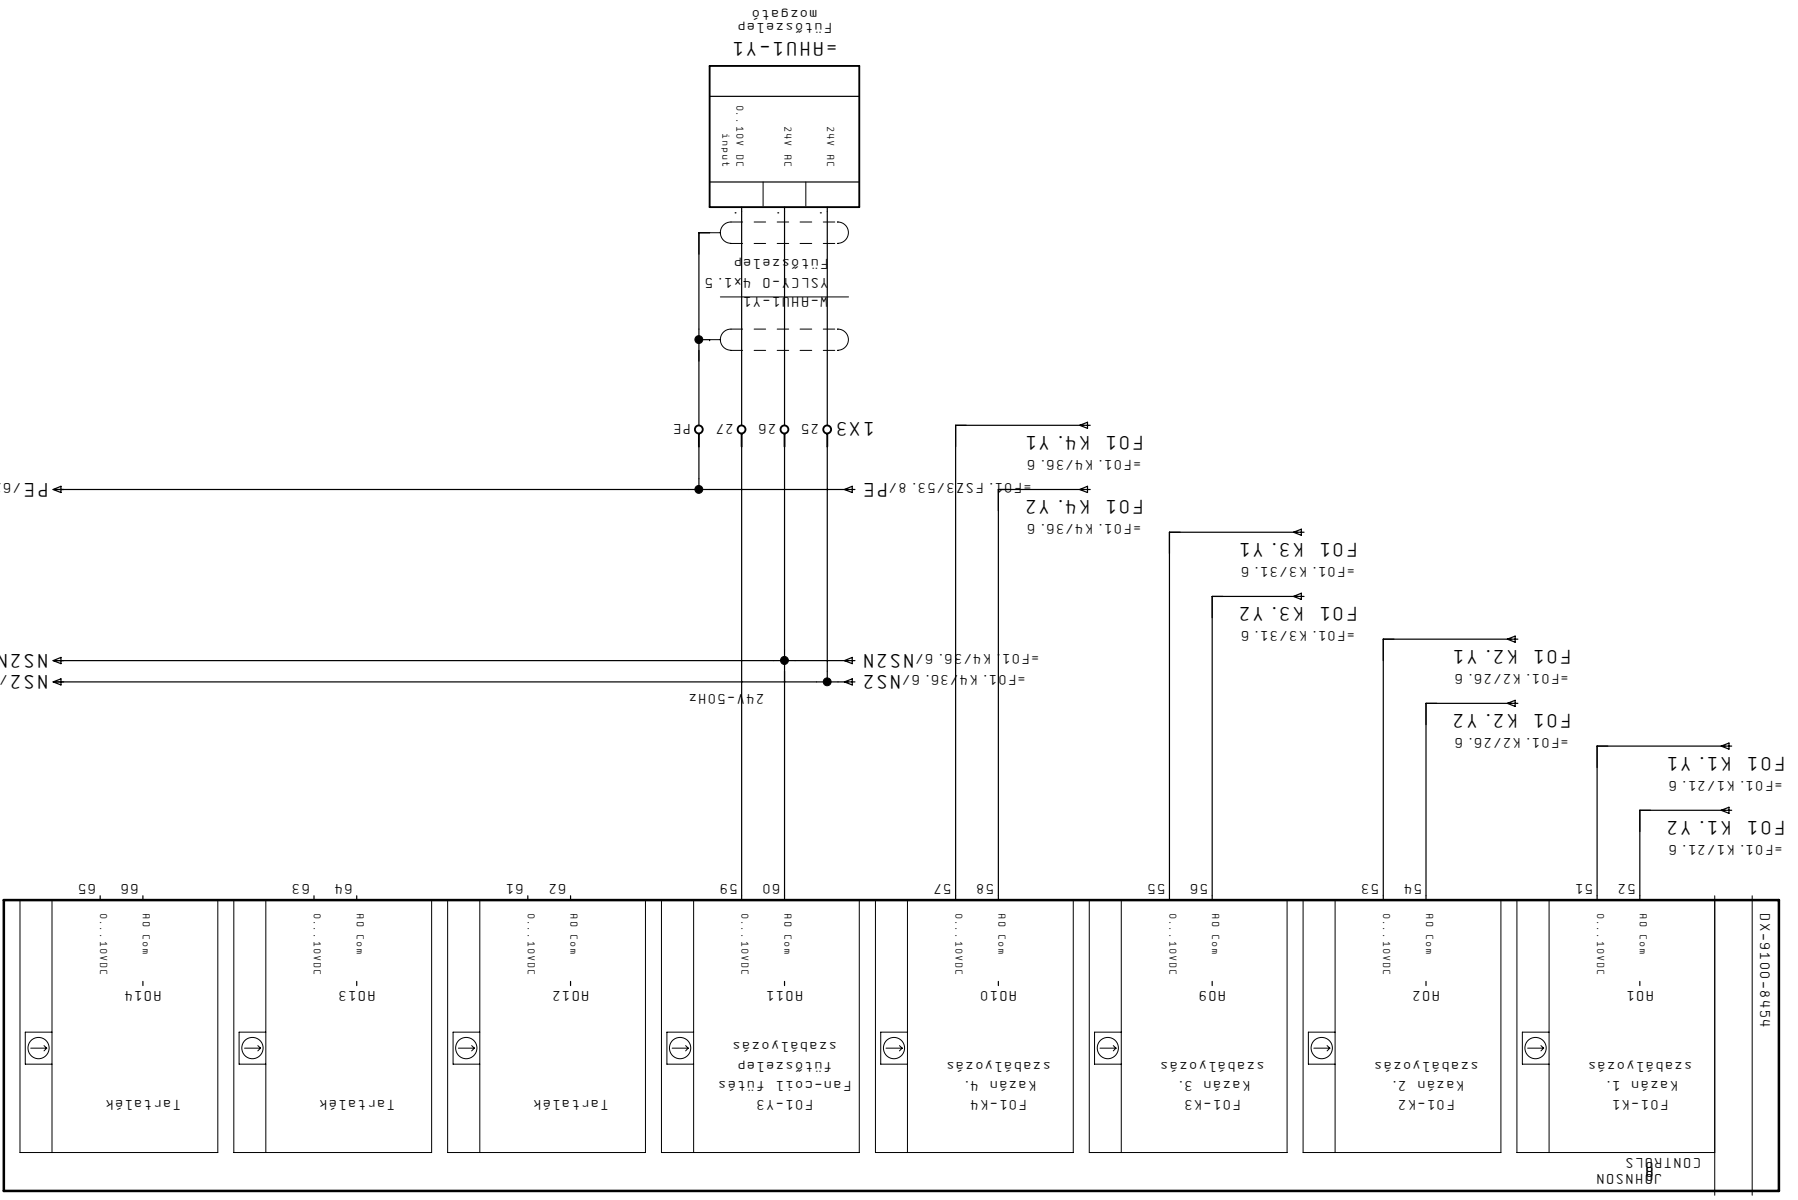

60.2
60D1

1	2	3	4	5	6	7	8
---	---	---	---	---	---	---	---

Megrendelő	JCI Kft.	Kedvet	01. Ápr. 2011	Létesítmény
Cég	CONT-IO Kft.	Nyomat	08. Ápr. 2011	Berendezés
		Dátum	09. Már. 2011	EPLÉLHATOMATIKA
				Megnévzés
Megj:	CONT-IO Kft.	Tervez	Szender	Tervez

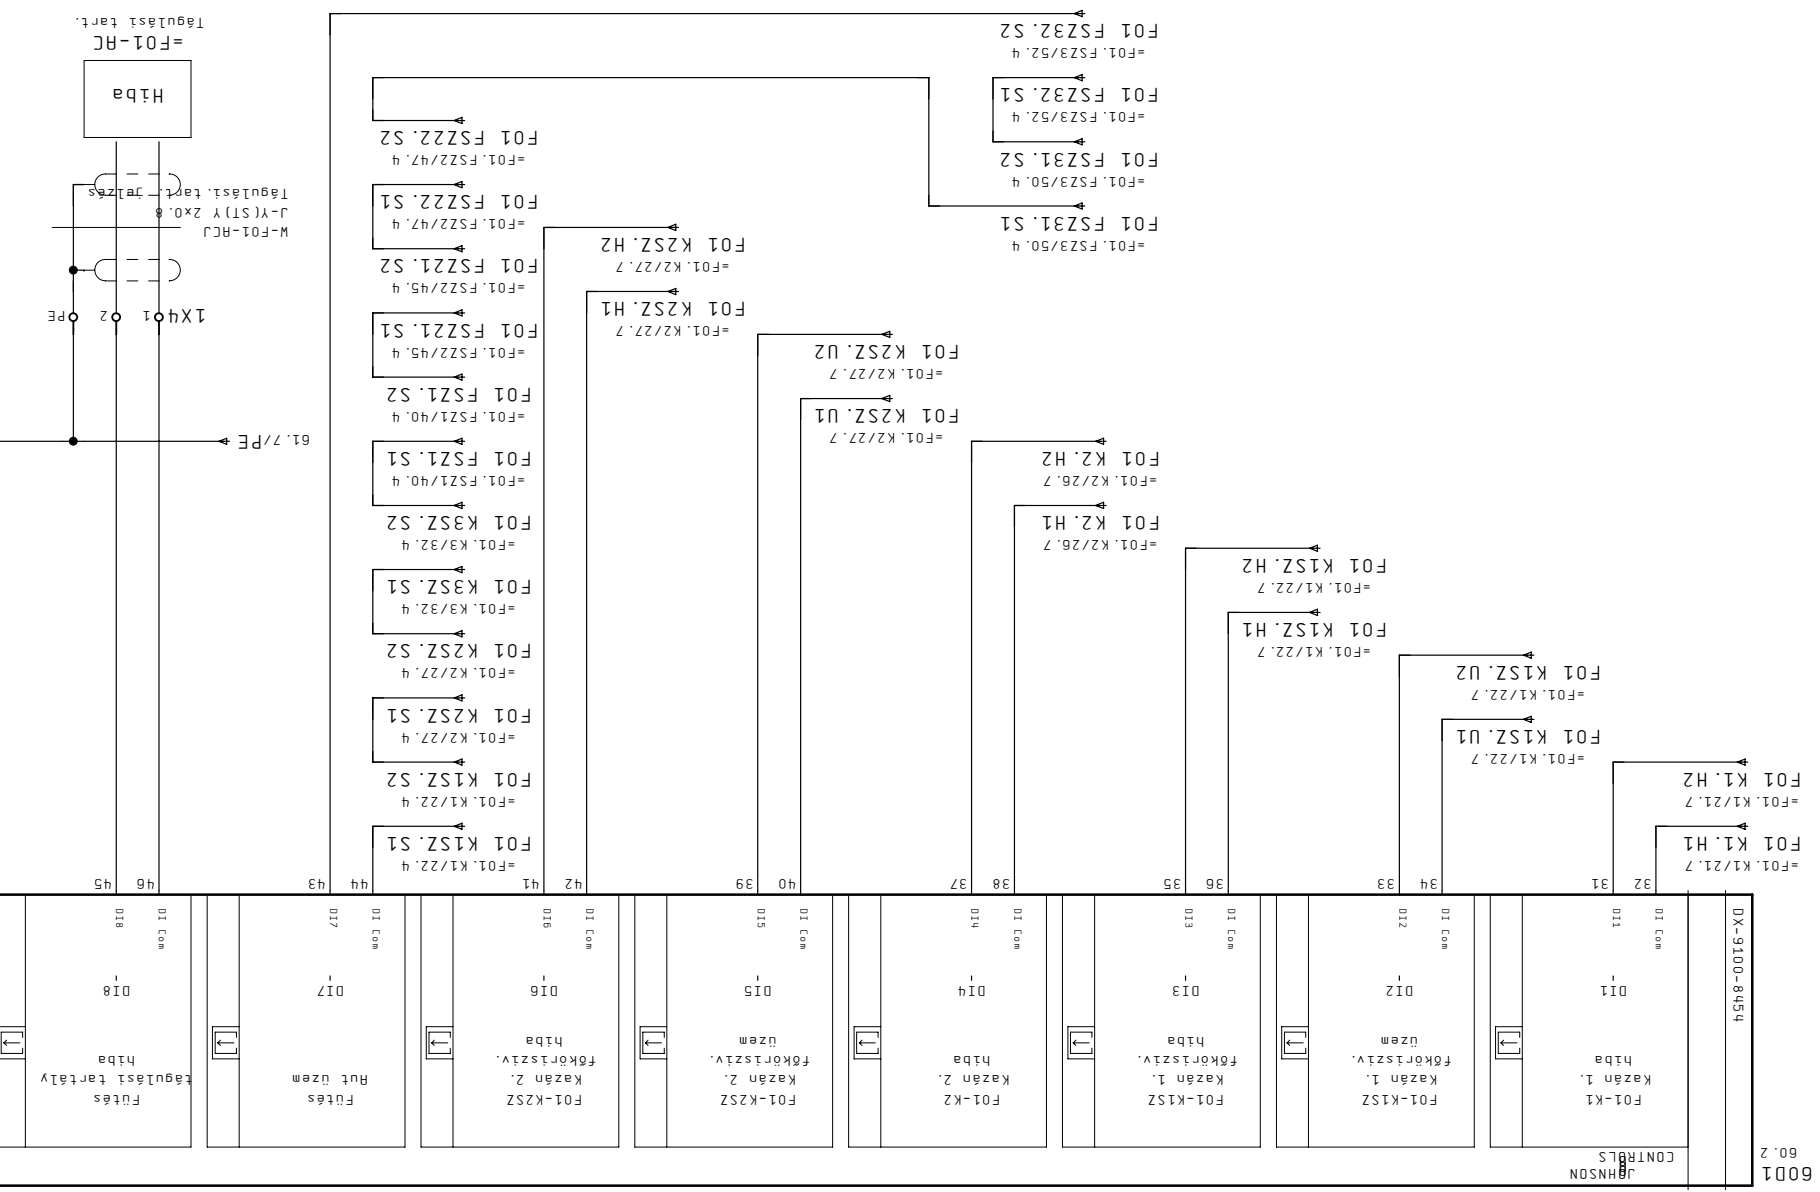

GDD1 60.2

CONTROLS

DX-9100-8454

01 Com	D11
	F01-K1 Kazán I. hiba
01 Com	D12
	F01-K1SZ főkörisziv. Kazán I. hiba
01 Com	D13
	F01-K1SZ főkörisziv. Kazán I. hiba
01 Com	D14
	F01-K2 Kazán Z. hiba
01 Com	D15
	F01-K2SZ főkörisziv. Kazán Z. hiba
01 Com	D16
	F01-K2SZ főkörisziv. Kazán Z. hiba
01 Com	D17
	Fütes Hűtüzem
01 Com	D18
	Fütes Tágulásí tartály hiba






Megrendelő	JCI Kft.	Kedvet	01. Ápr. 2011	Létesítmény
Cég	CONT-IO Kft.	Nyomat	08. Ápr. 2011	Berendezés
		Dátum	09. Már. 2011	EPLÉLHATOMATIKA
				Megnévzés
Megj:	CONT-IO Kft.	Tervez	Szender	Tervez

Tervez: +HS39
Lap: DDX01 DD001 Jelzések
=

Lapszám: 62

60D1
60.2

JOHNSON
CONTROLS

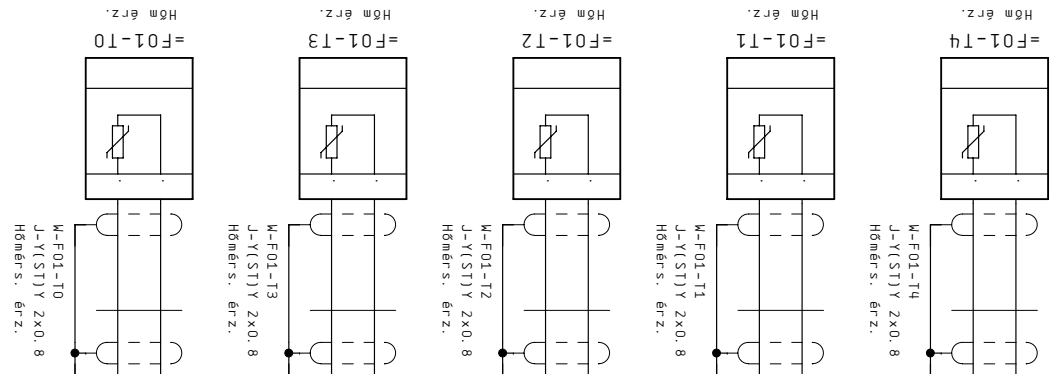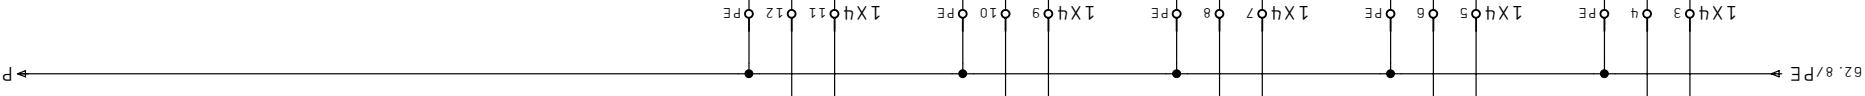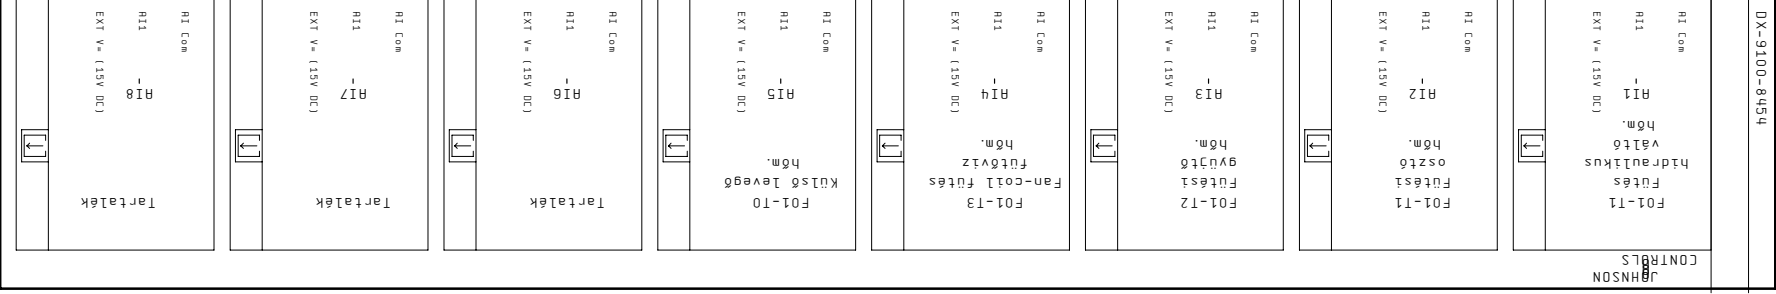

Megrendelő	JCI Kft.
Dátum	09. Máj. 2011
Nyomtat	08. Ápr. 2011
Szender	Tervező
Kézet	01. Ápr. 2011

Létesítmény	ALLISON SZERELŐ ÜZEM
Megnevezés	SZENITGÖTHÁRD
Megnevezés	ÉPÜLETAUTOMATIKA
Tervező	+HS39

Tervező	DX01 DDC01 Mérések
Lap	=
Megj.	
Megj.	
Lapszám	F1


Megrendelő	JCI Kft.
Képlet	01. Ápr. 2011
Dátum	09. Már. 2011
Nyomtat	08. Ápr. 2011
Szender	

ALLISON SZERELŐ ÜZEM

+HS39

DX01 DDC01 Kapcsolások

Megj.	CONT-IO Kft.
Tervező	
Lap	
Megj.	
Lapszám	64


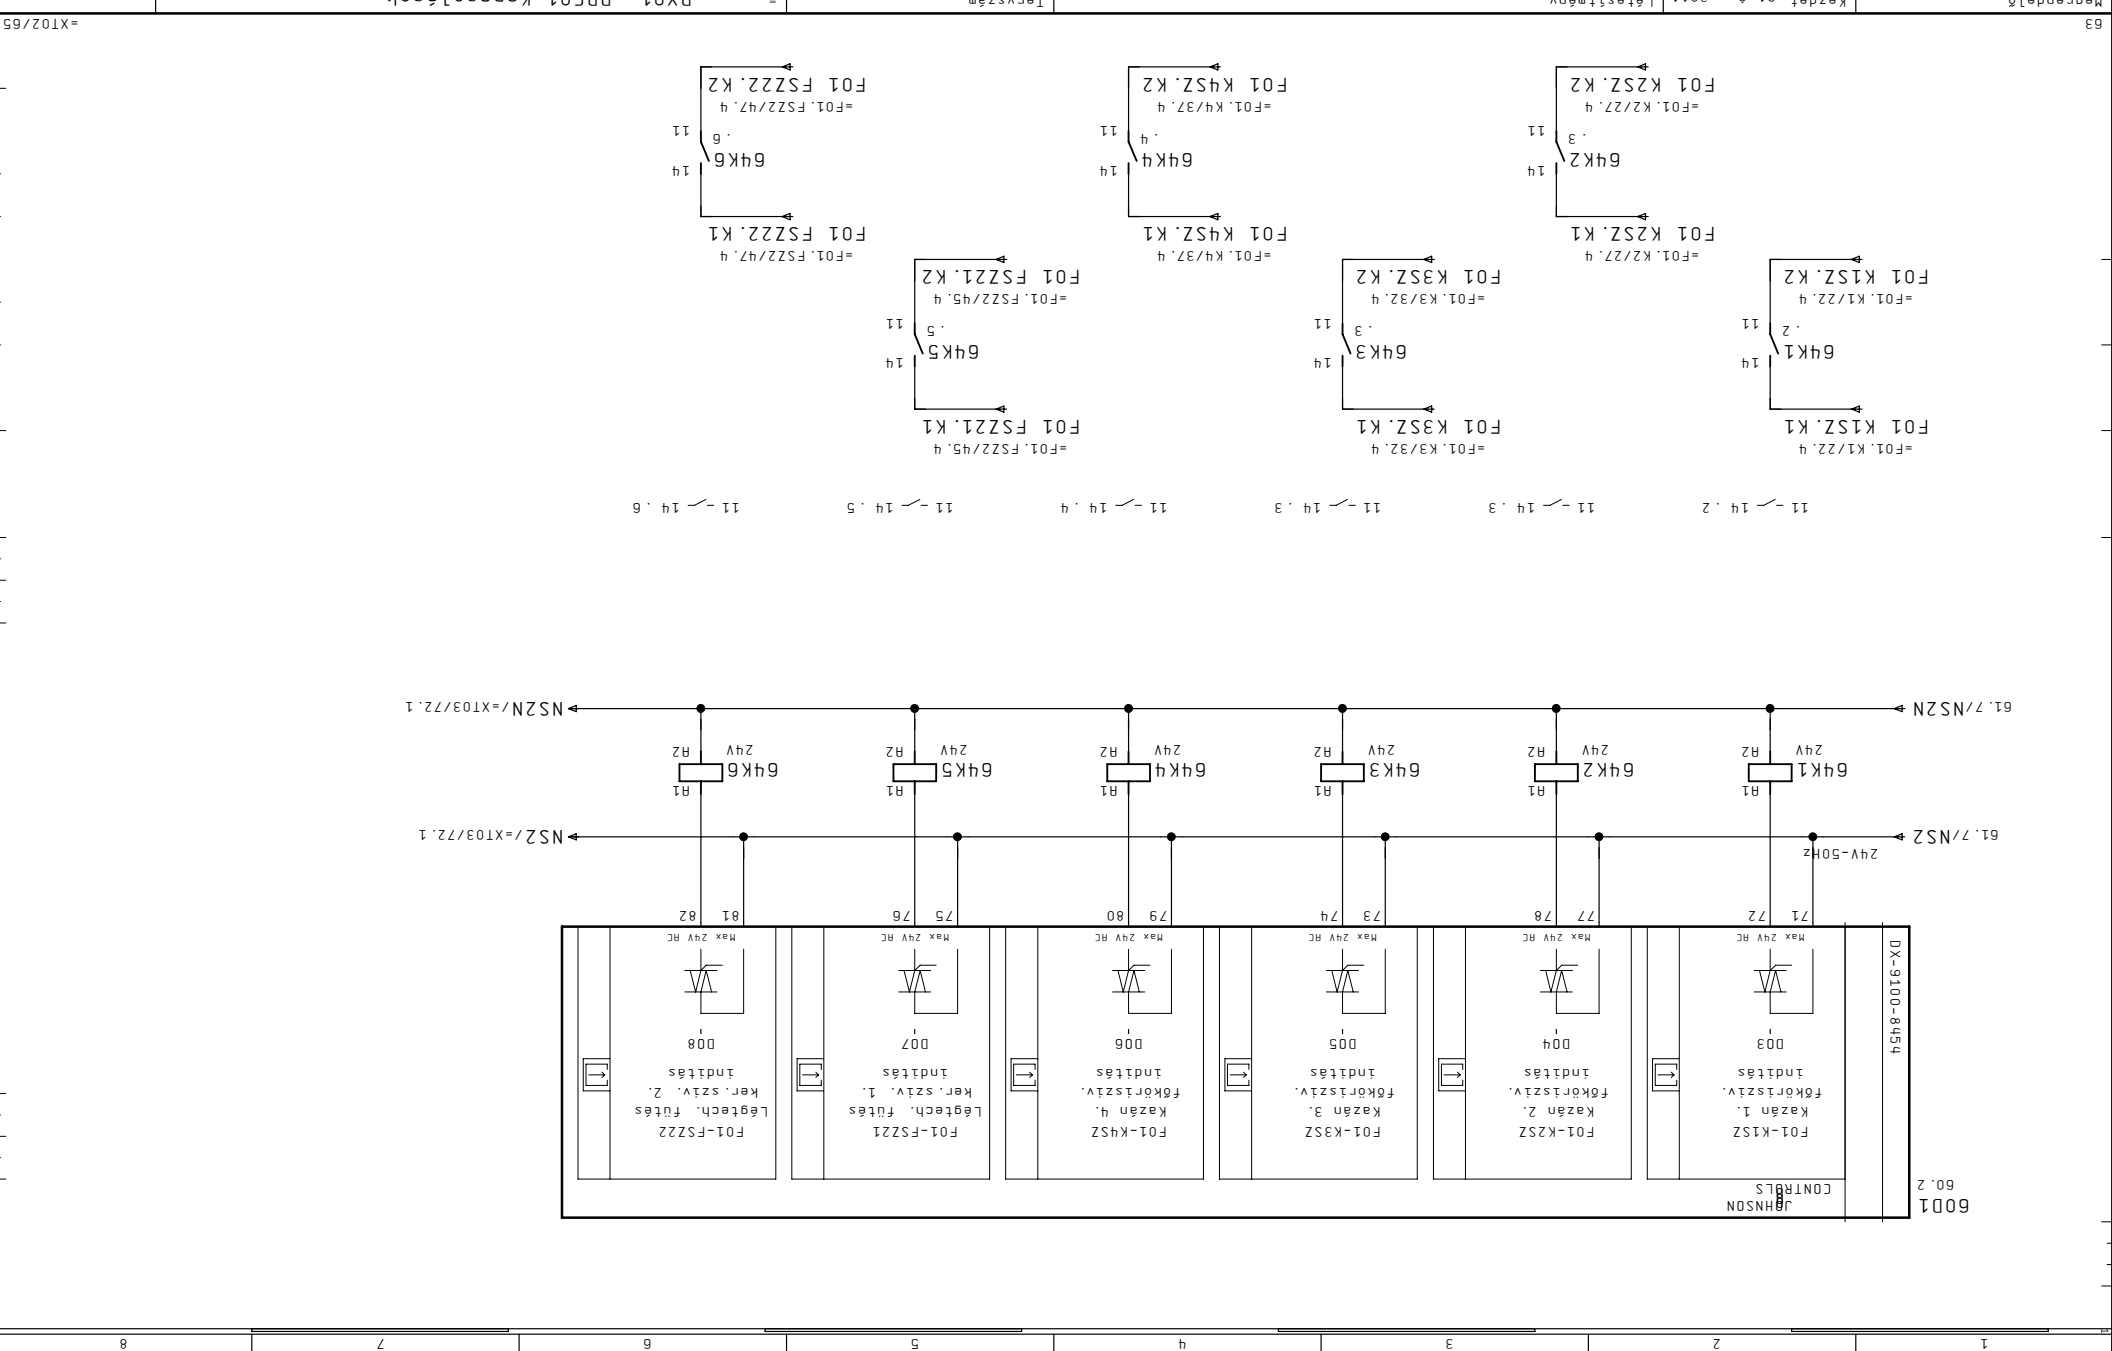


1	2	3	4	5	6	7	8
---	---	---	---	---	---	---	---

Megrendelő	JCI Kft.
Kézet	01. Ápr. 2011
Dátum	09. Már. 2011
Nyomtat	08. Ápr. 2011
Szender	Berendezés

Megrendelő	ALLISON SZERELŐ ÜZEM
Tervező	Szendler

Megj.	Tervező	Megj.	Lapszám
			65

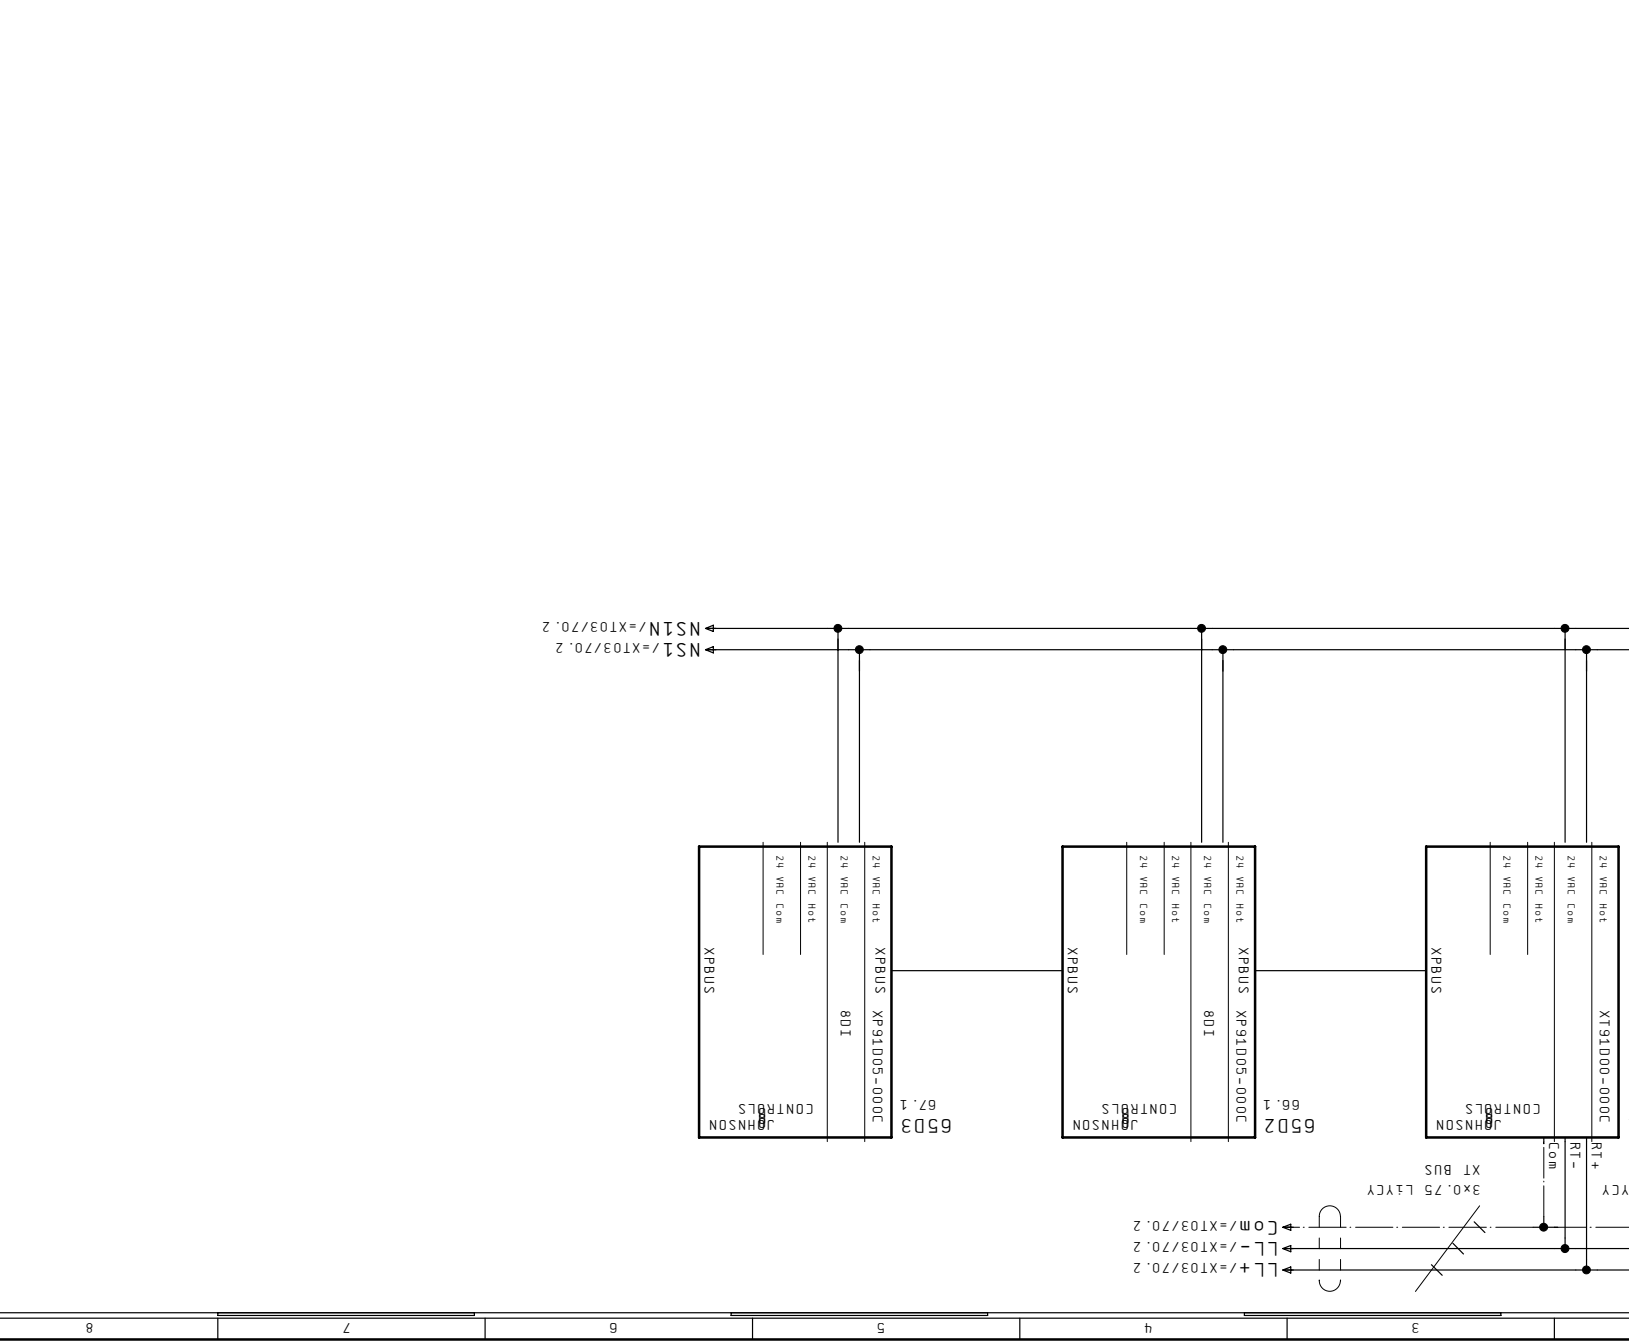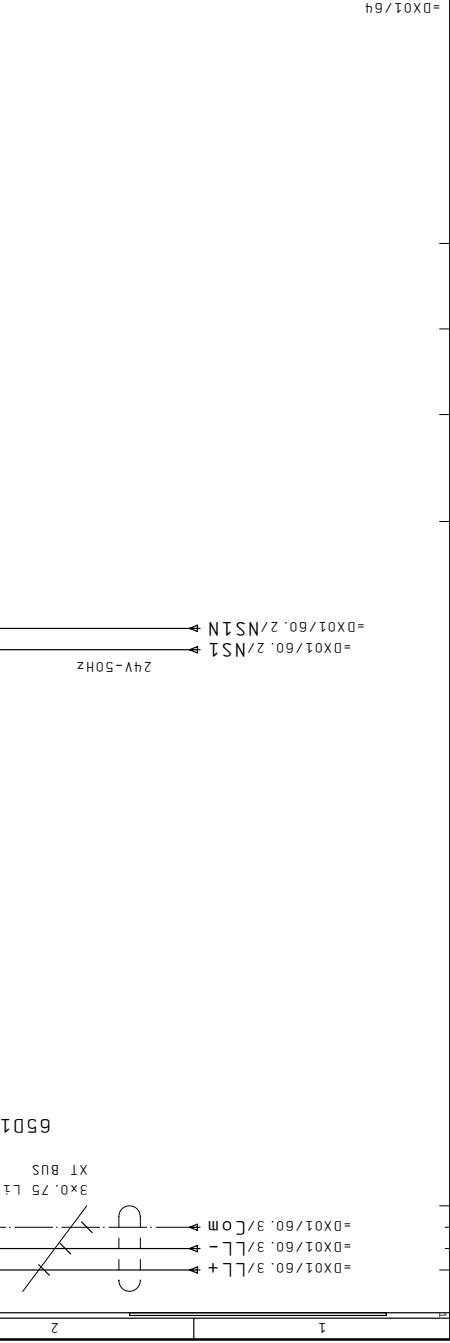


652

65,4

JOHNSON
CONTROLS

XP91005-000C

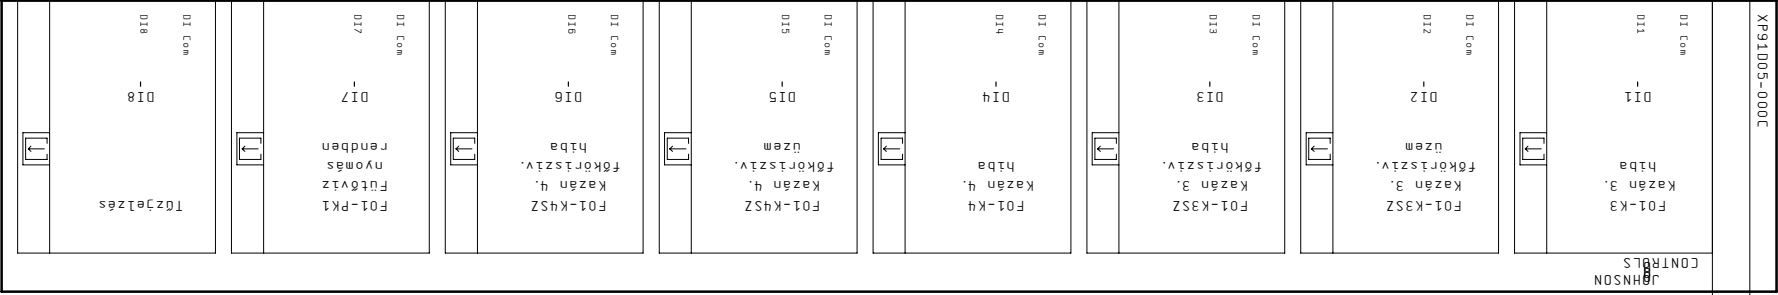

=F01_K3/31.7
F01 K3.H1

=F01_K3/31.7
F01 K3.H2

=F01_K3/32.7
F01 K3SZ.U1

=F01_K3/32.7
F01 K3SZ.U2

=F01_K3/32.7
F01 K3SZ.H1

=F01_K3/32.7
F01 K3SZ.H2

=F01_K4/36.7
F01 K4.H1

=F01_K4/36.7
F01 K4.H2

=F01_K4/37.7
F01 K4SZ.U1

=F01_K4/37.7
F01 K4SZ.U2

=F01_K4/37.7
F01 K4SZ.H1

=F01_K4/37.7
F01 K4SZ.H2

=F01_K1/20.7
F01 PK1.U1

=F01_K1/20.7
F01 PK1.U2

=BET/13.7
TJ.H1

=BET/13.7
TJ.H2

65

Megrendelő
JCI Kft.

Dátum
09. Már. 2011

Nyomtat
08. Ápr. 2011

Szender
Tervező

Megrendelő
Keddtől
01. Ápr. 2011

Megrendelő
Létesítmeny

Megrendelő
ALLISON SZERELŐ ÜZEM

Megrendelő
+HS39

Megrendelő
Lap

Megrendelő
XT02 XP DCC01 Jelzések

+

F1

Lapszám

66

67

1

2

3

4

5

6



7

8

Megrendelő	JCI Kft.	Dátum	09. Már. 2011
Cég	CONT-IO Kft.	Nyomat	08. Apr. 2011
Megj.	CONT-IO Kft.	Tervező	Szender

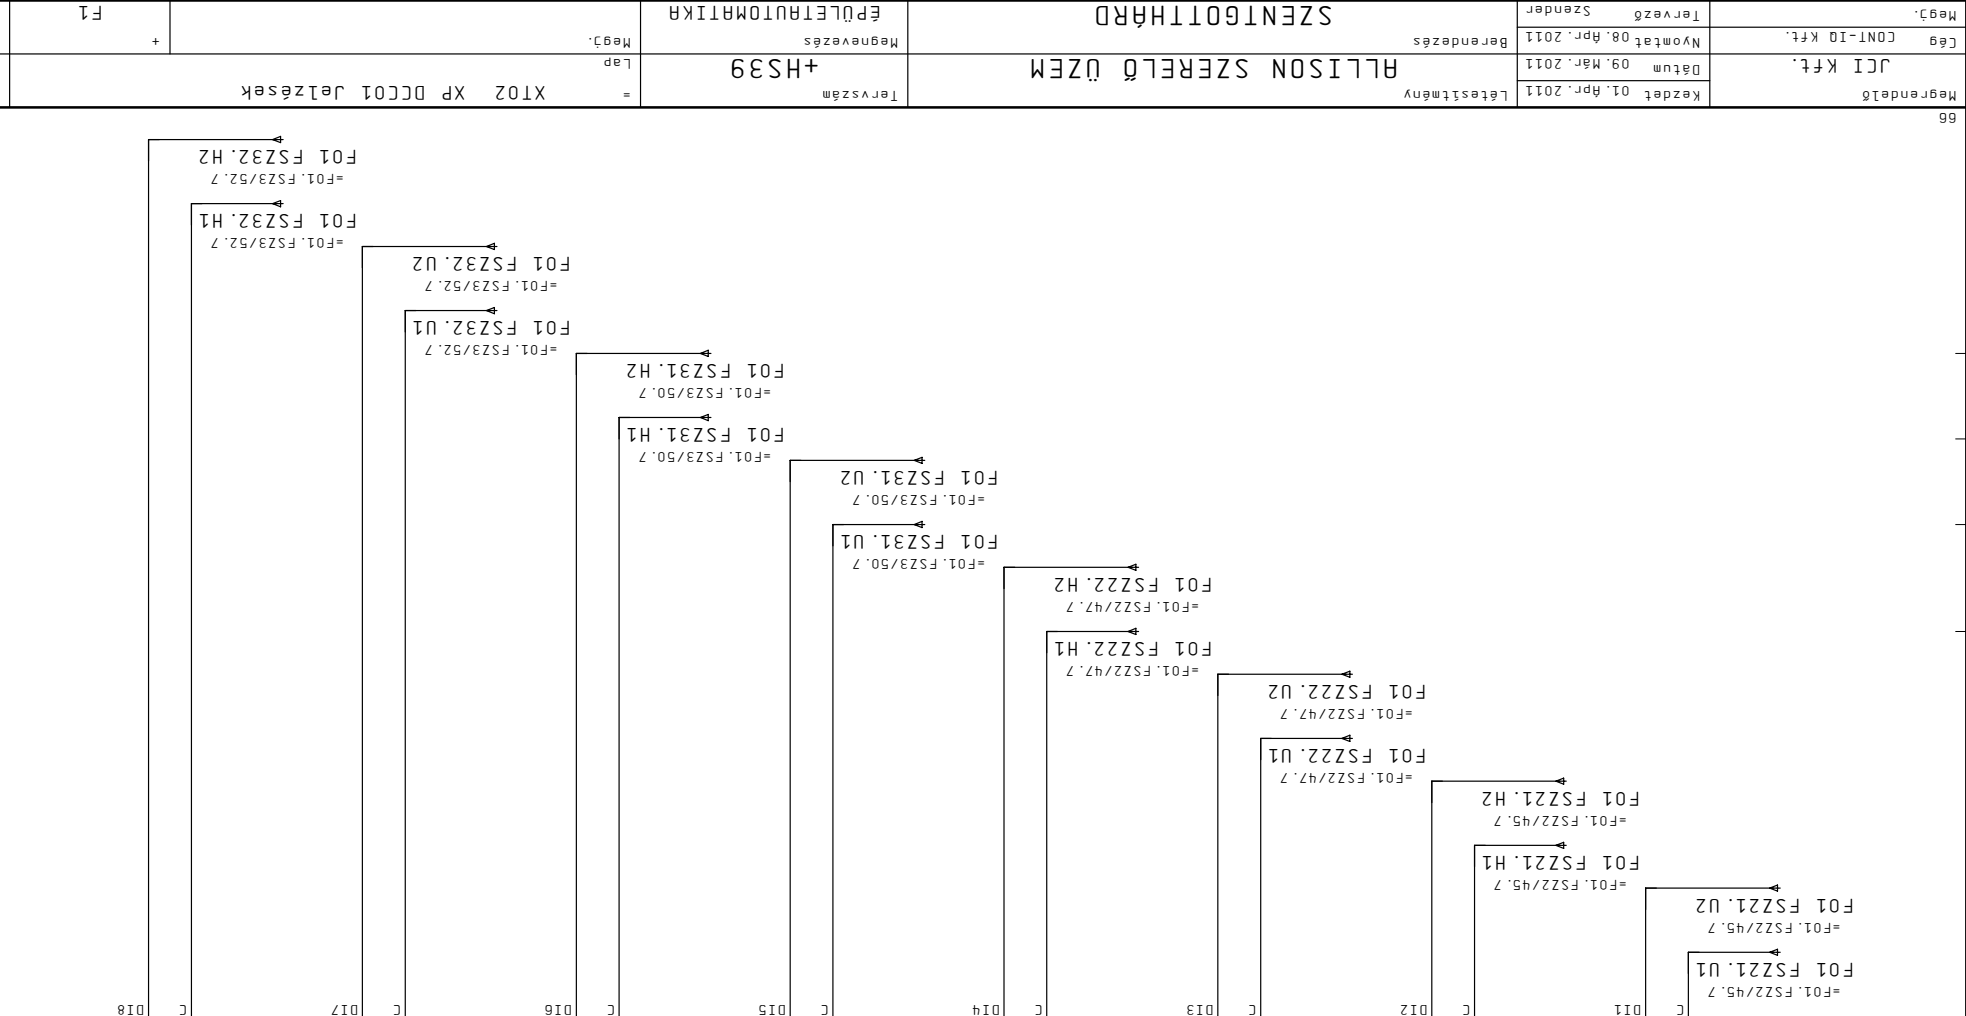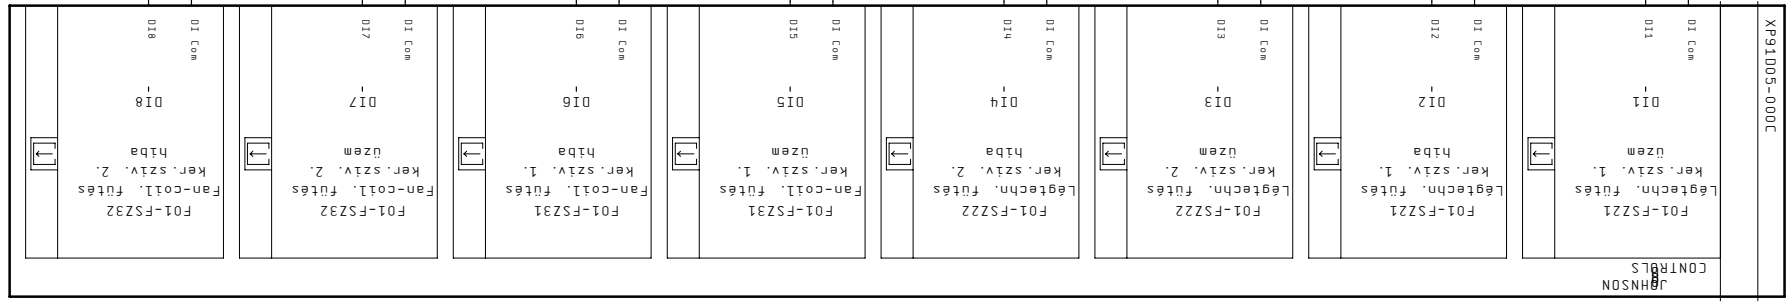
Megrendelő	Kézet 01. Ápr. 2011	Létesítmény
JCI Kft.	Dátum 09. Már. 2011	Berendezés
Cég CONT-IO Kft.	Nyomat 08. Ápr. 2011	Szender
Megj.: X102/67		

Megrendelő	Tervező
ALLISON SZERELŐ ÜZEM	SZENTGÖTTHÁRD
Megnevezés	Megnevezés
+HS39	ÉPÜLETAUTOMATIKA
Tervező	Megj.

Megj.: X102/67	
Lapszám	F1
	+

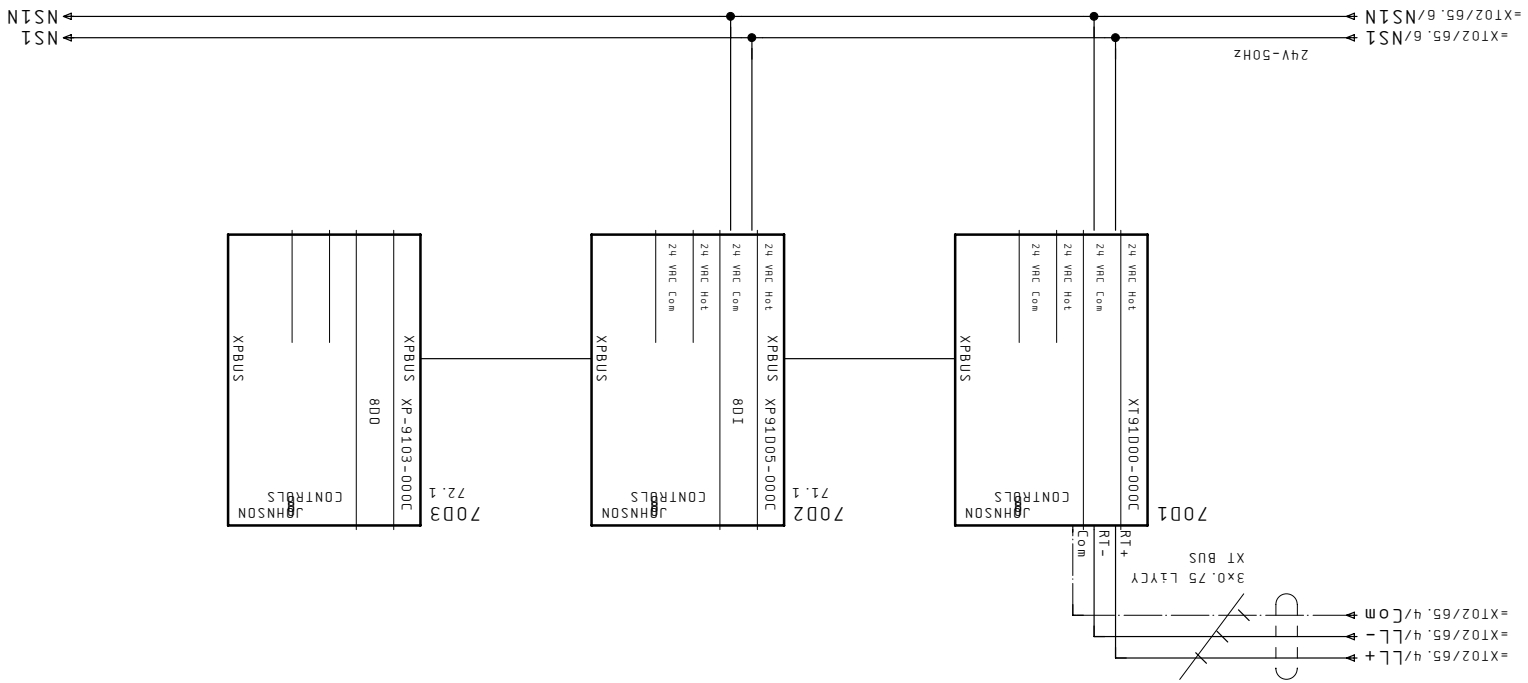

Megrendelő	JCI Kft.
Cég	CONT-IO Kft.
Megj.	


Kézet	01. Ápr. 2011
Dátum	09. Már. 2011
Nyomat	08. Ápr. 2011

Berendezés	Szender
------------	---------

Létesítmény	ALLISON SZERELŐ ÜZEM
Tervezés	ÉPÜLETAUTOMATIKA

Tervező	+HS39
Lap	=
Megj.	

Lapszám	71
F1	+

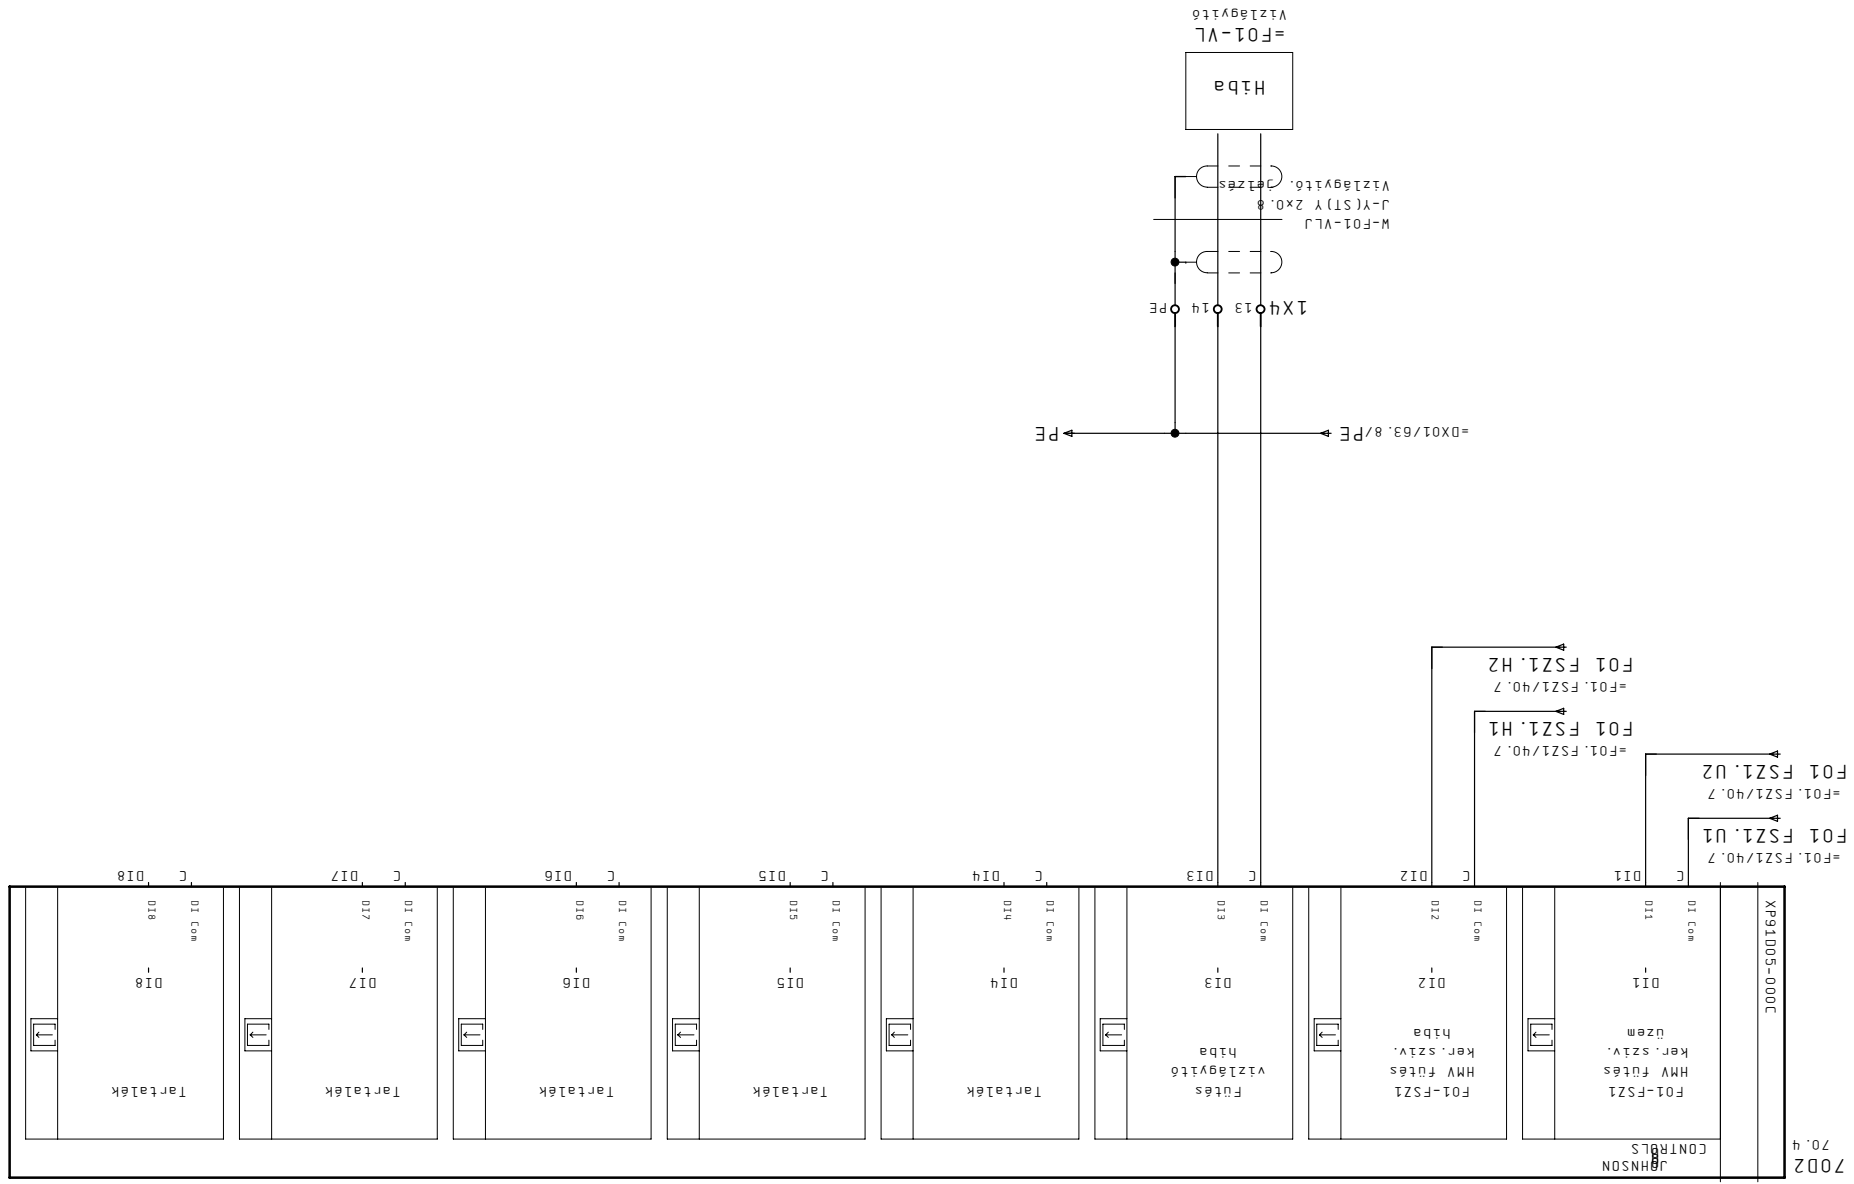


Megrendelő	JCI Kft.
Dátum	09. Már. 2011
Nyomat	08. Ápr. 2011
Szender	Tervező

ALLISON SZERELŐ ÜZEM

+HS39

XT03 XP DDC01 Kapcsolások


Megj:	CONT-IO Kft.
Cég	CONT-IO Kft.
Megj:	Tervező
Megj:	Megj.
Lapszám	F1
	72

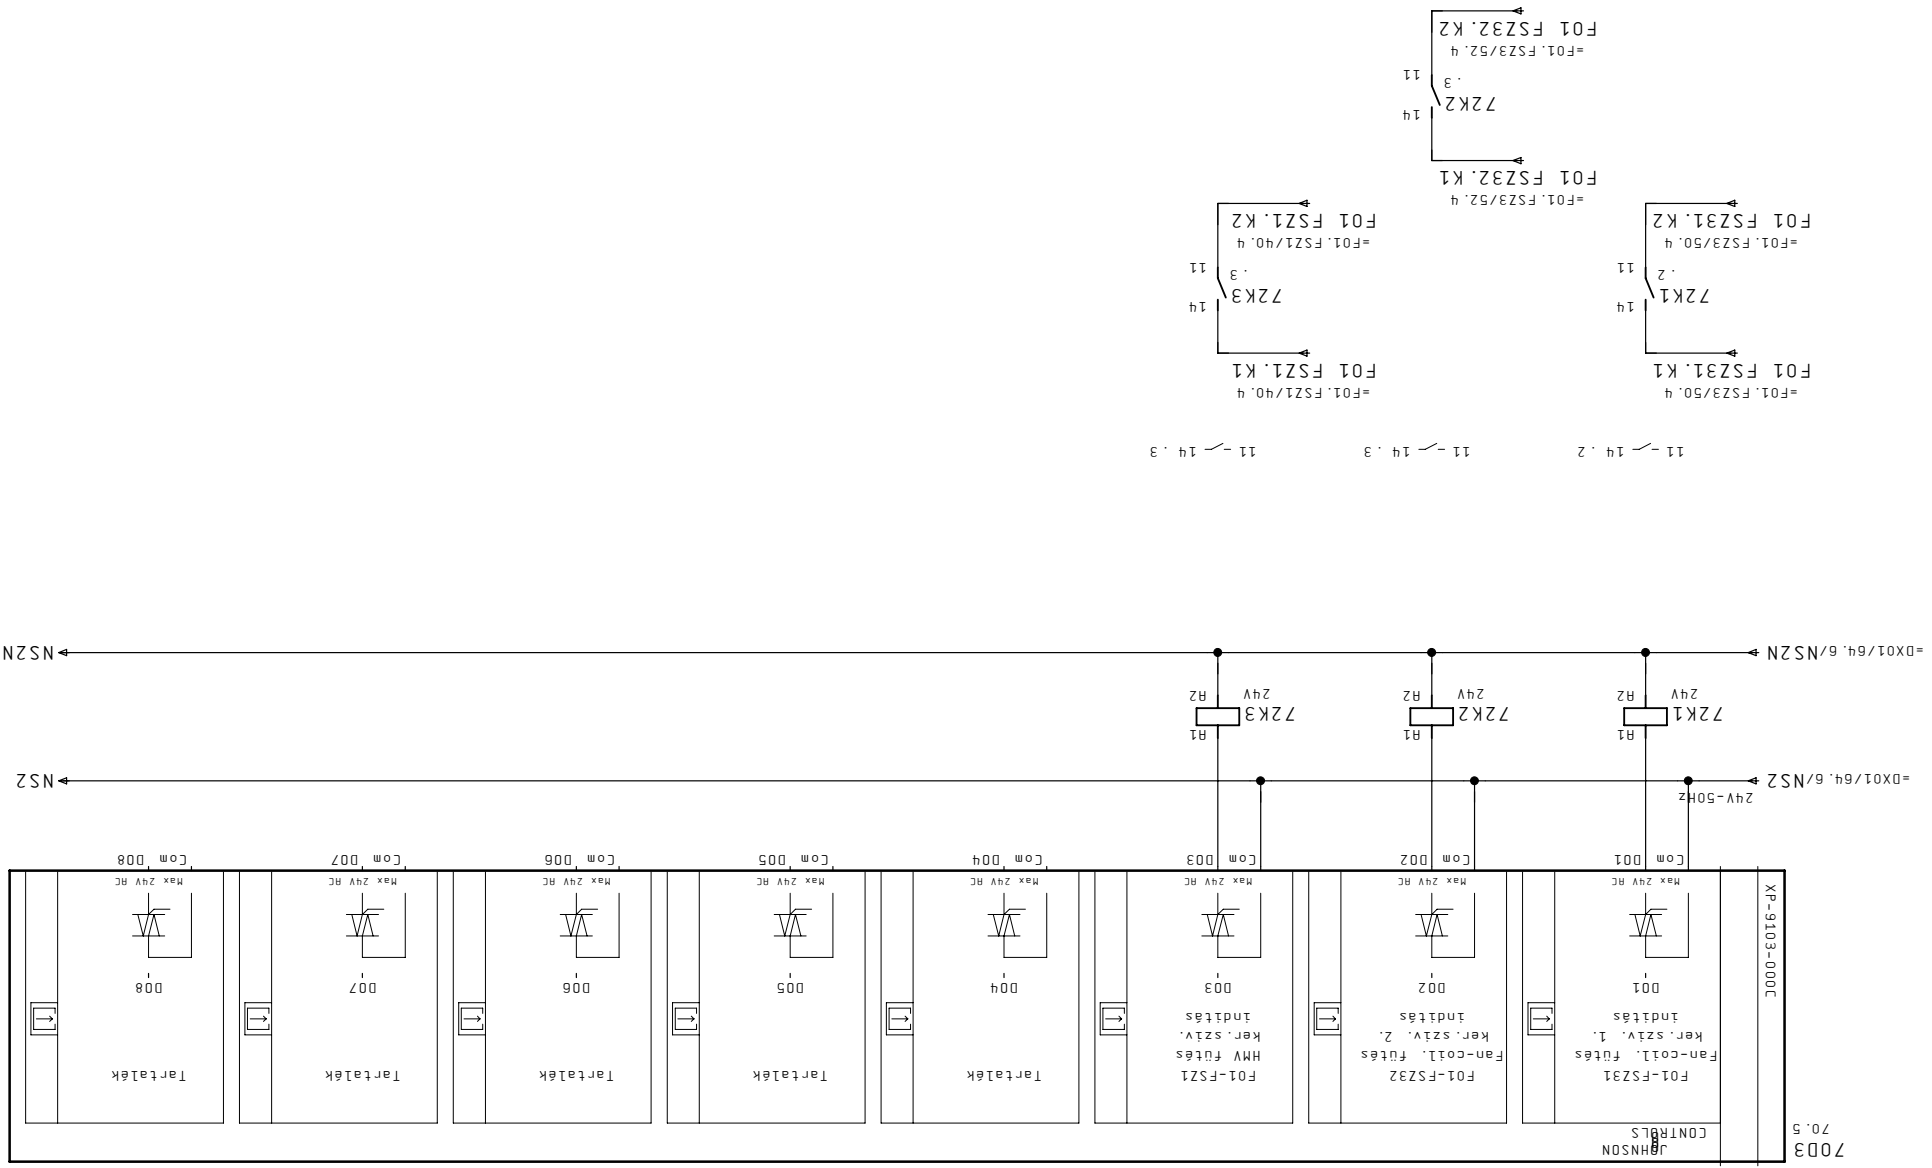



Megrendelő	JCI Kft.
Készlet	01. Ápr. 2011
Létesítmény	
Berendezés	ALLISON SZERELŐ ÜZEM
Tervező	Szender
Nyomtat	08. Ápr. 2011
Dátum	08. Ápr. 2011
Cég	CONT-IO Kft.
Megj.	

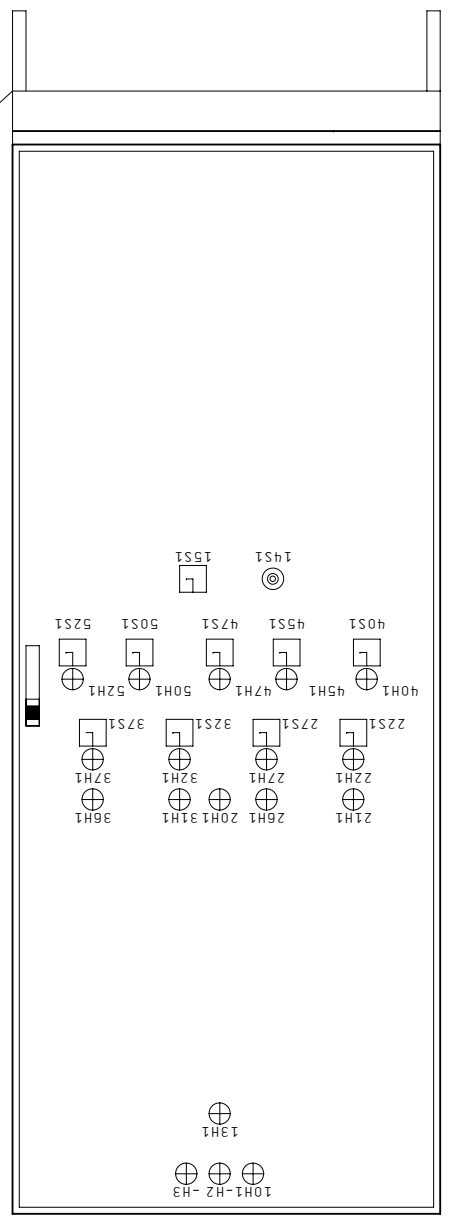

SZERELŐ ÜZEM
ELDLHP
800.0

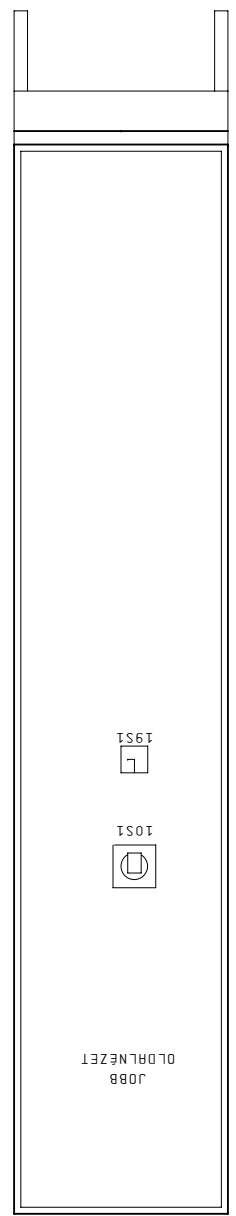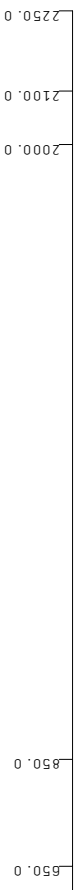

JOBBA OLDALNÉZET
400.0

Megjegyzés:
- az elosztóberendezésben a kábelek bevezetése
felső csatlakozással történik
Elosztóberendezés védettség:
Szekrény védettség: IP54
Szekrény készülékekkel védettség: IP43

Darabjegyzék

Készletkód	Menny.	Megnevezés	Típuszám	Szállító	Cikkszám	Oldal/ Funkciószöveg
=BET+F1-19H1	1	PS SCHALTSCHRANKLEUCHE 20 M	Rtál	4127000	=BET+F1/19.3	1. méz vllágítás
=BET+F1-19S1	1	PS TORPOSITIONSSCHALTER	Rtál	4127000	=BET+F1/19.3	Végállás kapcs.
=BET+F1-14V1	1				=BET+F1/14.2	Hiba nyugtázás
=BET+F1-15V1	1				DM10 D100H MODUL	
=BET+F1-15V2	1				DM10 D100H MODUL	
=BET+F1-15V3	1				DM10 D100H MODUL	
=DX01+F1-6001	1				DX-9100-8004	
=BET+F1-15H1	1				EÖYENIRÁNY. 24VRC/24VDC	
=DX01+F1-64K1	1				FIN.40.31 24V RC	
=DX01+F1-64K2	1				FIN.40.31 24V RC	
=DX01+F1-64K3	1				FIN.40.31 24V RC	
=DX01+F1-64K4	1				FIN.40.31 24V RC	
=DX01+F1-64K5	1				FIN.40.31 24V RC	
=DX01+F1-64K6	1				FIN.40.31 24V RC	
=X103+F1-27K1	1				FIN.40.31 24V RC	
=X103+F1-27K2	1				FIN.40.31 24V RC	
=X103+F1-27K3	1				FIN.40.31 24V RC	
=BET+F1-14K2	1				FIN.55.34 230V RC 4M	
=BET+F1-14K3	1				FIN.55.34 230V RC 4M	
=BET+F1-14K4	1				FIN.55.34 230V RC 4M	
=F01. K1+F1-20K2	1				FIN.55.34 230V RC 4M	
=F01. K1+F1-22K2	1				FIN.55.34 230V RC 4M	
=F01. K1+F1-23K1	1				FIN.55.34 230V RC 4M	
=F01. K2+F1-27K2	1				FIN.55.34 230V RC 4M	
=F01. K2+F1-28K1	1				FIN.55.34 230V RC 4M	
=F01. K3+F1-33K1	1				FIN.55.34 230V RC 4M	
=F01. K3+F1-33K2	1				FIN.55.34 230V RC 4M	
=F01. K4+F1-37K2	1				FIN.55.34 230V RC 4M	
=F01. K4+F1-38K1	1				FIN.55.34 230V RC 4M	
=F01. FSZ1+F1-40K1	1				FIN.55.34 230V RC 4M	
=F01. FSZ1+F1-41K1	1				FIN.55.34 230V RC 4M	
=F01. FSZ2+F1-45K1	1				FIN.55.34 230V RC 4M	
=F01. FSZ2+F1-46K1	1				FIN.55.34 230V RC 4M	
=F01. FSZ2+F1-47K1	1				FIN.55.34 230V RC 4M	
=F01. FSZ2+F1-48K1	1				FIN.55.34 230V RC 4M	
=F01. FSZ3+F1-50K1	1				FIN.55.34 230V RC 4M	
=F01. FSZ3+F1-51K1	1				FIN.55.34 230V RC 4M	
=F01. FSZ3+F1-52K1	1				FIN.55.34 230V RC 4M	
=F01. FSZ3+F1-53K1	1				FIN.55.34 230V RC 4M	
=BET+F1-13K1	1				FIN.55.34 24V RC 4M	
=BET+F1-13K2	1				FIN.55.34 24V RC 4M	
=F01. K1+F1-21K1	1				FIN.55.34 24V RC 4M	
=F01. K2+F1-26K1	1				FIN.55.34 24V RC 4M	
=F01. K3+F1-31K1	1				FIN.55.34 24V RC 4M	
=F01. K4+F1-36K1	1				FIN.55.34 24V RC 4M	
=BET+F1-10H1	1				JL. 230V RC FEHER	
=BET+F1-10H2	1				JL. 230V RC FEHER	
=BET+F1-10H3	1				JL. 230V RC FEHER	
=BET+F1-19F1	1				M6 6L 16H	
=BET+F1-19F1	1				M6 6L 16H	
						Szakaszolható
						Szakaszolható

Megrendelés	Kézet 01. Ápr. 2011	Létesztmény	Tervezést
JCI Kft.	Dátum 21. Már. 2011	Berendezés	Megnevezés
CONT-IO Kft.	Nyomat 08. Ápr. 2011	Szender	Megnevezés
Cég			

Megj.	Megj.	Megj.
	Lap	Lap

ELO Anyaglista

+HS39

ALLISON SZERELŐ ÜZEM

ZENIGÖTHÁRD

EPÜLETAUTOMATIKA

Lapszám

110

Darabjegyzék

002 03.01.01

1 2 3 4 5 6 7 8

Készletnév	Menny.	Megnevezés	Típuszám	Szállító	Cikkszám	Oldal/ Funkciószoveg
=BET+FI-13H1	1	Jelző LED kapsz. szer.-re	PIROS LED			Többször tiltás
=F01. K2+FI-26H1	1	Jelző LED kapsz. szer.-re	PIROS LED			F01-K1 kazán 1. hiba
=F01. K3+FI-31H1	1	Jelző LED kapsz. szer.-re	PIROS LED			F01-K2 kazán 2. hiba
=F01. K4+FI-36H1	1	Jelző LED kapsz. szer.-re	PIROS LED			F01-K3 kazán 3. hiba
=BET+FI-19S2	1					
=BET+FI-19S1	1					
=F01. K1+FI-22S1	1					SCH. B&J. NYH E H2 0-1
=F01. K2+FI-27S1	1					SCH. B&J. NYH E U2 H-0-H
=F01. K3+FI-32S1	1					F01-K1+FI/22. H-0-H
=F01. K4+FI-37S1	1					F01-K2+FI/27. H-0-H
=BET+FI-19X1	1					
=BET+FI-19S1	1					SCH. B&J. NYH E U2 H-0-H
=F01. FSZ3+FI-52S1	1					SCH. B&J. NYH E U2 H-0-H
=F01. FSZ3+FI-50S1	1					F01-FS23+FI/50. H-0-H
=F01. FSZ2+FI-47S1	1					F01-FS23+FI/50. H-0-H
=F01. FSZ2+FI-45S1	1					F01-FS22+FI/49. H-0-H
=F01. FSZ1+FI-40S1	1					F01-FS22+FI/49. H-0-H
=BET+FI-12F1	1					
=BET+FI-12F2	1					
=F01. K1+FI-23F1	1					
=F01. K2+FI-28F1	1					
=F01. K3+FI-33F1	1					
=F01. K4+FI-38F1	1					
=F01. FSZ1+FI-41F1	1					
=F01. FSZ3+FI-51F1	1					
=BET+FI-18F2	1					
=F01. FSZ3+FI-53F1	1					
=BET+FI-18F1	1					
=F01. FSZ2+FI-46F1	1					
=BET+FI-10F1	1					
=BET+FI-10F2	1					
=BET+FI-10F5	1					
=BET+FI-10F6	1					
=BET+FI-10F7	1					
=BET+FI-10U1	1					
=BET+FI-11O1	1					
=BET+FI-12O1	1					
=F01. K1+FI-21F1	1					
=F01. K2+FI-26F1	1					
=F01. K3+FI-31F1	1					
=F01. K4+FI-36F1	1					

Megrendelés	Képlet 01. Ápr. 2011	Létesítmény	ALLISON SZERELŐ ÜZEM	Tervezám	+HS39	Megnevezés	EPÜLETAUTOMATIKA	Megj.	Lap	ELO Anyaglista	Megj.	Lapszám
JCI Kft.	Dátum 21. Már. 2011	Berendezés										111
Cég CONT-IO Kft.	Nyomtat 08. Ápr. 2011	Szender										

Darabjegyzék

002 03.01.01

1	2	3	4	5	6	7	8
Készüléknev	Menny.	Megnevezés	Típuszám	Szállító	Cikkszám	Oldal/ Funkciószoveg	Áramút
=BET+FI-19F2	1				SE.LC1-D 09 10 + LR-DN20		
=F01.K1+FI-22K1	1				SE.LC1-D 09 10 + LR-DN20		
=F01.K2+FI-27K1	1				SE.LC1-D 09 10 + LR-DN20		
=F01.K3+FI-32K1	1				SE.LC1-D 09 10 + LR-DN20		
=F01.K4+FI-37K1	1				SE.LC1-D 09 10 + LR-DN20		
=F01.FSZ1+FI-40K2	1				SE.LC1-D 09 10 + LR1-DN20		
=F01.FSZ2+FI-45K2	1				SE.LC1-D 09 10 + LR1-DN20		
=F01.FSZ3+FI-50K2	1				SE.LC1-D 09 10 + LR1-DN20		
=F01.FSZ3+FI-52K2	1				SE.LC1-D 09 10 + LR1-DN20		
=F01.K1+FI-20K1	1				SE.LC1.D 12 10		
=F01.K2+FI-25K1	1				SE.LC1.D 12 10		
=F01.K3+FI-30K1	1				SE.LC1.D 12 10		
=F01.K4+FI-35K1	1				SE.LC1.D 12 10		
=BET+FI-10K1	1				SE.LC1.D 32 11+LR1-DN40		
=BET+FI-14K1	1				SE.RE4-PE11BU 230V RC 1M		
=BET+FI-12T1	1				TR.250VA 400/ 24V RC		
=BET+FI-11T1	1				TR.250VA 400/230V RC		
=XT03+FI-7003	1				XP-9103-000C		
=XT02+FI-6502	1				XP-9105-8304		
=XT02+FI-6503	1				XP-9105-8304		
=XT03+FI-7002	1				XP-9105-8304		
=XT02+FI-6501	1				XT-9100-8304		
=XT03+FI-7001	1				XT-9100-8304		
=F01.K1+FI-22H1	1				ZOLD-PIROS LED		
=F01.K2+FI-27H1	1				ZOLD-PIROS LED		
=F01.K3+FI-32H1	1				ZOLD-PIROS LED		
=F01.K4+FI-37H1	1				ZOLD-PIROS LED		
=F01.FSZ1+FI-40H1	1				ZOLD-PIROS LED		
=F01.FSZ2+FI-45H1	1				ZOLD-PIROS LED		
=F01.FSZ2+FI-47H1	1				ZOLD-PIROS LED		
=F01.FSZ3+FI-50H1	1				ZOLD-PIROS LED		
=F01.FSZ3+FI-52H1	1				ZOLD-PIROS LED		
=F01.K1+FI-20H1	1				Zöld LED Kapcs.szer.-re		

Megrendelés	Kézet 01. Ápr. 2011	Létesztmény	ALLISON SZERELŐ ÜZEM	Tervezám	+HS39	Megnevezés	ÉPÜLETGAZDASÁGIKA	Megj.	Lap	=	ELO Anyaglista	Lapszám	112
Cég	JCI Kft.	Dátum	21. Már. 2011	Berendezés									
	CONT-IO Kft.	Nyomat	08. Ápr. 2011	Szender									

Kábellista

001 03.01.01

1 2 3 4 5 6 7 8

Kábeliszcm	hossz	Forrás	Cél	Összes Felhaszn. érek	Keresztm.	Hossz	Megjegyzés	tervlap
M-AH01-Y1	1X3	=AH01+F1-Y1	YSLCY-0	4+Sh	3	1.5	-	Fűtészelep
M-F01-RC	1X1	=BET+EXT-RC	YSLY	3/PE	3/PE	1.5	-	Tág. tart. betápl.
M-F01-RCU	1X4	=F01+F1-RC	J-Y(ST)Y	2+Sh	2+Sh	0.8	-	Táglási tart. jelzés
M-F01-FSZ1	1X1	=F01.FSZ1+EXT-FSZY	YSLY	3/PE	3/PE	1.5	-	Fűtésziv. szerviz kapcs.
M-F01-FSZ21	1X1	=F01.FSZ2+EXT-FSZY	YSLY	7/PE	6/PE	1.5	-	Fűtésziv. 1.
M-F01-FSZ22	1X2	=F01.FSZ2+EXT-FSZY	YSLY	3/PE	3/PE	1.5	-	Fűtésziv. 1. szerviz kapcs.
M-F01-FSZ23	1X1	=F01.FSZ2+EXT-FSZY	YSLY	7/PE	6/PE	1.5	-	Fűtésziv. 2.
M-F01-FSZ24	1X1	=F01.FSZ2+EXT-FSZY	YSLY	3/PE	3/PE	1.5	-	Fűtésziv. 2. szerviz kapcs.
M-F01-FSZ25	1X2	=F01.FSZ3+EXT-FSZY	YSLY	5/PE	5/PE	1.5	-	Fűtésziv. 1.
M-F01-FSZ26	1X2	=F01.FSZ3+EXT-FSZY	YSLY	3/PE	3/PE	1.5	-	Fűtésziv. 1. szerviz kapcs.
M-F01-FSZ27	1X1	=F01.FSZ3+EXT-FSZY	YSLY	5/PE	5/PE	1.5	-	Fűtésziv. 2.
M-F01-FSZ28	1X2	=F01.FSZ3+EXT-FSZY	YSLY	3/PE	3/PE	1.5	-	Fűtésziv. 2. szerviz kapcs.
M-F01-FSZ29	1X2	=BET+EXT-F01-GMSZ	YSLY	3/PE	3/PE	1.5	-	Gázágnessz.
M-F01-K1A	1X1	=F01.K1+EXT-K1	NY	3/PE	3/PE	1.5	-	Kazán 1. szab.
M-F01-K1B	1X2	=F01.K1+EXT-K1	YSLY	3/PE	3/PE	1.5	-	Kazán 1. szab.
M-F01-K1C	1X3	=F01.K1+EXT-K1	YSLY	3/PE	2	1.5	-	Kazán 1. szab.
M-F01-K1D	1X3	=F01.K1+EXT-K1	YSLCY-0	3+Sh	2	1.5	-	Kazán 1. szab.
M-F01-K1S	1X2	=F01.K1+EXT-K1S	YSLY	3/PE	3/PE	1.5	-	Kazán 1. leválasztó kapcs.
M-F01-K1SZ	1X1	=F01.K1+EXT-K1SZ	NY	5/PE	5/PE	1.5	-	Kazán 1. főkörisziv.
M-F01-K1SZ1	1X3	=F01.K1+EXT-K1SZ	YSLCY-0	3+Sh	2	1.5	-	Kazán 1. sziv. indítás
M-F01-K1SZS	1X2	=F01.K1+EXT-K1SZS	YSLY	3/PE	3/PE	1.5	-	Kazán 1. főkörisziv. szerviz kapcs.
M-F01-K2A	1X1	=F01.K2+EXT-K2	NY	3/PE	3/PE	1.5	-	Kazán 2. szab.
M-F01-K2B	1X2	=F01.K2+EXT-K2	YSLY	3/PE	3/PE	1.5	-	Kazán 2. szab.
M-F01-K2C	1X3	=F01.K2+EXT-K2	YSLY	3/PE	2	1.5	-	Kazán 2. szab.
M-F01-K2D	1X3	=F01.K2+EXT-K2	YSLCY-0	3+Sh	2	1.5	-	Kazán 2. szab.
M-F01-K2S	1X2	=F01.K2+EXT-K2S	YSLY	3/PE	3/PE	1.5	-	Kazán 2. leválasztó kapcs.
M-F01-K2SZ	1X1	=F01.K2+EXT-K2SZ	NY	5/PE	5/PE	1.5	-	Kazán 2. főkörisziv.
M-F01-K2SZ1	1X3	=F01.K2+EXT-K2SZ	YSLCY-0	3+Sh	2	1.5	-	Kazán 2. sziv. indítás
M-F01-K2SZS	1X2	=F01.K2+EXT-K2SZS	YSLY	3/PE	3/PE	1.5	-	Kazán 2. főkörisziv. szerviz kapcs.
M-F01-K3A	1X1	=F01.K3+EXT-K3	NY	3/PE	3/PE	1.5	-	Kazán 3. szab.
M-F01-K3B	1X2	=F01.K3+EXT-K3	YSLY	3/PE	3/PE	1.5	-	Kazán 3. szab.
M-F01-K3C	1X3	=F01.K3+EXT-K3	YSLY	3/PE	2	1.5	-	Kazán 3. szab.
M-F01-K3D	1X3	=F01.K3+EXT-K3	YSLCY-0	3+Sh	2	1.5	-	Kazán 3. szab.
M-F01-K3S	1X2	=F01.K3+EXT-K3S	YSLY	3/PE	3/PE	1.5	-	Kazán 3. leválasztó kapcs.

151

Megrendelô	Kézet 01. Ápr. 2011	Létesítmeny
JCI Kft.	Dátum 09. Már. 2011	Berendezés
CONT-IO Kft.	Nyomat 08. Ápr. 2011	Szender

Tervezô	Tervezô
Tervezô	Szender

Megj.	Megj.	Megj.
Lapszám	Lapszám	Lapszám
150	150	150

EL0/112 = Kábel lista KAB Kábel lista +HS39 =

SZENITGOTHÁRD ALLISON SZERELÔ ÜZEM

EPÜLETAUTOMATIKA

Kábellista

001 03.01.01

Kébszám	Kábelnév	Forrás	hóman	hova	Kábel típus	Összes ér	Felhaszn. erek	Kerestm.	Hossz	Megjegyzés	tervlap
M-F01-K3SZ			1X1	=F01. K3+EXT-K3SZ	NYY	5/PE	5/PE	5/PE	1.5	Kazán 3. főköríszív.	
M-F01-K3SZI			1X3	=F01. K3+EXT-K3SZ	YSLCY-0	3+Sh	2		1.5	Kazán 3. szív. Indítás	
M-F01-K3SZS			1X2	=F01. K3+EXT-K3SZ	YSLY	3/PE	3/PE	3/PE	1.5	Kazán 3. főköríszív. szervíz kapcs.	
M-F01-K4B			1X2	=F01. K4+EXT-K4	NYY	3/PE	3/PE	3/PE	1.5	Kazán 4. szab.	
M-F01-K4C			1X3	=F01. K4+EXT-K4	YSLY	3/PE	2		1.5	Kazán 4. szab.	
M-F01-K4D			1X3	=F01. K4+EXT-K4	YSLCY-0	3+Sh	2		1.5	Kazán 4. szab.	
M-F01-K4S			1X2	=F01. K4+EXT-K4S	YSLY	3/PE	3/PE	3/PE	1.5	Kazán 4. leválasztó kapcs.	
M-F01-K4SZ			1X1	=F01. K4+EXT-K4SZ	NYY	5/PE	5/PE	5/PE	1.5	Kazán 4. főköríszív.	
M-F01-K4SZI			1X3	=F01. K4+EXT-K4SZ	YSLCY-0	3+Sh	2		1.5	Kazán 4. szív. Indítás	
M-F01-K4SZS			1X2	=F01. K4+EXT-K4SZ	YSLY	3/PE	3/PE	3/PE	1.5	Kazán 4. főköríszív. szervíz kapcs.	
M-F01-PK1			1X2	=F01. K1+EXT-PK1	YSLY	3/PE	3/PE	3/PE	1.5	Vízhiány kapcsoló	
M-F01-T0			1X4	=F01+F1-T0	J-Y(ST)Y	2+Sh	2		0.8	Hőmérs. érz.	
M-F01-T1			1X4	=F01+F1-T1	J-Y(ST)Y	2+Sh	2		0.8	Hőmérs. érz.	
M-F01-T2			1X4	=F01+F1-T2	J-Y(ST)Y	2+Sh	2		0.8	Hőmérs. érz.	
M-F01-T3			1X4	=F01+F1-T3	J-Y(ST)Y	2+Sh	2		0.8	Hőmérs. érz.	
M-F01-T4			1X4	=F01+F1-T4	J-Y(ST)Y	2+Sh	2		0.8	Hőmérs. érz.	
M-F01-VL			1X1	=BET+EXT-VL	YSLY	3/PE	3/PE	3/PE	1.5	Vízlányító betápl.	
M-F01-VLJ			1X4	=F01+F1-VL	J-Y(ST)Y	2+Sh	2+Sh		0.8	Vízlányító. Jelzés	
M-HS39-TJ			1X1	=BET+EXT-TJ	YSLY	3/PE	2		1.5	Tűjelzés	
M-KHS			1X2	=BET+EXT-KHS	YSLY	3/PE	3/PE		1.5	Kazánház biztonsági kapcs.	

150

Megrendelő

JCI Kft.

Cég CONT-IO Kft.

Megj. Szender

Kézet 01. Ápr. 2011

Dátum 09. Már. 2011

Nyomat 08. Ápr. 2011

Berendezés

ALLISON SZERELŐ ÜZEM

Tervezés

+HS39

Lap

KAB Kábellista

+

Lapszám

151