

Megj.:	Tervező Szender
Cég	Tervező Szender
CONT-IO Kft.	Nyomat 08. Apr. 2011
JCI Kft.	Dátum 08. Apr. 2011
Létesítmény	Keddt 18. Már. 2011

Tervező Szender	Megj.:	Lap	Tervező Szender
ALLISON SZERELŐ ÜZEM	Megj.:	=	EPÜLETAUTOMATIKA
ALLISON SZERELŐ ÜZEM	Megj.:	=	EPÜLETAUTOMATIKA

Lapszám	1
---------	---

KÉSZÜLT : 2011.04.01.		SZENDER LÁSZLÓ		HI-T-01-5685	
TERVEZŐ:					
MEGBIZÓ	: JCI Kft.				
TERV	: MEGVALÓSULÁSI TERV	EPÜLETAUTOMATIKA			
FILE NÉV	: +VF-DDC				
MEGBIZÓ	: ALLISON SZERELŐ ÜZEM SZENTGÖTTHÁRD				
BERENDEZÉS	: +VF-DDC ALÁLLOMÁS SZEKRENY				
TERV	: MEGVALÓSULÁSI TERV				
TERV FAJTA	: EPÜLETAUTOMATIKA				

TERVEZŐ:	CONT-IO Kft.	MEGBIZÓ:	JOHNSON CONTROLS INT'L Kft.
EPÜLETAUTOMATIKA, ELEKTROMOS TERVEZŐ, KÖNYVELŐ		H-1096 BUDAPEST, GUBACSI U. 6B/1.	
H-2096 ÜRÖM, MUST U. 12.		TEL.: 459-3700	
TEL.: FAX: 06-26-351-804		FAX : 459-3710	
MOBIL: 06-30-241-33-45			

Tartalomjegyzék

001 22. 04. 1996

Kidolgozta

Dátum

Lapadatok (kieg. mezn)

Lapnáv

/1

Eltől

/2

Tartalomjegyzék

=BET+F1/10

Betáplálás

=X142+F1/25

Bővíto modulok

=X142+F1/26

XP Jelezések

=X142+F1/27

Bővíto modulok

=X143+F1/30

XP Jelezések

=X143+F1/31

XP Jelezések

=X144+F1/32

Bővíto modulok

=X144+F1/35

XP Jelezések

=X144+F1/36

XP Jelezések

=X144+F1/37

Bővíto modulok

=X145+F1/40

XP Jelezések

=X145+F1/41

Elosztó elrendezés

=ELO/100

Anaglista

=ELO/110

Kábelista

=KAB/150

Kézet 18. Már. 2011

Dátum 23. Már. 2011

Nyomat 08. Ápr. 2011

Tervező Szender

Berendezés

ALLISON SZERELŐ ÜZEM

Megnevezés

+VF-DDC

Megj.

Tartalomjegyzék

+

Lapszám

2

Megrendelő

JCI Kft.

Cég CONT-IO Kft.

1

=BET+F1/10




Megrendelő	Kézdát 18. Már. 2011	Létesítmény
JCI Kft.	Dátum 23. Már. 2011	Berendezés
Cég CONT-IO Kft.	Nyomat 08. Apr. 2011	Szender

SZENIGOTHÁRD
ALLISON SZERELŐ ÜZEM

Megnevezés
+VF-DDC

Megj.:
Lap =
BET Betáplálás

F1 +
Lapszám 10

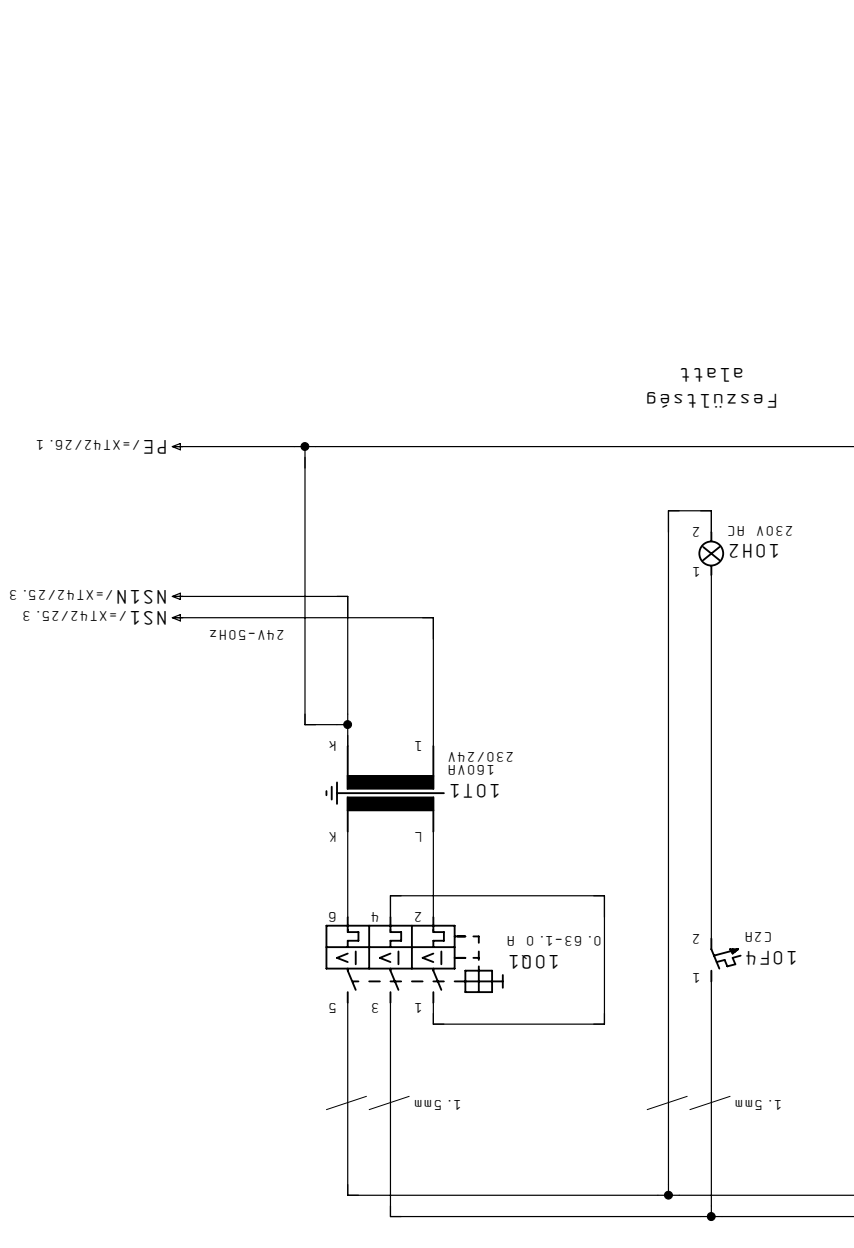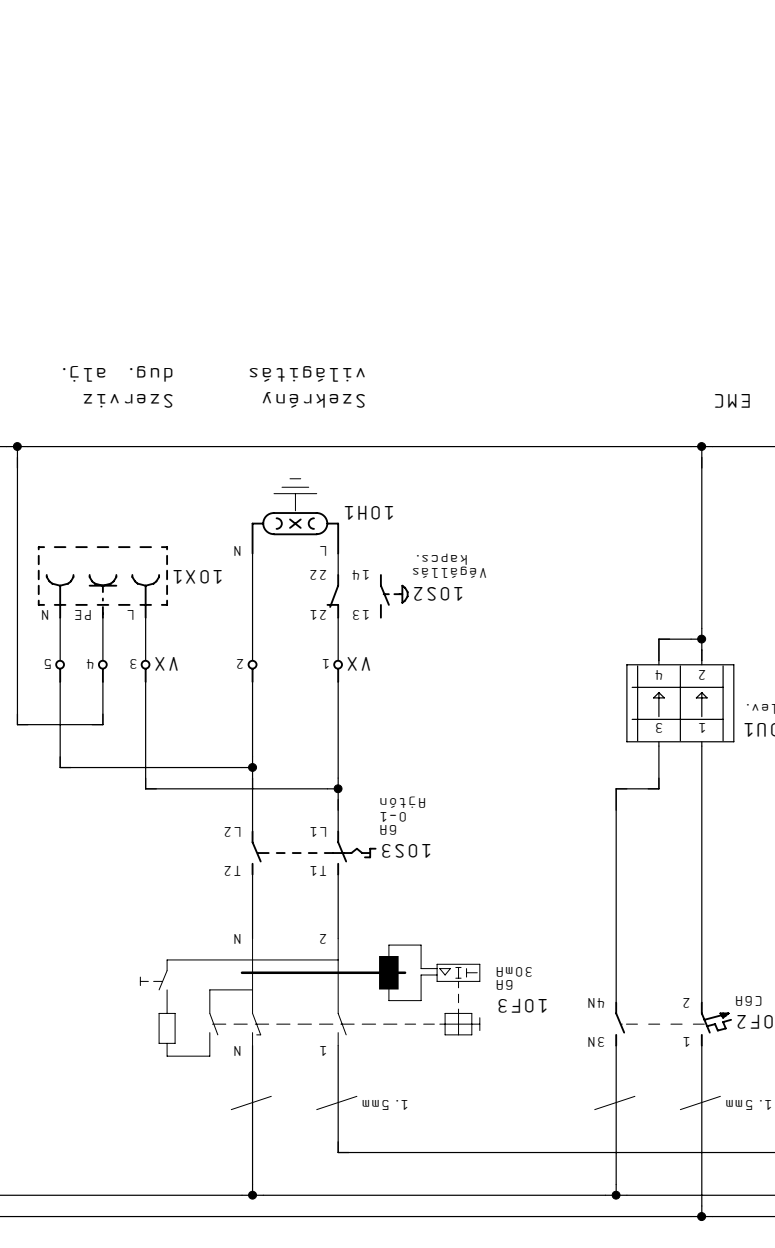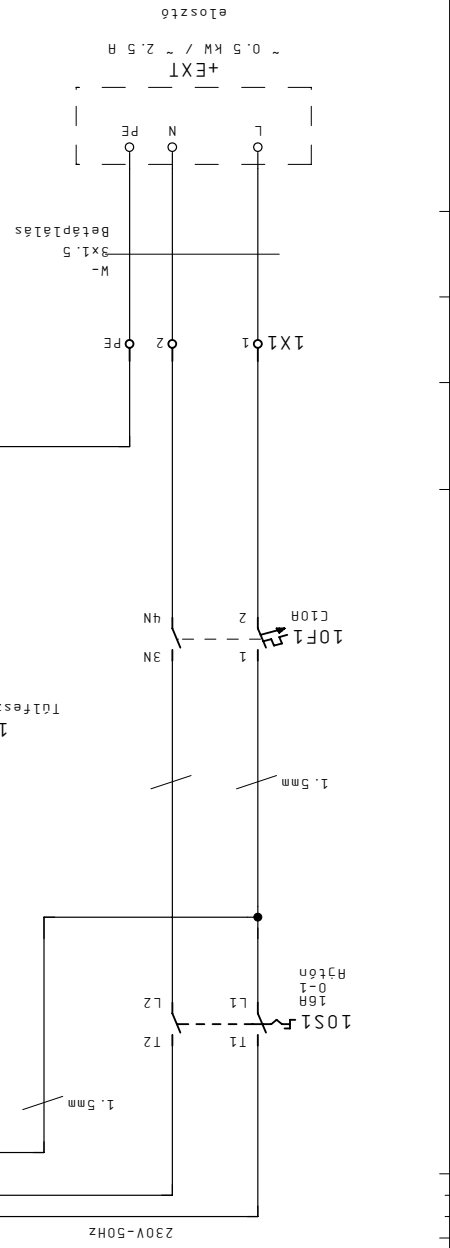


=XT142/25

Megrendelő	Közvet 18. Már. 2011
JCI Kft.	Dátum 23. Már. 2011
Cég CONT-IO Kft.	Nyomtat 08. Apr. 2011
Megj: Szender	Tervező

ALLISON SZERELŐ ÜZEM

+VF-DDC

XT42 Bővíthő modulok

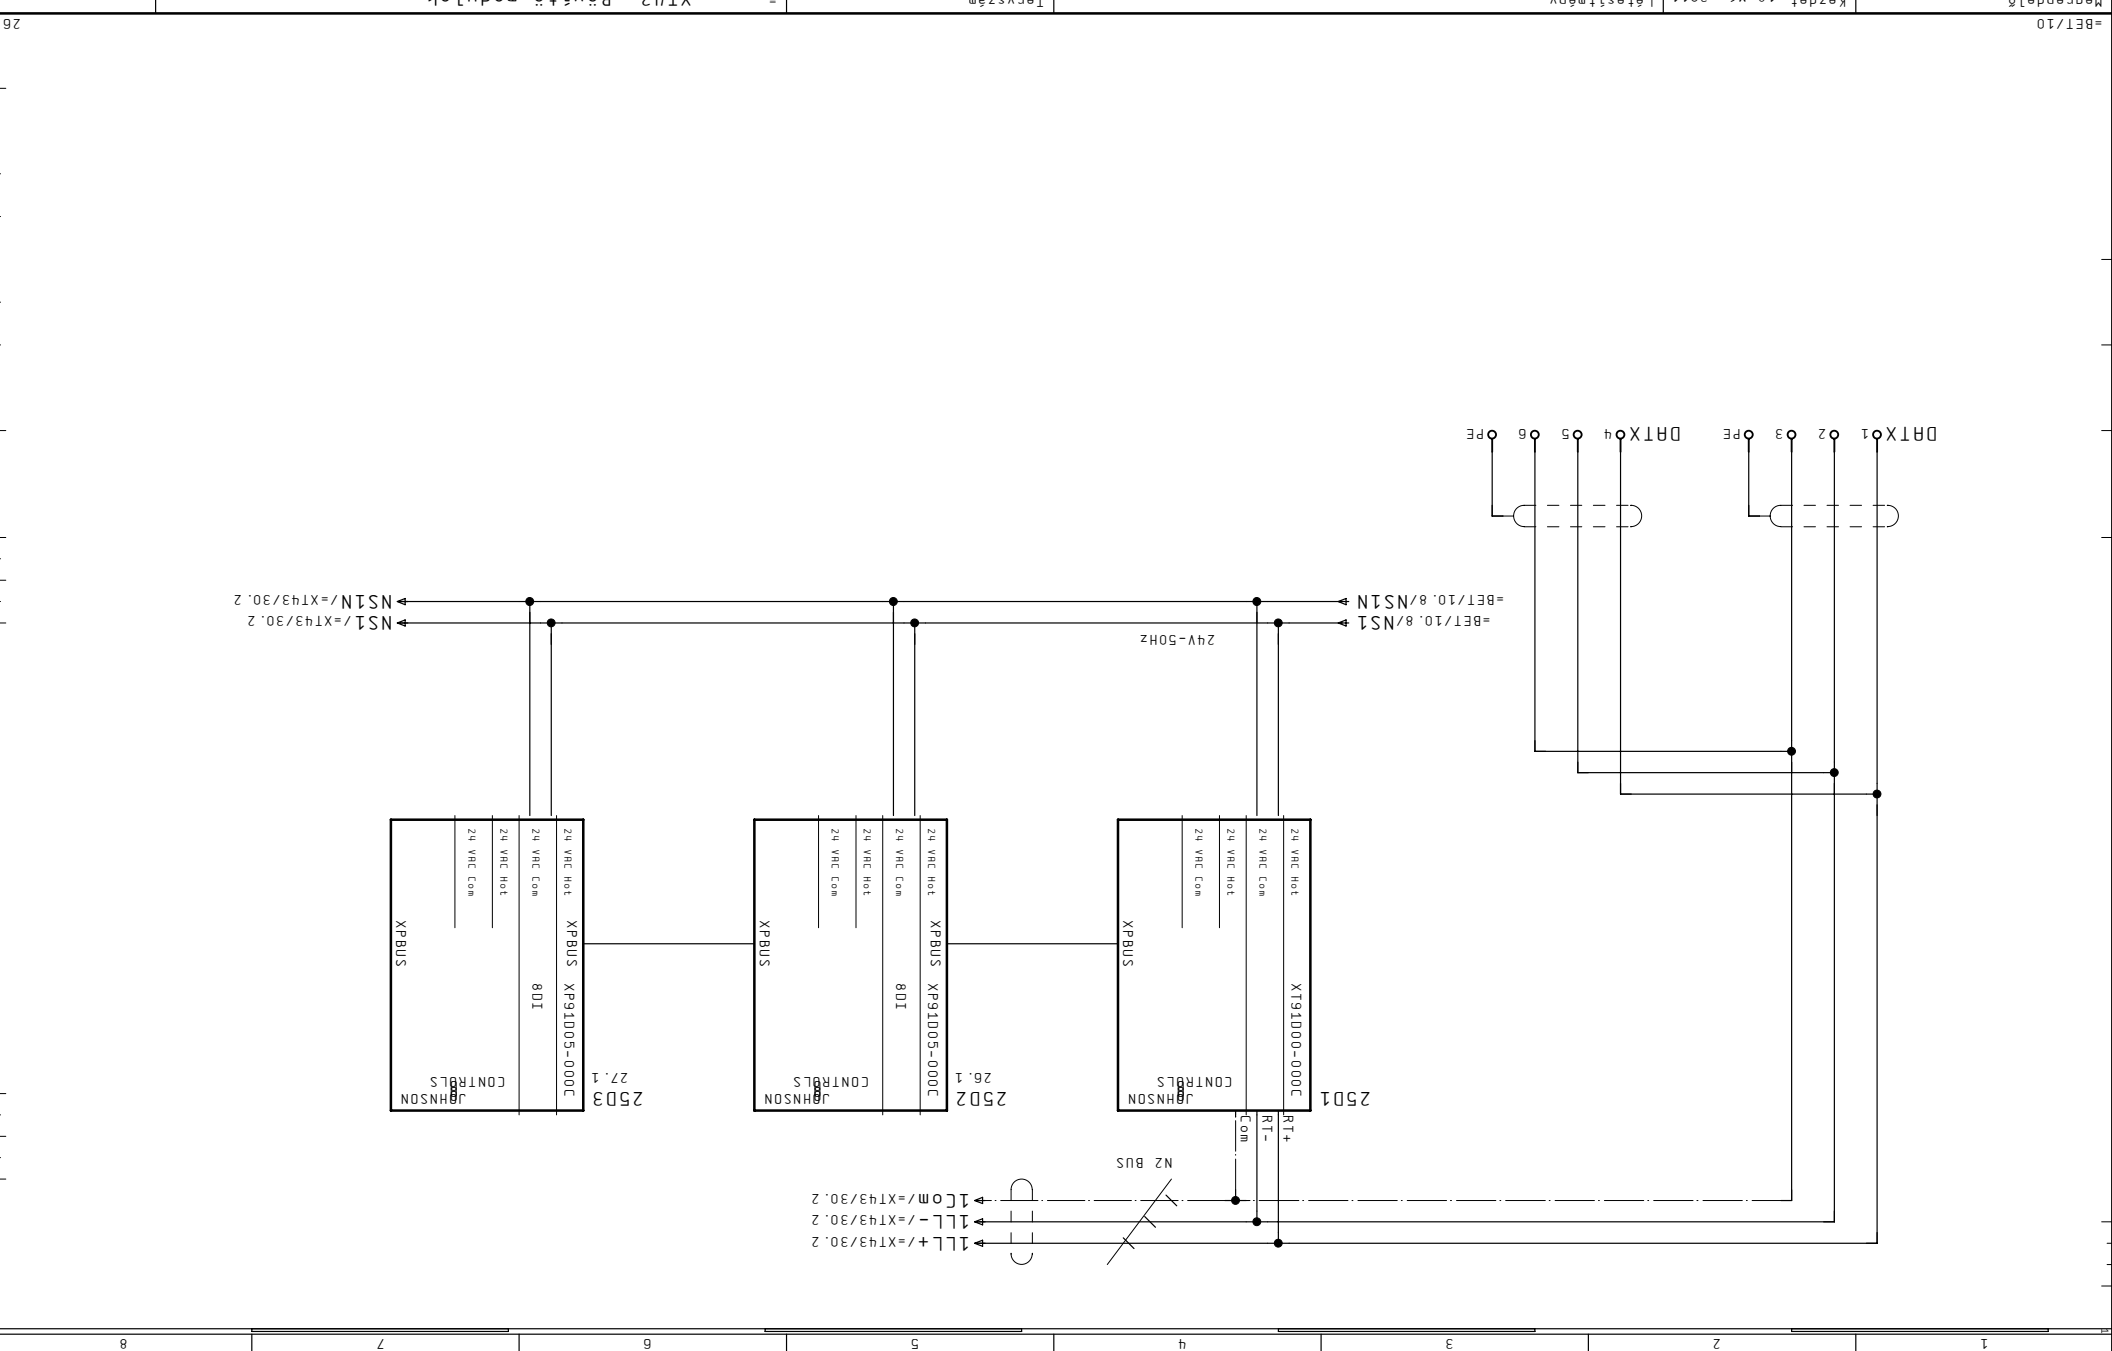

Megj.	Lap	Megj.	Lap
26	=	+	F1
	Tervezés		Megj.
	ÉPÜLETAUTOMATIKA		Lapszám
			25

Megrendelő	Készlet 18. Már. 2011	Létesítmény
JCI Kft.	Dátum 23. Már. 2011	Berendezés
CONT-IO Kft.	Nyomtat 08. Apr. 2011	Szender

ALLISON SZERELŐ ÜZEM

+VF-DDC

Tervezés XT42 XP Jelzések

Megnevezés

ÉPÜLETAUTOMATIKA


Megj.

+

F1

Lapszám

26

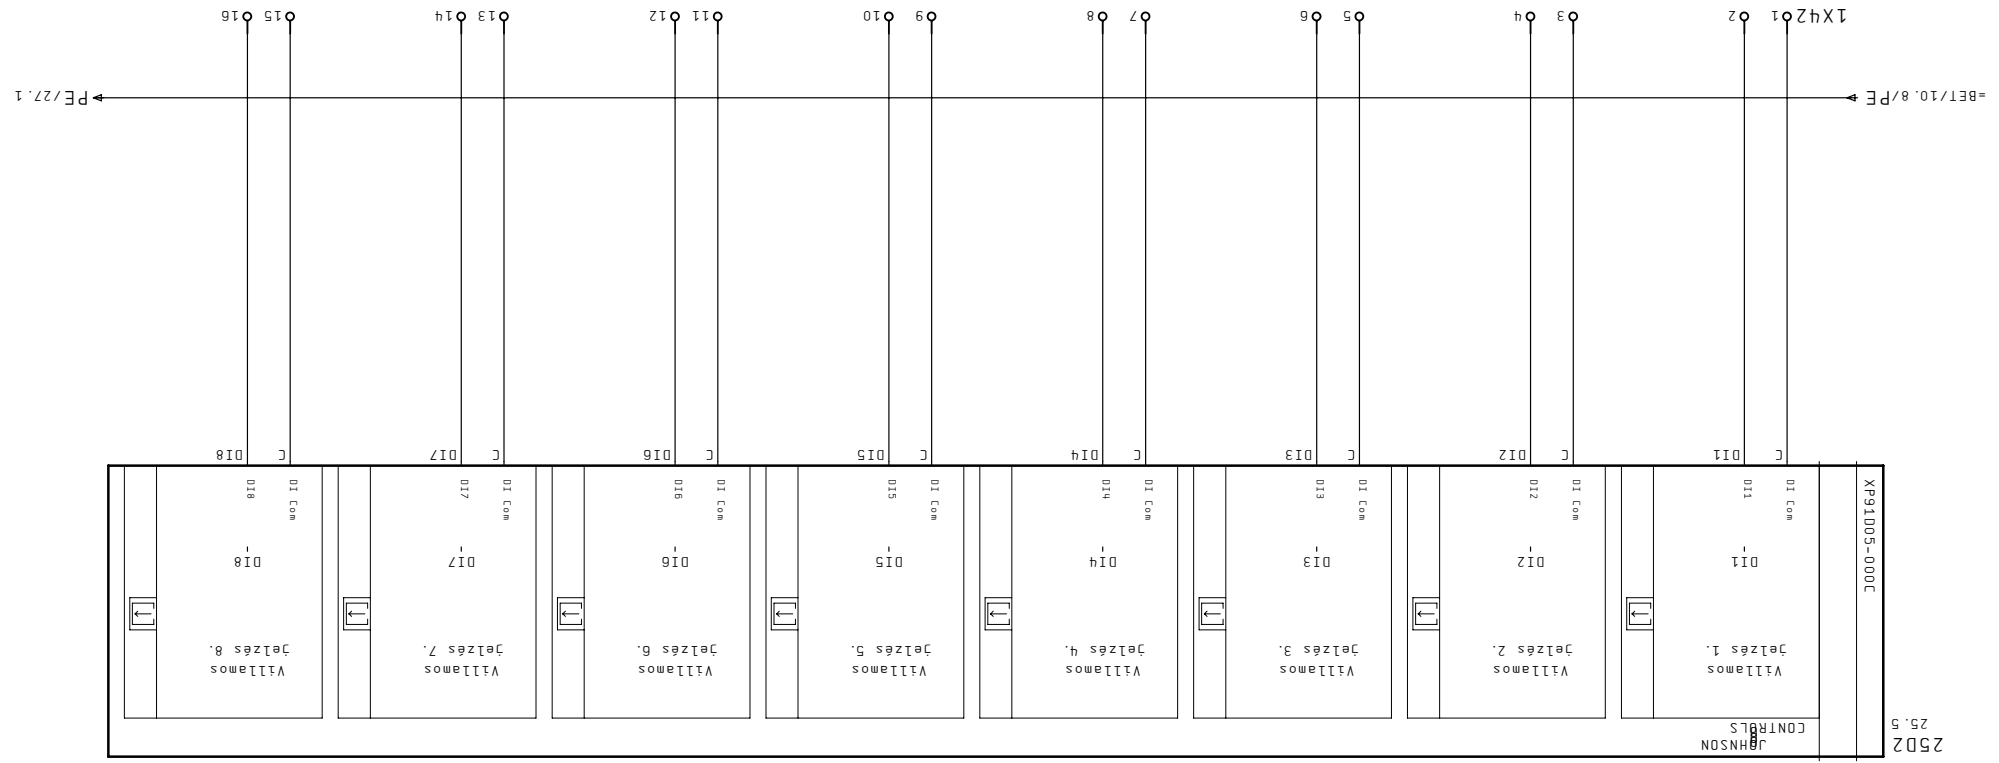

25.5




=BET/10.8/PE ←

← PE/27.1

2503
25.6

JOHNSON
CONTROLS


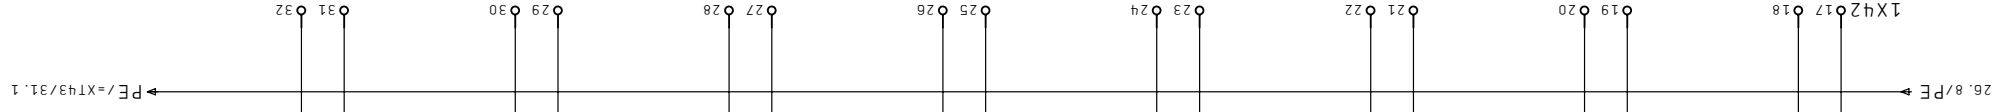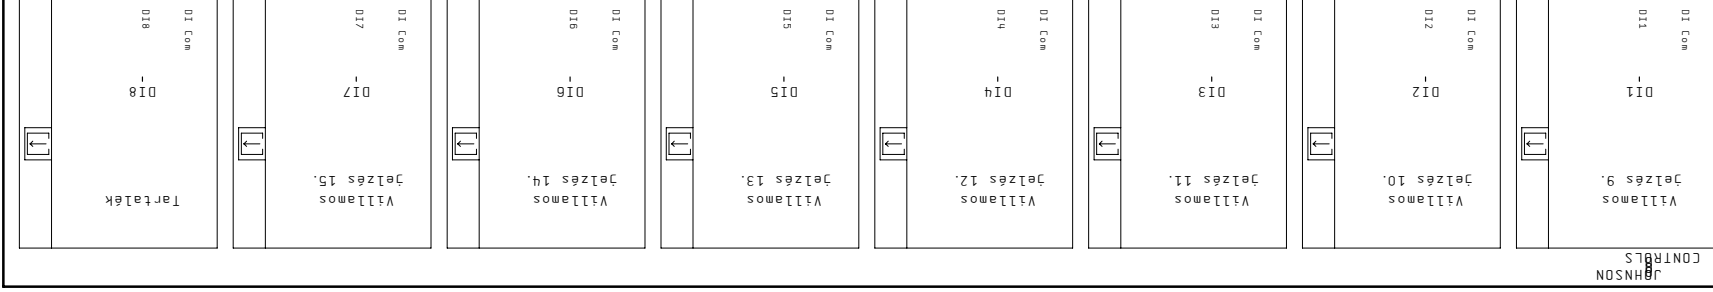

PE=XT43/31.1

26

Megrendelô

Kézet 18. Már. 2011

Létesítmény

ALLISON SZERELÔ ÜZEM

+VF-DDC

Tervezám

= XT42 XP Jéizések

Lap

Megj.

+

F1

Lapszám

27

JCI Kft.

Dátum 23. Már. 2011

Nyomat 08. Apr. 2011

Szender

Berendezés

Megnevezés

ÉPÜLETAUTOMATIKA

=XT43/30

8

7

6

5

4

3

2

1


Megrendelő	JCI Kft.
Készlet	18. Már. 2011
Dátum	23. Már. 2011
Nyomtat	08. Apr. 2011
Szender	Berendezés

=XT42/27

ALLISON SZERELŐ ÜZEM

Tervezés
+VF-DDC



Megj.:
Lapszám 30

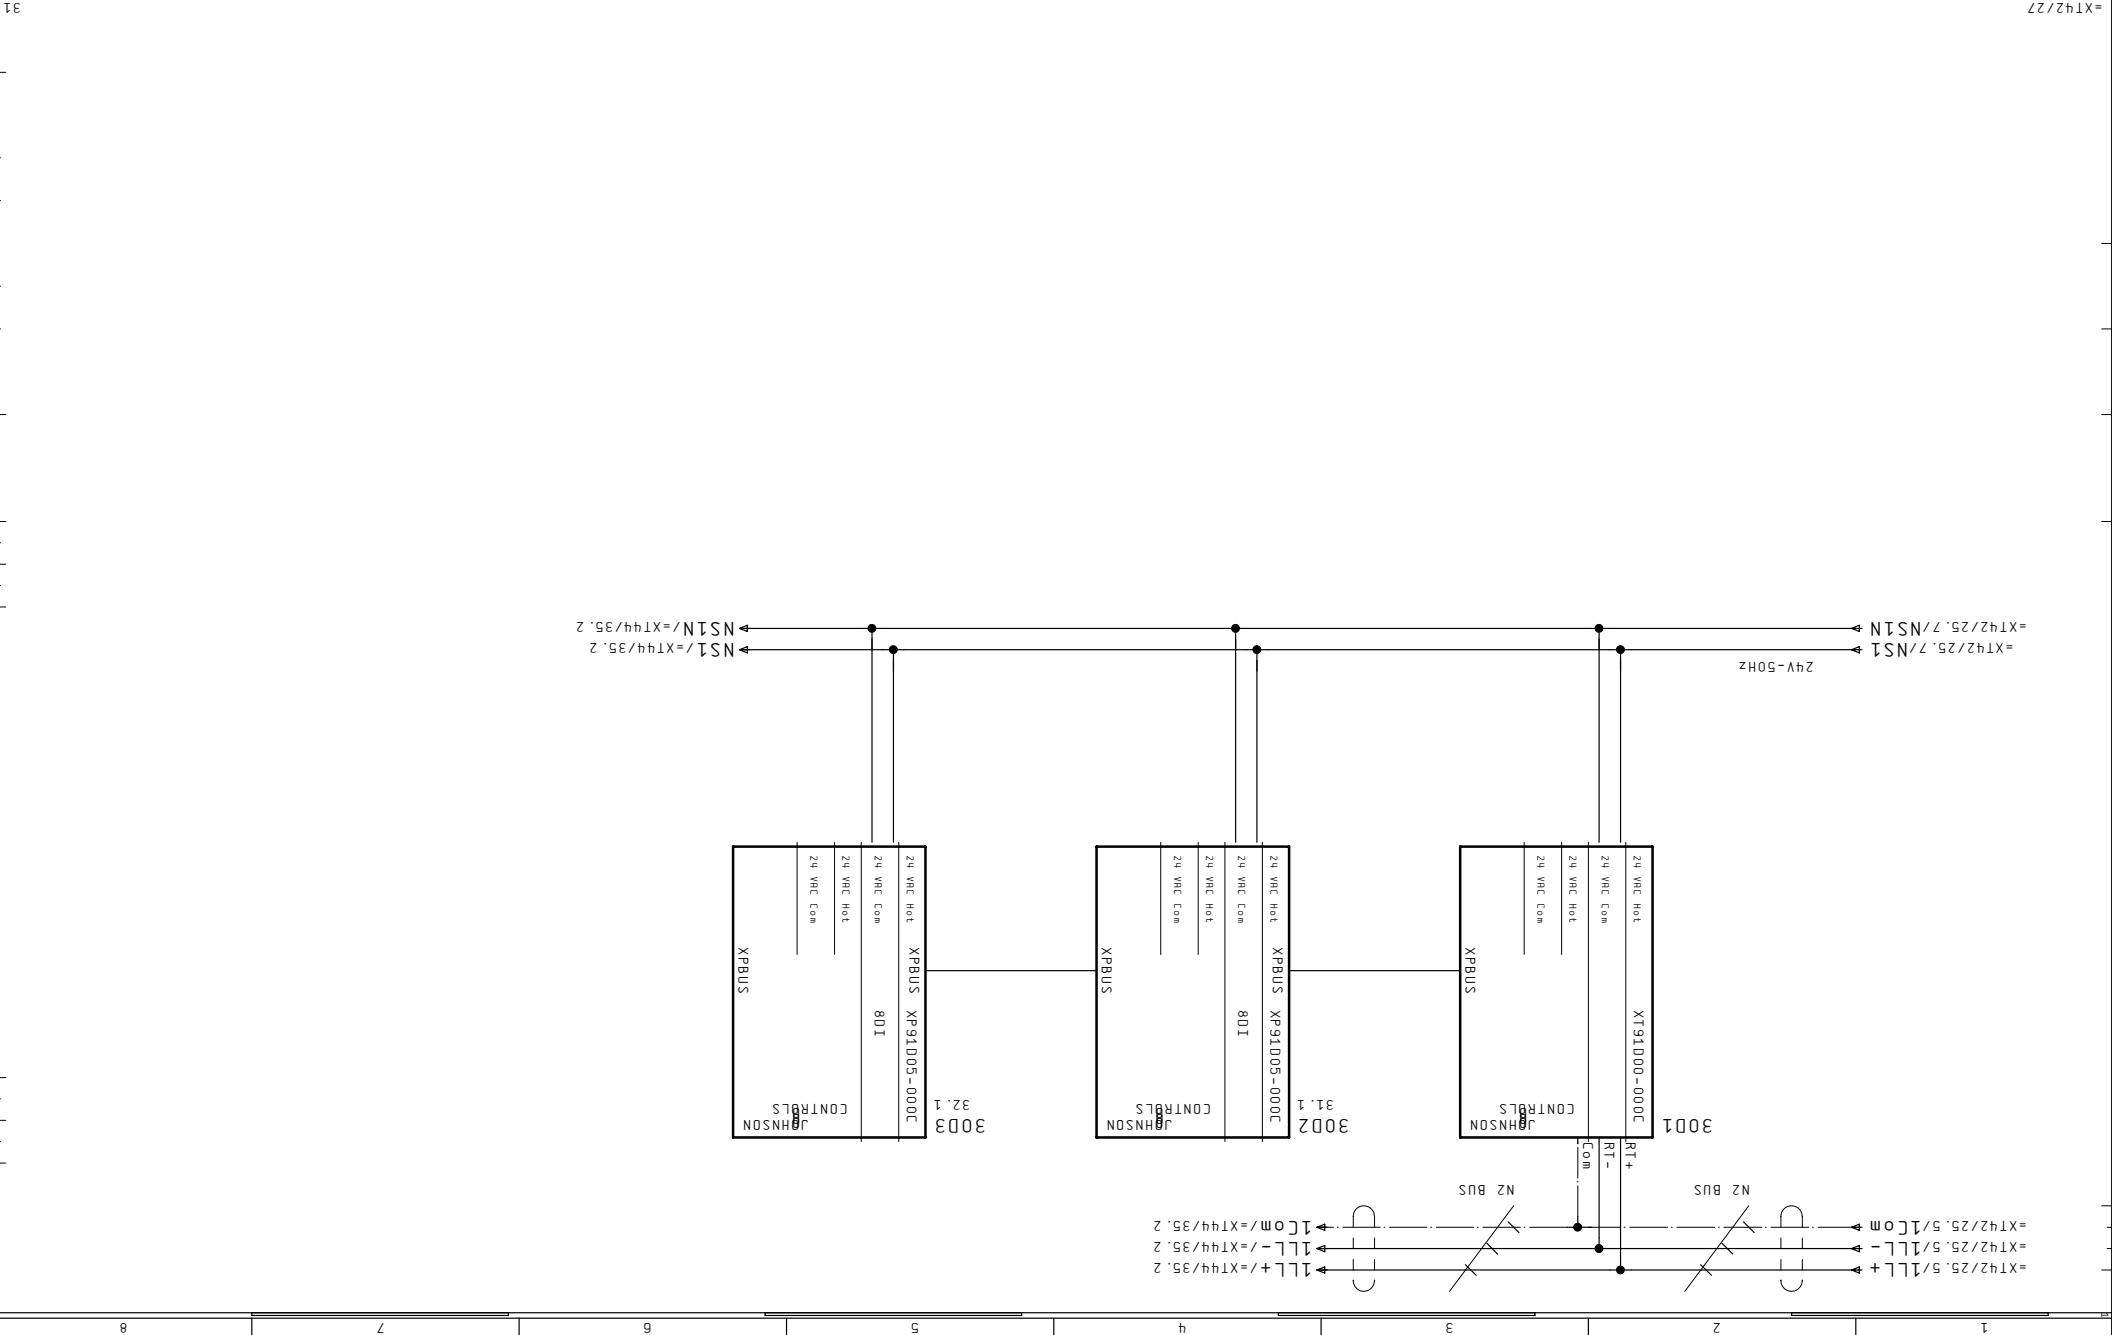

30D2

30.4

JOHNSON
CONTROLS

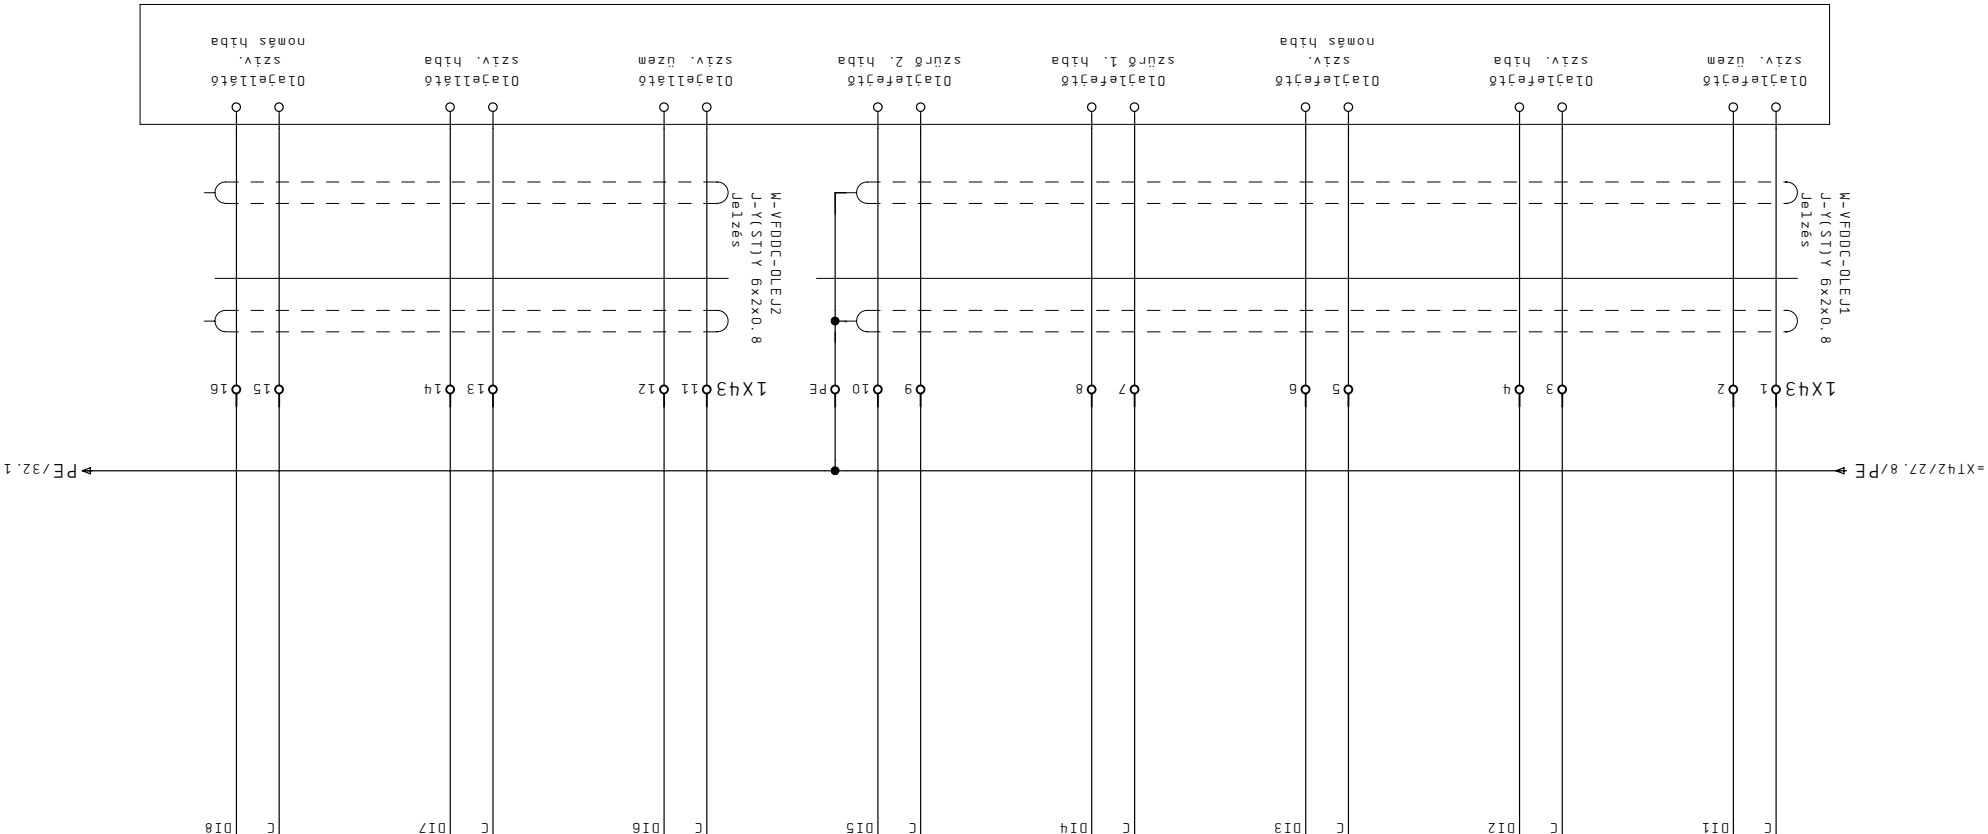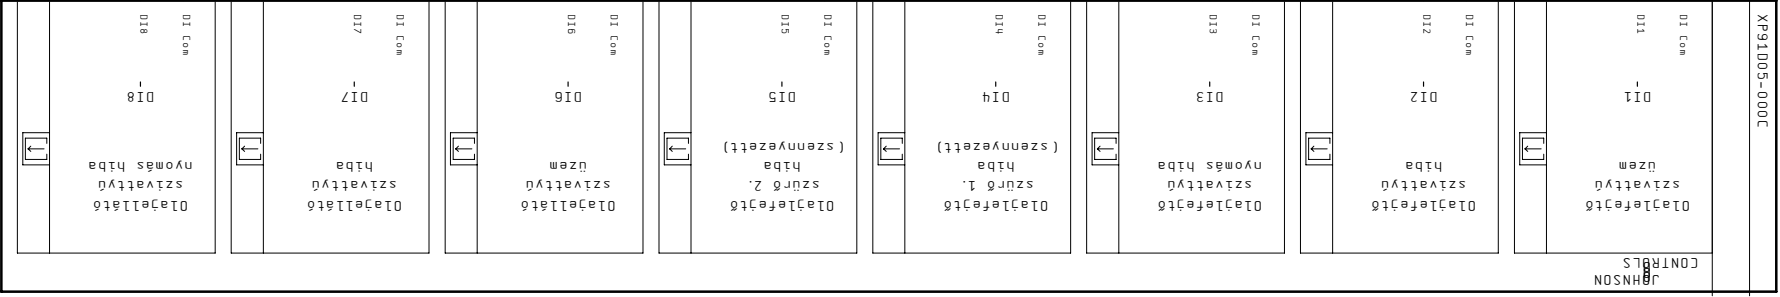



30

Megrendelő	Kézet 18. Már. 2011	Létesítmény	ALLISON SZERELŐ ÜZEM	Tervező	+VF-DDC	Lap	=	XT43 XP Jelzések	Megj.	+	F1	Lapszám	31
JCI Kft.	Dátum 23. Már. 2011	Berendezés	SZENIGOTI HÁRD	Megj.	ÉPÜLETAUTOMATIKA	Megj.							
Cég CONT-IO Kft.	Nyomat 08. Ápr. 2011	Szender											

30D3
30.5

XP91005-000C

JOHNSON
CONTROLS

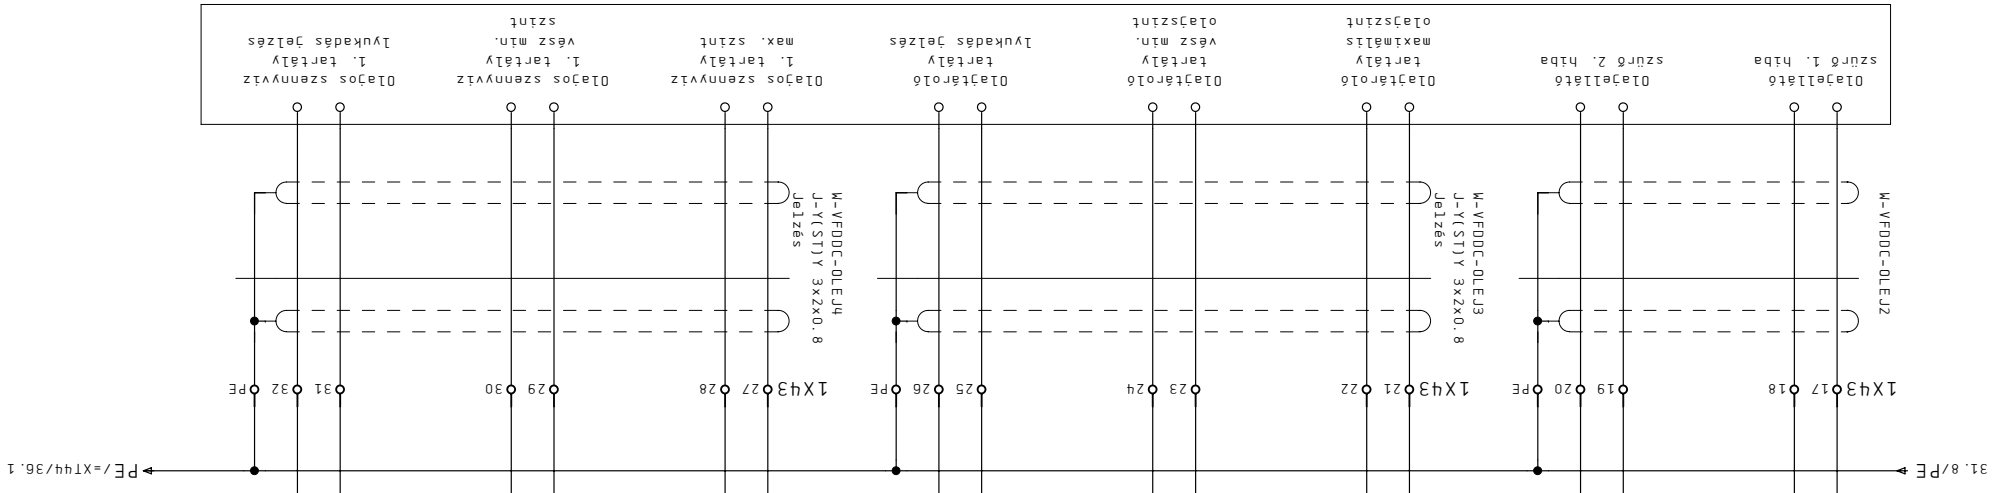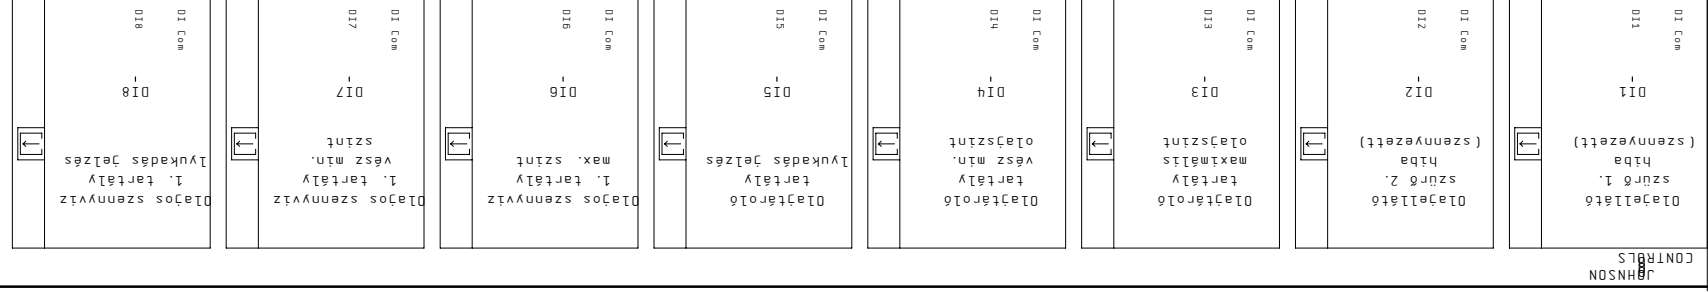

+EXT
Olajellátó
vezérlőszekrény

Megrendelő	Kézet 18. Már. 2011	Létesítmény	ALLISON SZERELŐ ÜZEM	Tervező	+VF-DDC	Lap	=	XT43 XP Jelzések
JCI Kft.	Dátum 23. Már. 2011	Berendezés	ÉPÜLETAUTOMATIKA	Megj.	Megj.	Megj.	+	F1
Cég CONT-IO Kft.	Nyomat 08. Ápr. 2011	Szender						Lapszám

31


Megrendelő	JCI Kft.
Készlet	18. Már. 2011
Dátum	23. Már. 2011
Nyomtat	08. Apr. 2011
Szender	Berendezés

=XT43/32

Megj.	Tervező	Szentgöthárd
Cég	CONT-IO Kft.	Szentgöthárd

Megrendelő	Tervező	Megnevezés
		ÉPÜLETAUTOMATIKA

Megj.	Tervező	Szentgöthárd
Cég	CONT-IO Kft.	Szentgöthárd

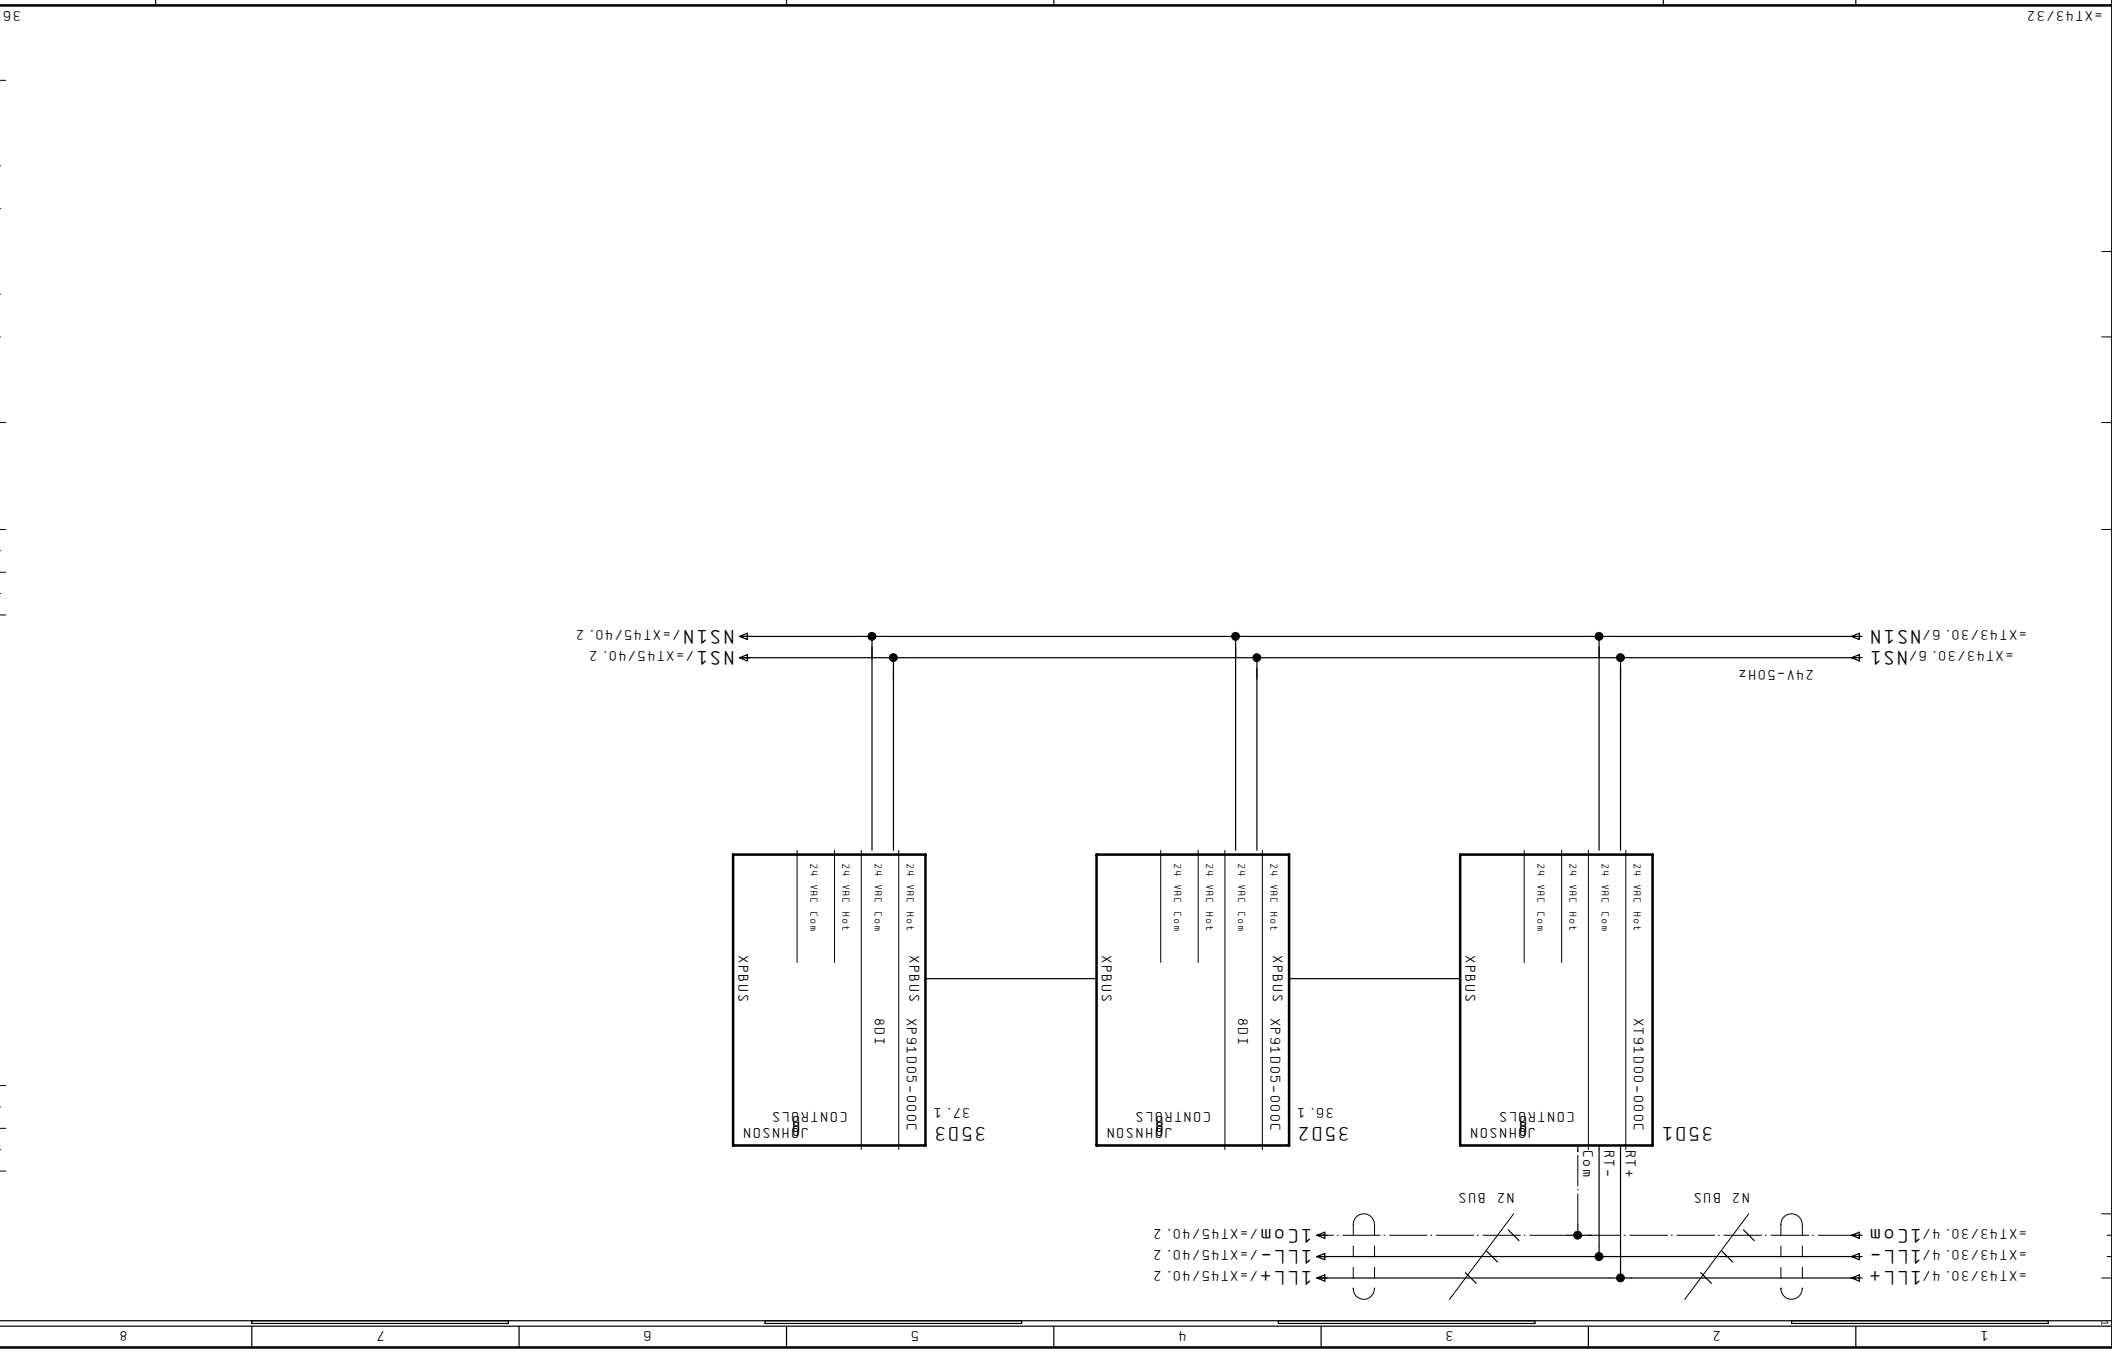


1	2	3	4	5	6	7	8
---	---	---	---	---	---	---	---


35D2
35.4

JOHNSON
CONTROLS

PP91005-000C

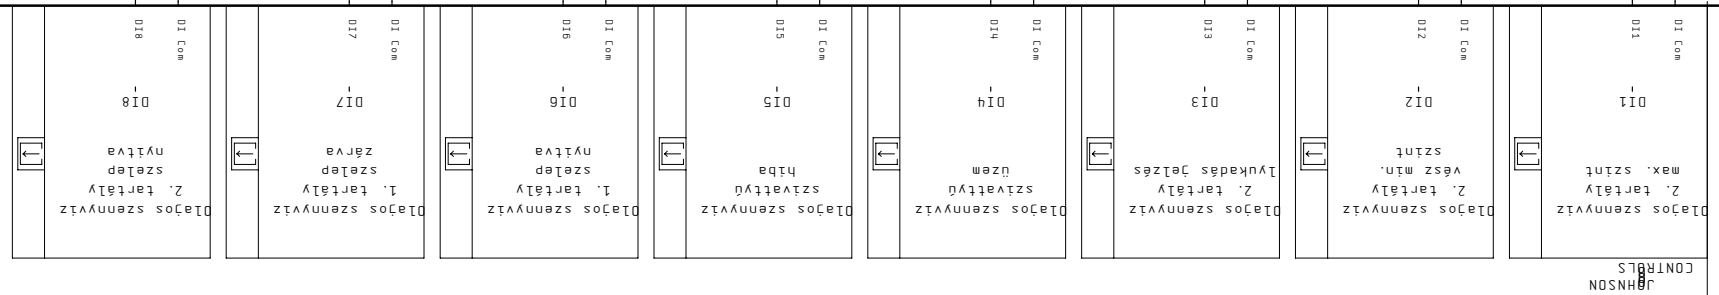

=XT43/32.8/PE → PE/37.1 ←

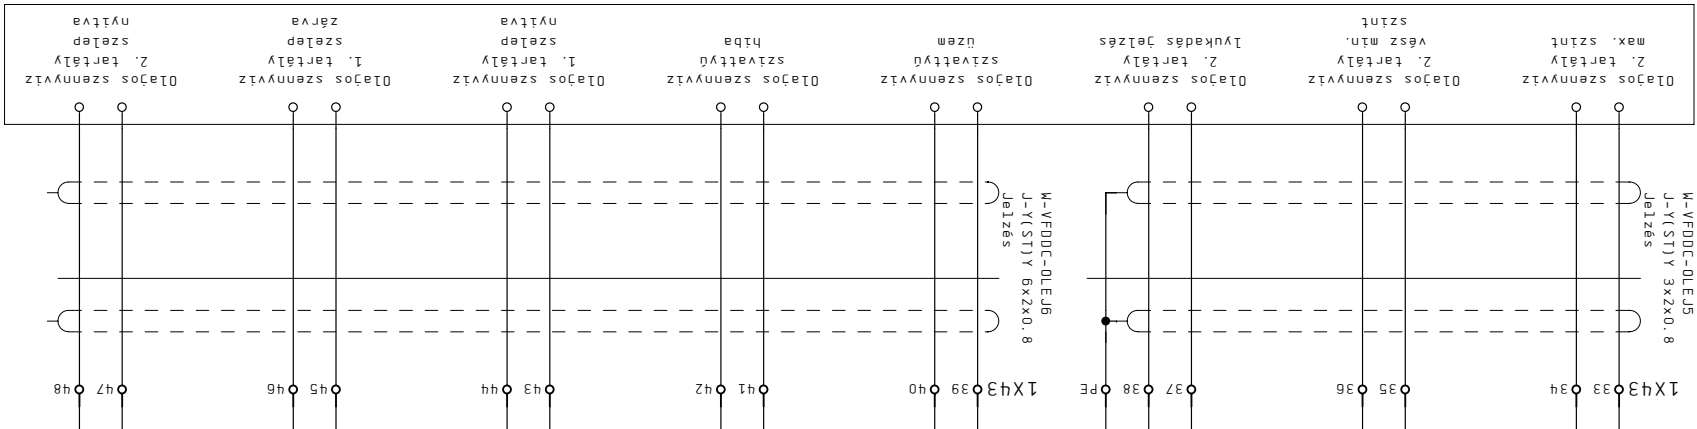

+EXT
01ajléltáto
vezérlőszekrény

01ajtos szenyviz 2. tartály max. szint
 01ajtos szenyviz 2. tartály vész min. szint
 01ajtos szenyviz 2. tartály lyukadás jelzés
 01ajtos szenyviz szivattyú üzem
 01ajtos szenyviz szivattyú hiba
 01ajtos szenyviz 1. tartály nyitva
 01ajtos szenyviz 1. tartály szelep zárva
 01ajtos szenyviz 2. tartály szelep nyitva

Megrendelő	Kézet 18. Már. 2011	Létesítmény
JCI Kft.	Dátum 23. Már. 2011	
Cég CONT-IO Kft.	Nyomtat 08. Ápr. 2011	Berendezés
Megj:	Tervező Szender	SZENIGOTIÁRD

Tervező	+VF-DDC	Megnevezés
Lap	XT44 XP Jelzések	ÉPÜLETAUTOMATIKA
Megj.		

+	F1
---	----

Lapszám	36
---------	----

3503

35.5

JOHNSON


CONTROLS

PP91005-000C



36. 8/PE →

← PE=/XT45/41.1

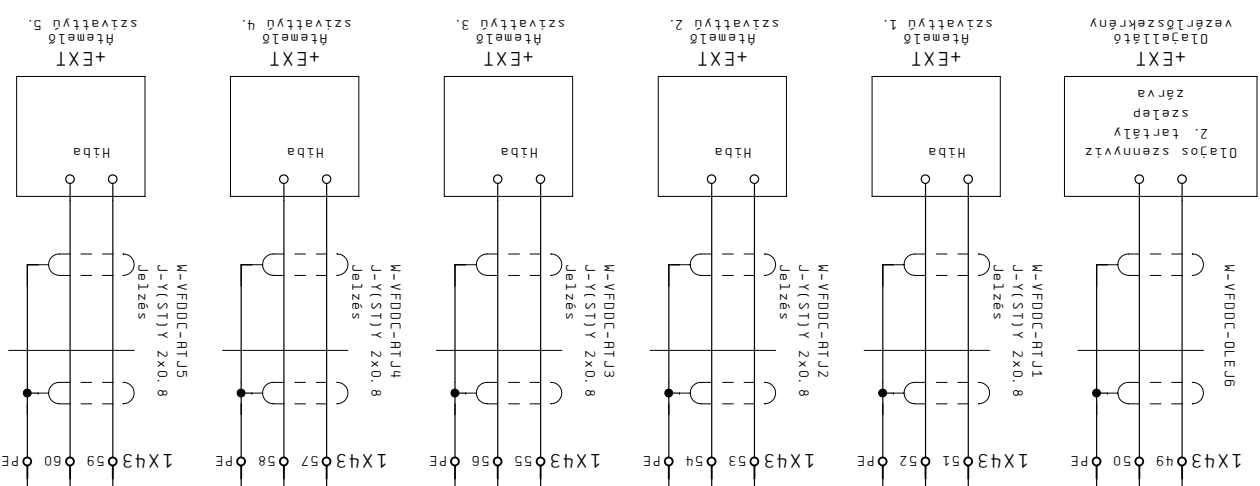

Tervszám = XT44 XP Jelzések

Lap: Megj. Megj. F1 +

Lapszám

Megrendelő	JCI Kft.	Dátum	23. Már. 2011
	CONT-IO Kft.	Nyomat	08. Apr. 2011
		Tervező	Szendér

Létesítmény: ALLISON SZERELŐ ÜZEM

Megnevezés: +VF-DDC


Megnevezés: EPÜLETAUTOMATIKA

Lapszám: 37

Megrendelő	JCI Kft.
Kézet	18. Már. 2011
Létesítmény	
Dátum	23. Már. 2011
Nyomat	08. Ápr. 2011
Szender	Berendezés

Megrendelő	ALLISON SZERELŐ ÜZEM
Tervező	ÉPÜLETAUTOMATIKA
Megj.	Lap
	=
	XT45 Bővíítő modulok

Megj.	CONT-IO Kft.
Cég	CONT-IO Kft.
Lapszám	F1
	+
	40

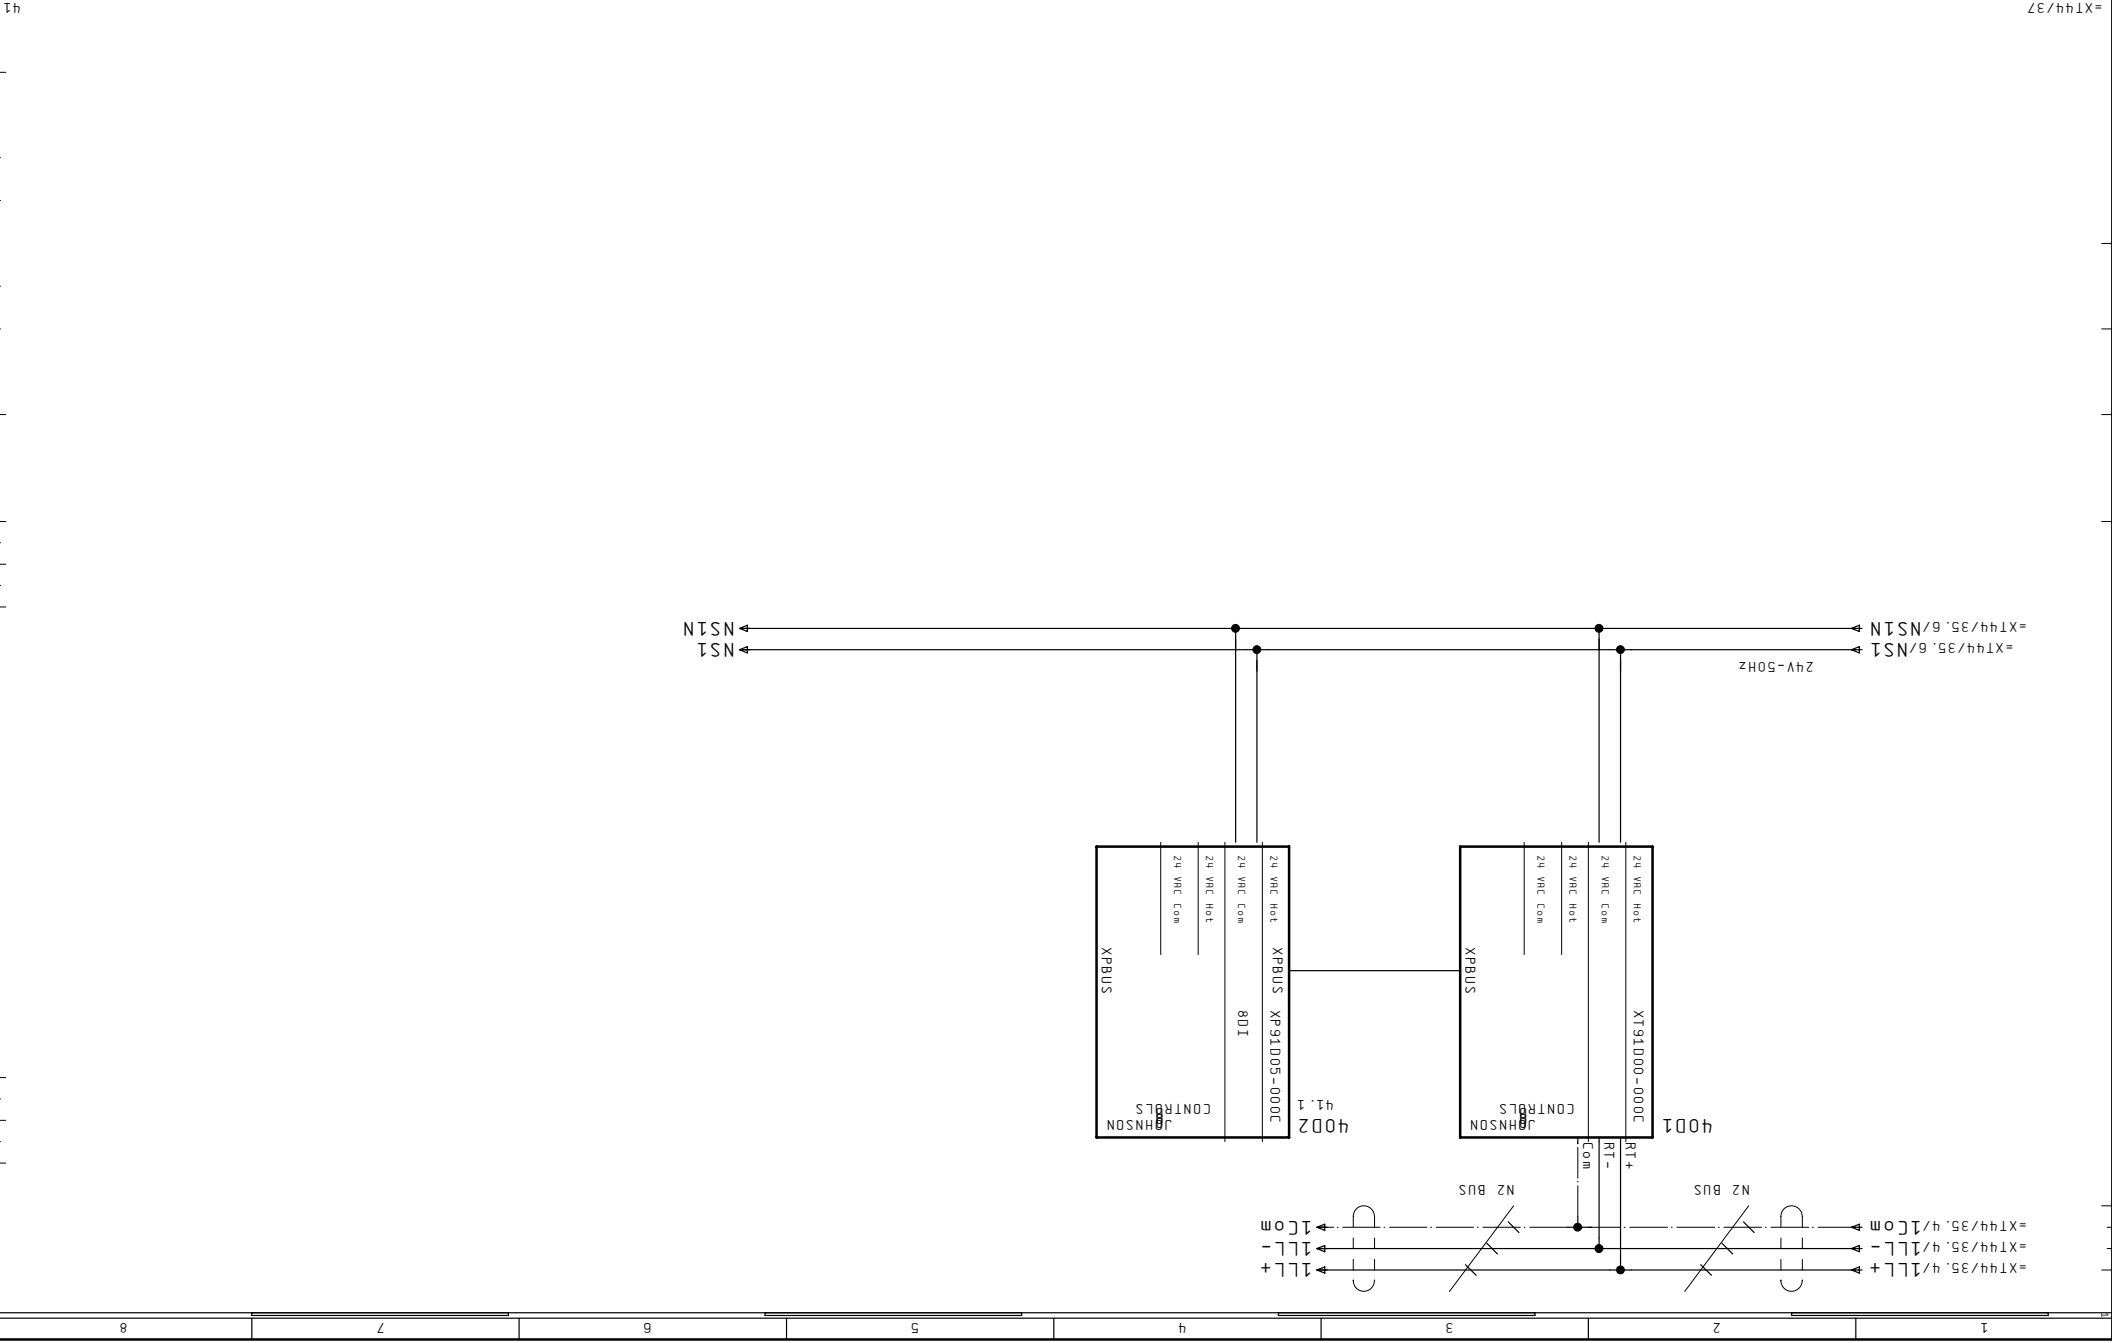


8	7	6	5	4	3	2	1
---	---	---	---	---	---	---	---

Megrendelő	JCI Kft.
Cég	CONT-IO Kft.
Megj:	Tervező Szender
	Nyomtat 08. Ápr. 2011
	Dátum 23. Már. 2011
	Létesítmény

Berendezés	ALLISON SZERELŐ ÜZEM
Megnevezés	+VF-DDC
Tervező	XP Jéizések

Lapszám	41
Megj.	F1
Lap	XT45 XP Jéizések
Tervező	=

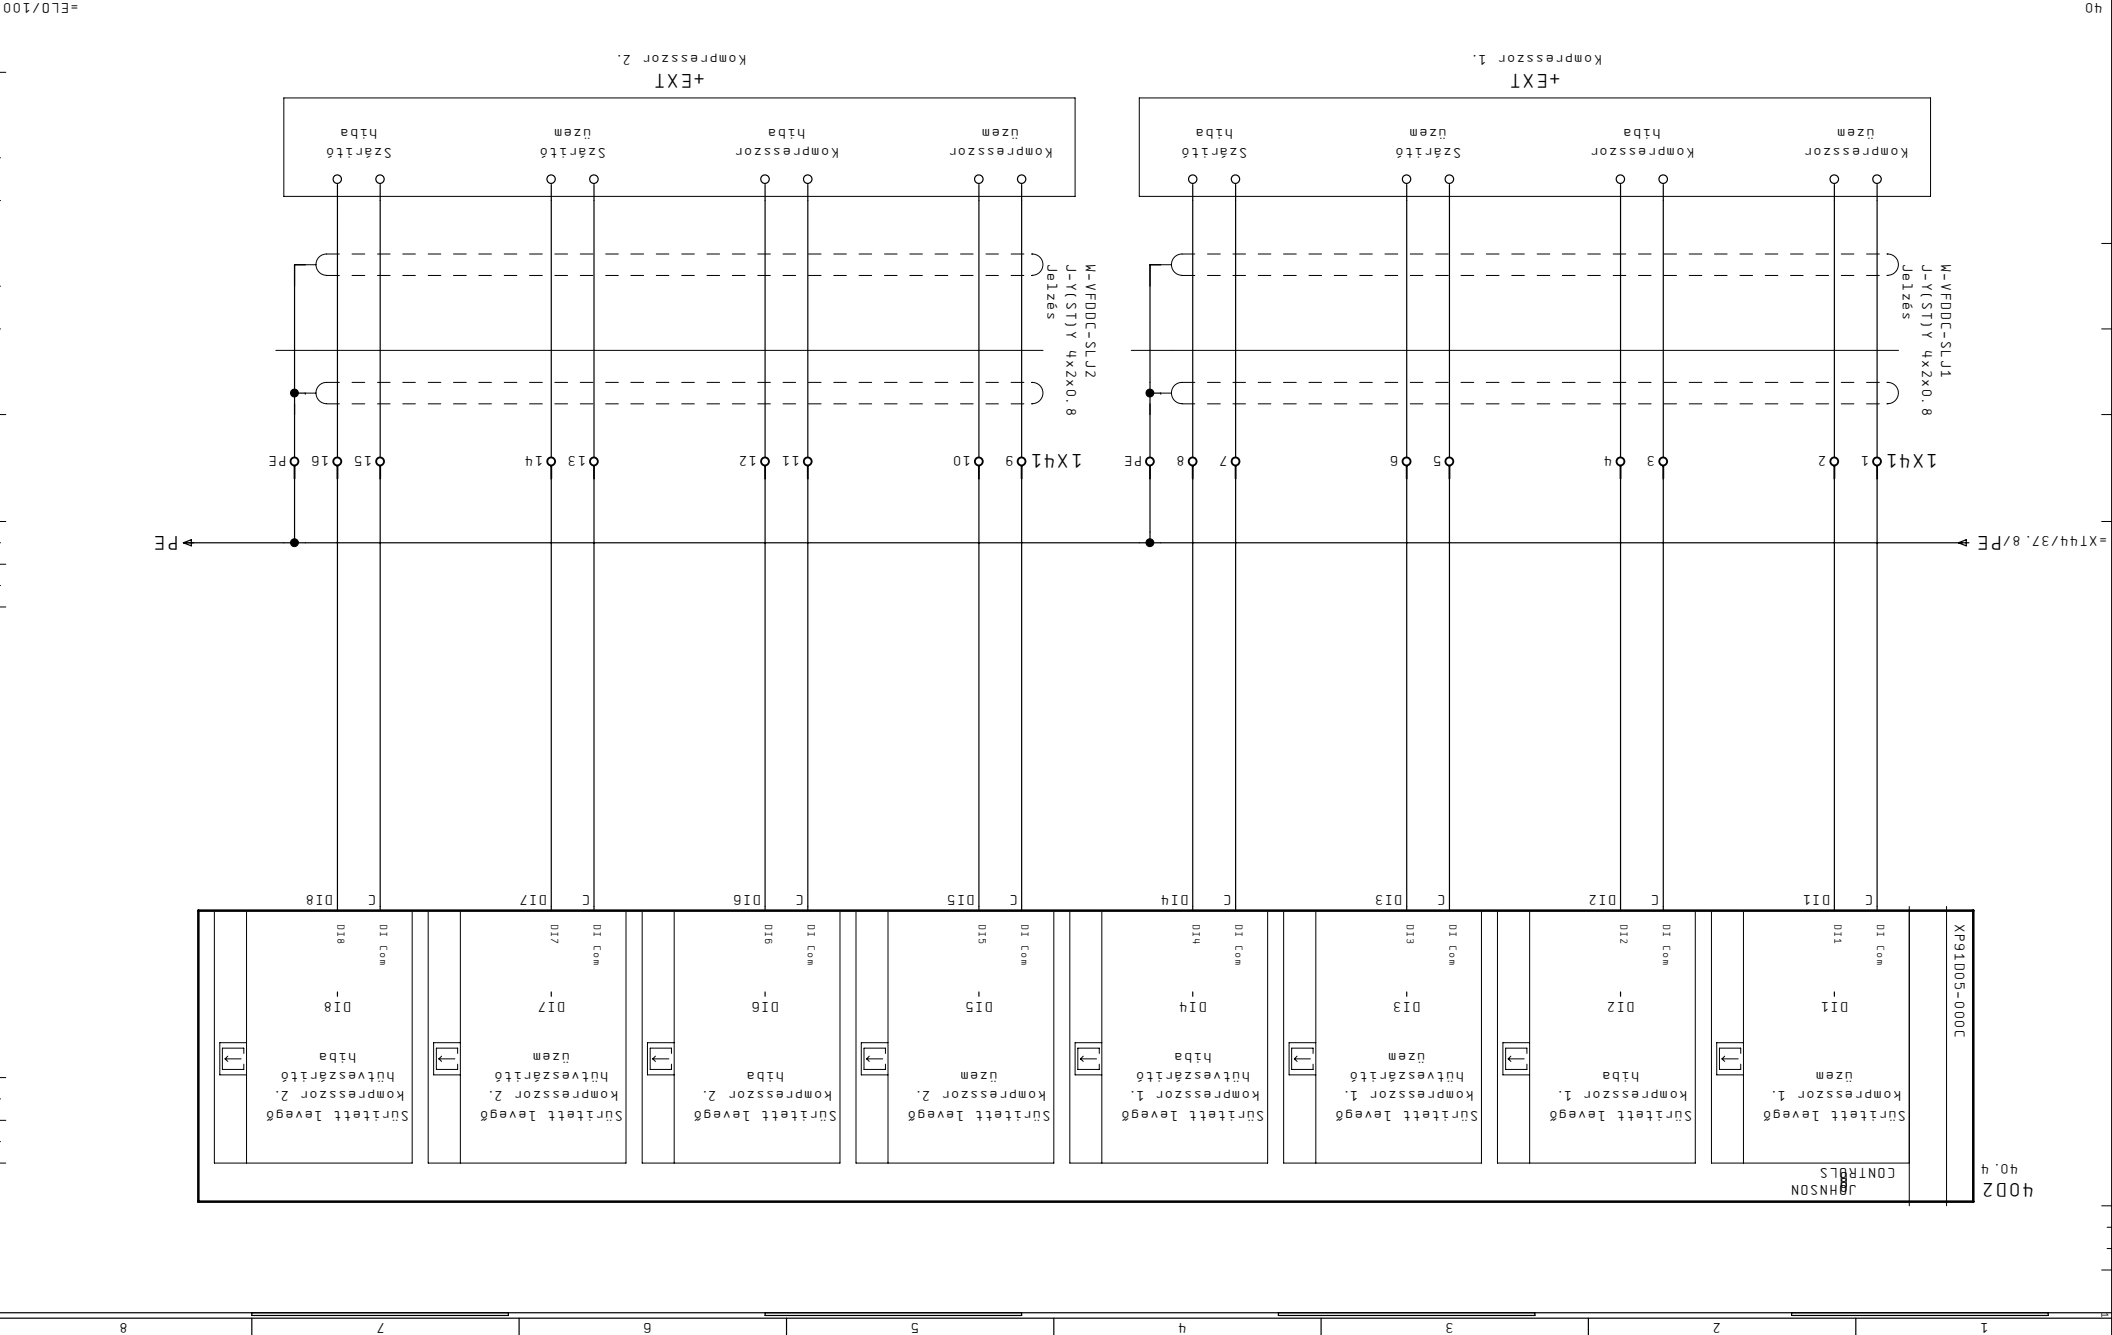


Megrendelő	Kézet 18. Már. 2011	Létesítmény
JCI Kft.	Dátum 21. Már. 2011	Berendezés
CONT-IO Kft.	Nyomat 08. Apr. 2011	Tervező Szender
Cég	CONT-IO Kft.	Megj:

SZENIGOTHÁRD
ALLISON SZERELŐ ÜZEM

Tervezés
+VF-DDC

Megj.:
ELO Elosztó elrendezés

Lapszám
100

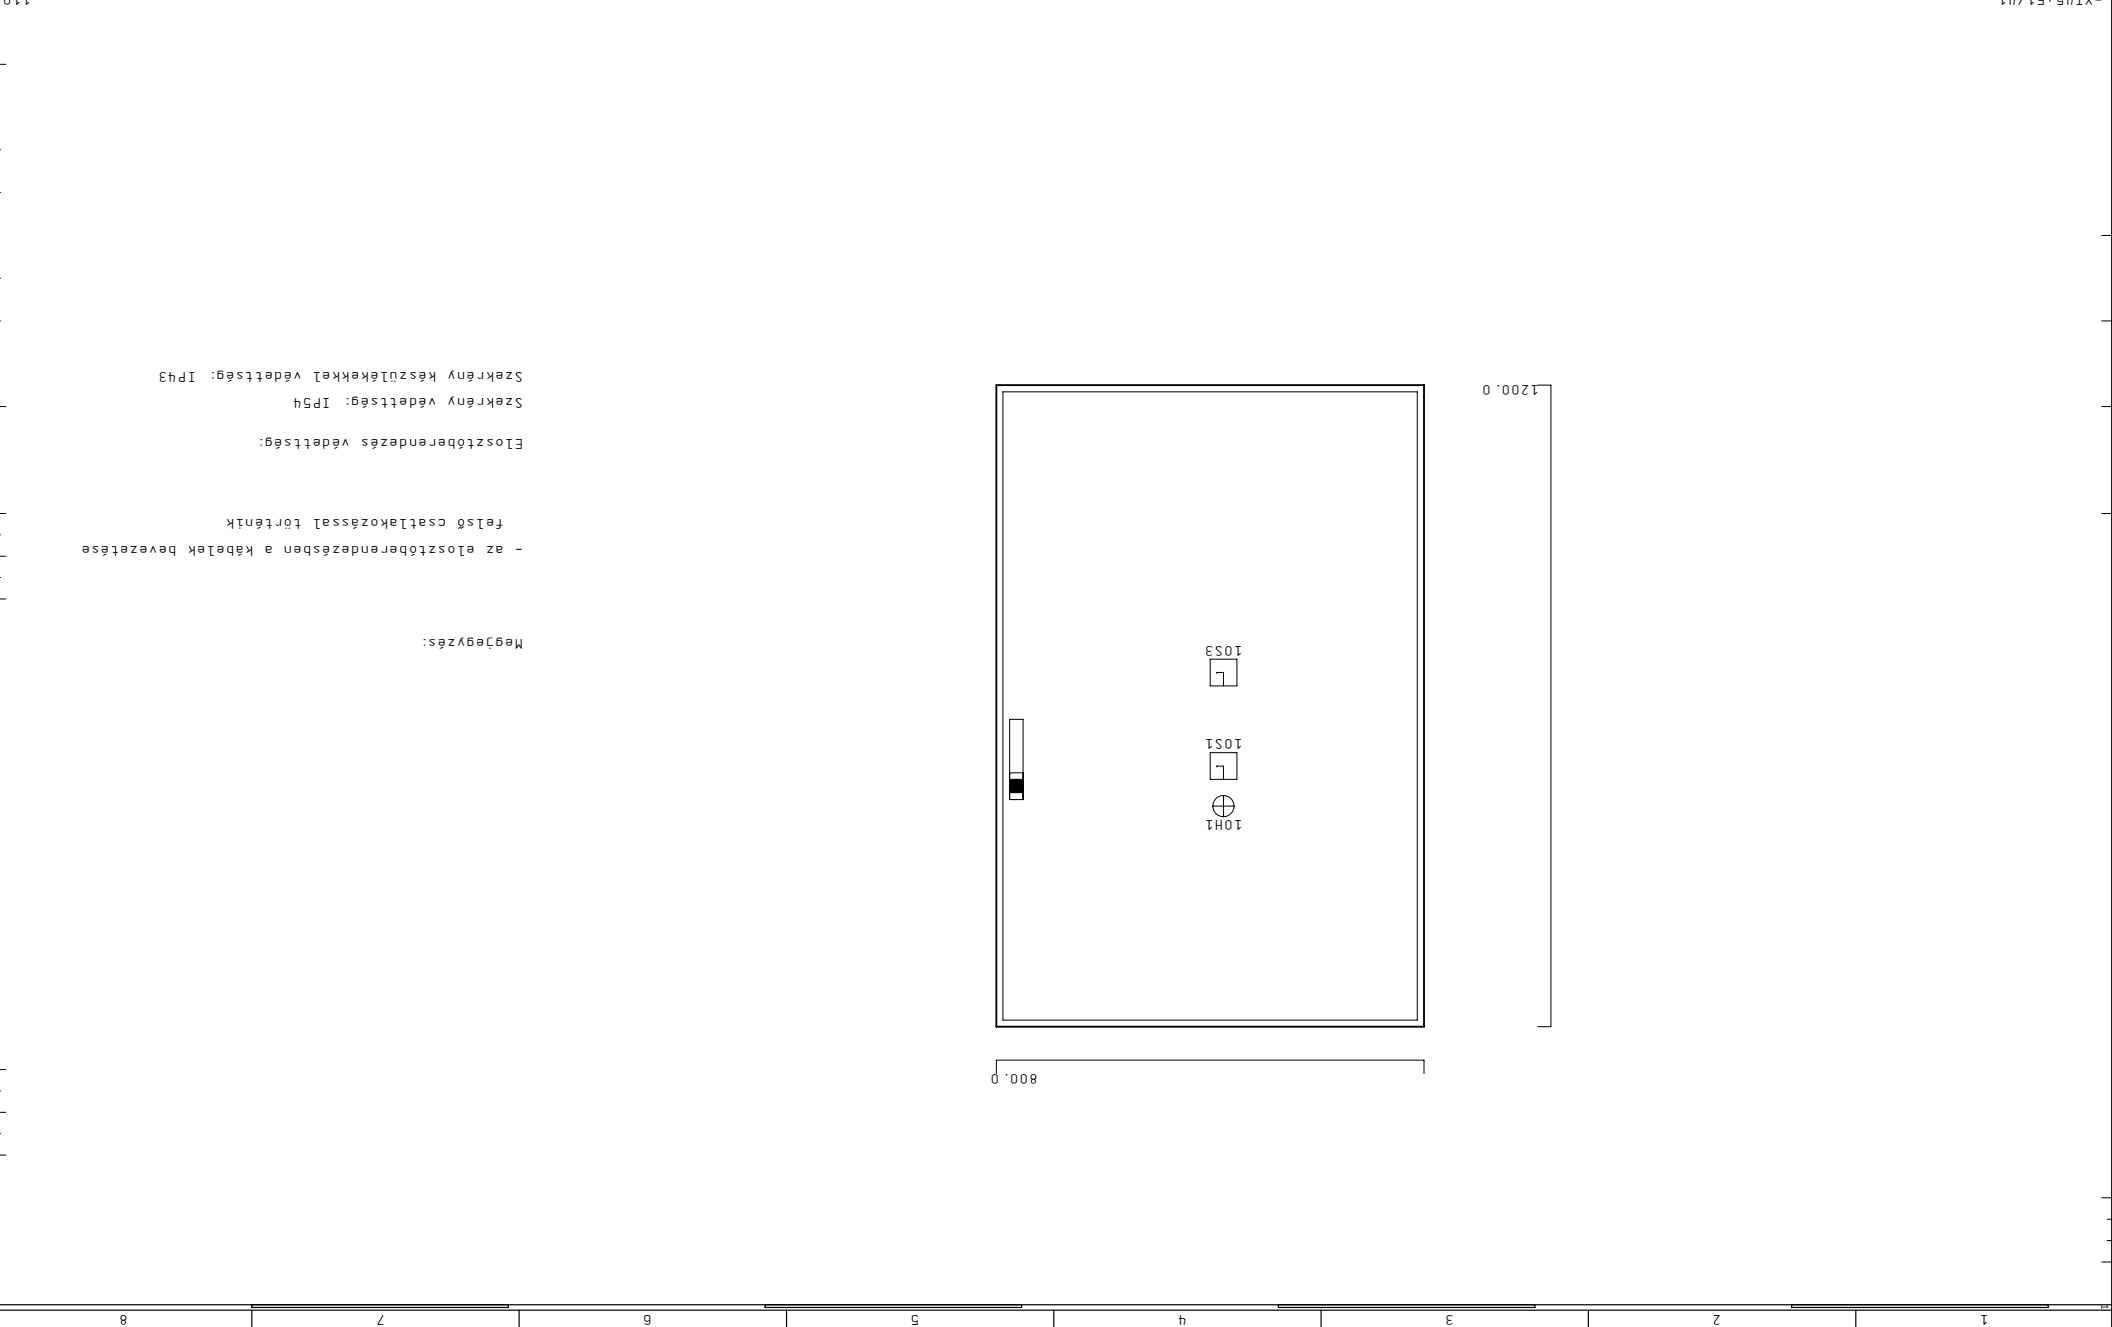

Megjegyzés:

- az elosztóberendezésben a kábelek bevezetése fajsó csatlakozással történik
- Elosztóberendezés védettség:
- Székény védettség: IP54
- Székény készülékekkel védettség: IP43

Darabjegyzék

002 03.01.01

1 2 3 4 5 6 7 8

Készletkód	Menny.	Megnevezés	Típuszám	Szállító	Cikkszám	Oldal/ Függelék	Funkciószöveg
=BET+F1-10H1	1	PS SCHLTSCHRAKKNLEUCHTE 20 M	Rtál	411000	=BET+F1/10.4	Székény világítás	
=BET+F1-10SZ	1	PS TURPOSITIONSSCHALTER	Rtál	4127000	=BET+F1/10.4	Végállás kapsz.	
=BET+F1-10H2	1			JL. 230V RC FEHER	=BET+F1/10.6	Feszültség alát	
=BET+F1-10S1	1			SCH. B&J N4H E R2 0-1	=BET+F1/10.1	Székény világítás	
=BET+F1-10X1	1			SCHUKO 230VHC LNPE	=BET+F1/10.5	Szerelvény világítás	
=BET+F1-10F2	1			SE. C60N 2 P C / 06	=BET+F1/10.3	Szerelvény világítás	
=BET+F1-10F1	1			SE. C60N 2 P C / 10	=BET+F1/10.1	Szerelvény világítás	
=BET+F1-10F4	1			SE. C60N-1P C 2H	=BET+F1/10.6	Feszültség alát	
=BET+F1-10U1	1			SE. DEHNGuard	=BET+F1/10.2	Tűlfeszítés	
=BET+F1-10F3	1			SE. 0V2-M 05 (0.63-1.0H)	=BET+F1/10.7	Székény világítás	
=BET+F1-10F3	1			SE. 10/FI 2P-6H/0.3H	=BET+F1/10.4	Székény világítás	
=BET+F1-10T1	1			TR 160VH 230/ 24 V HC	=BET+F1/10.7	Székény világítás	
=XTQ2+F1-25D2	1			XP-9105-8304	=XTQ2+F1/25.5		
=XTQ2+F1-25D3	1			XP-9105-8304	=XTQ2+F1/25.6		
=XTQ3+F1-30D2	1			XP-9105-8304	=XTQ3+F1/30.4		
=XTQ3+F1-30D3	1			XP-9105-8304	=XTQ3+F1/30.5		
=XTQ4+F1-35D2	1			XP-9105-8304	=XTQ4+F1/35.4		
=XTQ4+F1-35D3	1			XP-9105-8304	=XTQ4+F1/35.5		
=XTQ5+F1-40D2	1			XP-9105-8304	=XTQ5+F1/40.4		
=XTQ5+F1-40D3	1			XP-9105-8304	=XTQ5+F1/40.5		
=XTQ2+F1-25D1	1			XT-9100-8304	=XTQ2+F1/25.4		
=XTQ3+F1-30D1	1			XT-9100-8304	=XTQ3+F1/30.2		
=XTQ4+F1-35D1	1			XT-9100-8304	=XTQ4+F1/35.2		
=XTQ5+F1-40D1	1			XT-9100-8304	=XTQ5+F1/40.2		

Megrendelés	Kézet 18. Már. 2011	Létesítmény	ALLISON SZERELŐ ÜZEM	Tervező	+VF-DDC	Lap	=	ELO Anyaglista	Megj.	+	Lapszám	110
Cég	JCI Kft.	Dátum	23. Már. 2011	Berendezés	EPÜLETGAZDASÁGIKA	Megj.						
Megrendelés	NYomat 08. Apr. 2011	Szender	SZENIGOTIÁRD	Megj.								

=KRB/150

Kábellista

001 03.01.01

Kábelnév	Forrás	Cél	Összes Felhaszn. érek	Keresztm. mm ²	Hossz m	Megjegyzés	Részletező
----------	--------	-----	-----------------------	---------------------------	---------	------------	------------

M-VFD0C-ATJ1	1X43	=XT44+EXT	J-Y (ST) Y	2+Sh	2	0.8	-	Jeizés
M-VFD0C-ATJ2	1X43	=XT44+EXT	J-Y (ST) Y	2+Sh	2	0.8	-	Jeizés
M-VFD0C-ATJ3	1X43	=XT44+EXT	J-Y (ST) Y	2+Sh	2	0.8	-	Jeizés
M-VFD0C-ATJ4	1X43	=XT44+EXT	J-Y (ST) Y	2+Sh	2	0.8	-	Jeizés
M-VFD0C-ATJ5	1X43	=XT44+EXT	J-Y (ST) Y	2+Sh	2	0.8	-	Jeizés
M-VFD0C-OLEJ1	1X43	=XT43+EXT	J-Y (ST) Y	6x2+Sh	10	0.8	-	Jeizés
M-VFD0C-OLEJ2	1X43	=XT43+EXT	J-Y (ST) Y	6x2+Sh	10	0.8	-	Jeizés
M-VFD0C-OLEJ3	1X43	=XT43+EXT	J-Y (ST) Y	3x2+Sh	6	0.8	-	Jeizés
M-VFD0C-OLEJ4	1X43	=XT43+EXT	J-Y (ST) Y	3x2+Sh	6	0.8	-	Jeizés
M-VFD0C-OLEJ5	1X43	=XT44+EXT	J-Y (ST) Y	3x2+Sh	6	0.8	-	Jeizés
M-VFD0C-OLEJ6	1X43	=XT44+EXT	J-Y (ST) Y	6x2+Sh	12	0.8	-	Jeizés
M-VFD0C-SLJ1	1X41	=XT45+EXT	J-Y (ST) Y	4x2+Sh	8	0.8	-	Jeizés
M-VFD0C-SLJ2	1X41	=XT45+EXT	J-Y (ST) Y	4x2+Sh	8	0.8	-	Jeizés

=ELO/110

Megrendelő

Kézdét 18. Már. 2011

Létesítmény

ALLISON SZERELŐ ÜZEM

+VF-DDC

KAB Kábellista

Megj.

+

Lapszám

150

Dátum 23. Már. 2011

Nyomat 08. Apr. 2011

Berendezés

Megnevezés

ÉPÜLETAUTOMATIKA

Tervező Szender

Cég CONT-IO Kft.

JCI Kft.

Megj.